


Situasjonskart

GNR 81 BNR 10

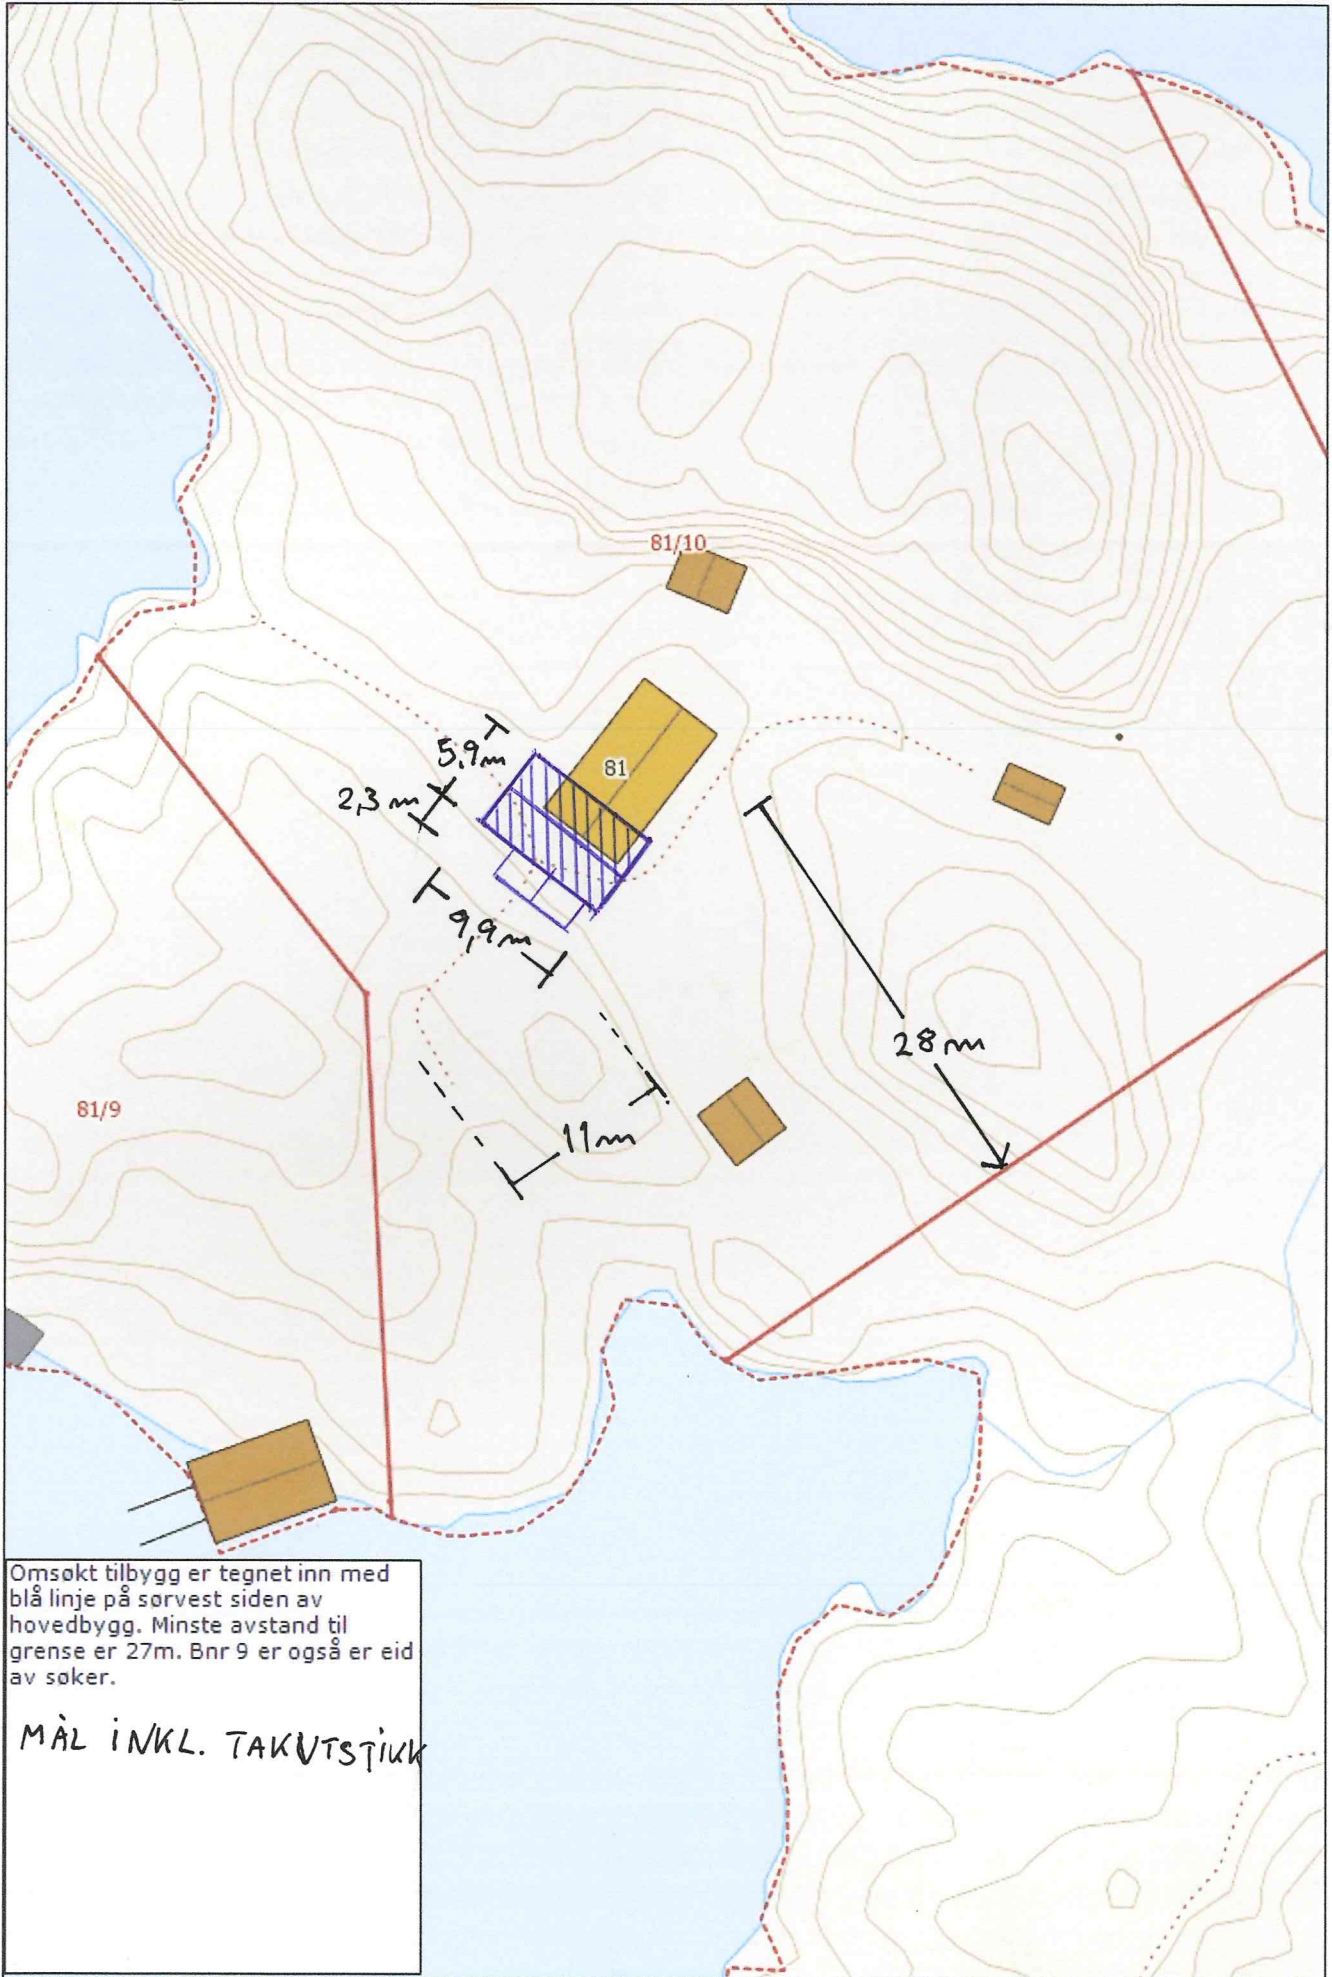

Omsøkt tilbygg er tegnet inn med blå linje på sørvest siden av hovedbygg. Minste avstand til grense er 27m. Bnr 9 er også er eid av søker.

MÅL INKL. TAKVSTJUKK

Målestokk: 1:500