



Seim Bygg AS
Nesbrekka 28
5912 SEIM

Referanser:
Dykkar:
Vår: 17/3806 - 18/13372

Saksbehandlar:
Eilin Houlison Molvik
EilinHoulison.Molvik@lindas.kommune.no

Dato:
25.04.2018

Tilbakemelding på søknad om løyve til etablering av bustad- gbnr 185/298 Isdal


Tiltak: Einebustad med garasje
Byggjestad: Gbnr: 185/298 Øykjetona 7
Tiltakshavar: Baard Ivar Olstad
Ansvarleg søkjar: Seim Bygg AS

Vi viser til søknad motteken 29.12.17 og sist supplert 15.03.18.

Vi viser og til samtale 17.04.18.

Tiltaket krev at det vert gjeve dispensasjon frå regulert byggegrense langs kommunalveg søknaden har difor vore på høring til teknisk drift ved vegavdelinga. Vi legg ved uttale frå nemnde.

Av uttale går det fram at det vert rådd i frå å godkjenne murar høgare enn 0,5 meter over planert vegbane mellom stoppsiktlinje og veg, jf kartutsnitt utarbeidd av vegavdelinga.

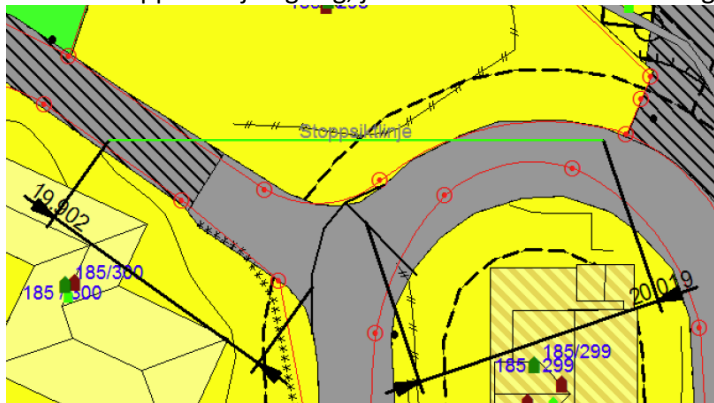

På bakgrunn av uttale og omsyn knytt til trafikktryggleik kan ikkje kommunen godkjenne murane slik som dei er omsøkt.



- Vi ber om tilbakemelding på om de ønskjer at vi handsamar søknaden slik den ligg føre? Då vil kommunen evt. sette vilkår i høve til plassering og høgde på murar.
- Eller om de ønskjer at vi deler opp søknaden og handsamar avkøyrsløse og oppføring av sjølve bustaden medan de omprosjekterer murane?

Frist for tilbakemelding vert sett til 09.05.18.

Med helsing

Siril Sylta
avdelingsleiar

Eilin Houlison Molvik
rådgjevar

Dette dokumentet er elektronisk godkjent og har difor ingen signatur.

Vedlegg:

Uttale i saka frå vegavdelinga
Skisse byggegrense sikt GBNR 185 298

Kopi til:

Baard Ivar Olstad	Veråsvegen 120	5955	LINDÅS
Baard Ivar Olstad	Veråsvegen 120	5955	LINDÅS
Seim Bygg AS	Nesbrekka 28	5912	SEIM

Mottakarar:

Seim Bygg AS	Nesbrekka 28	5912	SEIM
--------------	--------------	------	------