



Fylkesmannen i Hordaland
Postboks 7310
5020 Bergen

Referanser:

Dykkar:

Vår: 17/2345 - 18/13575

Saksbehandlar:

Per Sveinar Morsund

Per.Sveinar.Morsund@lindas.kommune.no

Dato:

22.05.2018

Oversender søknad om dispensasjon og etablering av flytebrygge til uttale - gbnr 58/9 Lygre indre

Byggjestad: Gbnr: 58/9
Tiltakshavar: Ole Tundal Bakkebø
Ansvarleg søkjar:

Saka gjeld søknad om etablering av flytebryggje på 2x4 meter, 8 m2. Flytebrygga skal plasserast innanfor eksisterande molo på eigedommen. Det er søkt om dispensasjon frå arealføremålet i sjø og frå byggeforbodet i 100 meters beltet langs sjø i pbl § 1-8.

I søknaden går det mellom anna fram at:

Som det går fram av alle søknadene i desse sakene, vil vi leige ut bygningar på tunet og elles utvikle reiselivsverksemd og opplevingar basert på bruket sine kvalitetar. Meininga er ha å eit samarbeid med Lyngheisenteret på Lygra. Det dreier seg om båtaktivitetar, kajakk, robåttutleige, dykking, fiskeaktivitetar etc i området nede ved hamna. For å realisere slike aktivitetar er det naudsynleg å ha ei flytebrygge å operere utifrå og belegge båtar, kome seg ut av / opp i kajakkar, bading etc. Det er naudsynt også for å sikre god og sikker atkomst; jmf. innsendt søknad .

Det vert elles vist til vedlagte søknadar.

Tiltaket er ikkje nabovarsla.

Planstatus

Eigedomen ligg i uregulert område innanfor det som i kommunedelplanen for Lindåsosane, Lygra og Lurefjorden sin arealdel er definert som LNF Spreidd næring, område SN4. Arealføremålet i sjø er bruk og vern av sjø og vassdrag.

Kart/Foto

Post

postmottak@lindas.kommune.no
Dokumentsenteret
Kvernhusmyrane 20, 5914 Isdalstø


Kontakt

www.lindas.kommune.no
Telefon +47 56 37 50 00
Telefaks +47 56 37 50 01


Konto 1503 22 54567
Org.nr. 935 084 733

DER DRAUMAR BLIR RØYNDOM



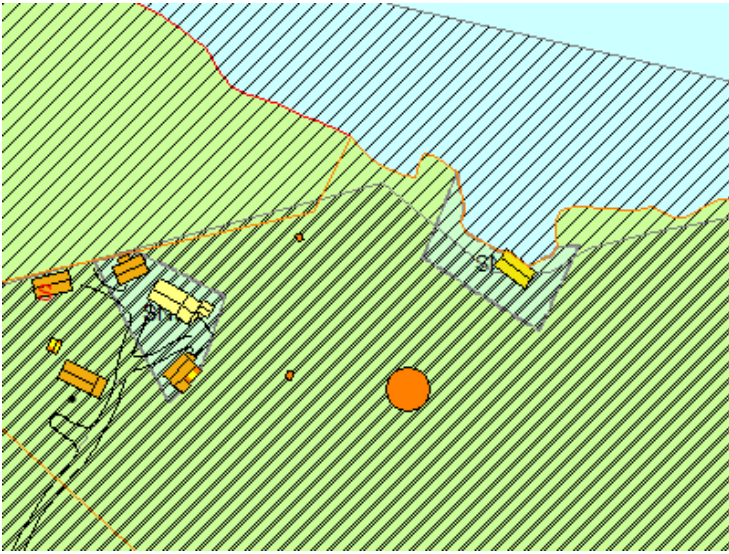

Kommunedelplan for Lindåsosane, Lygra og Lurefjorden

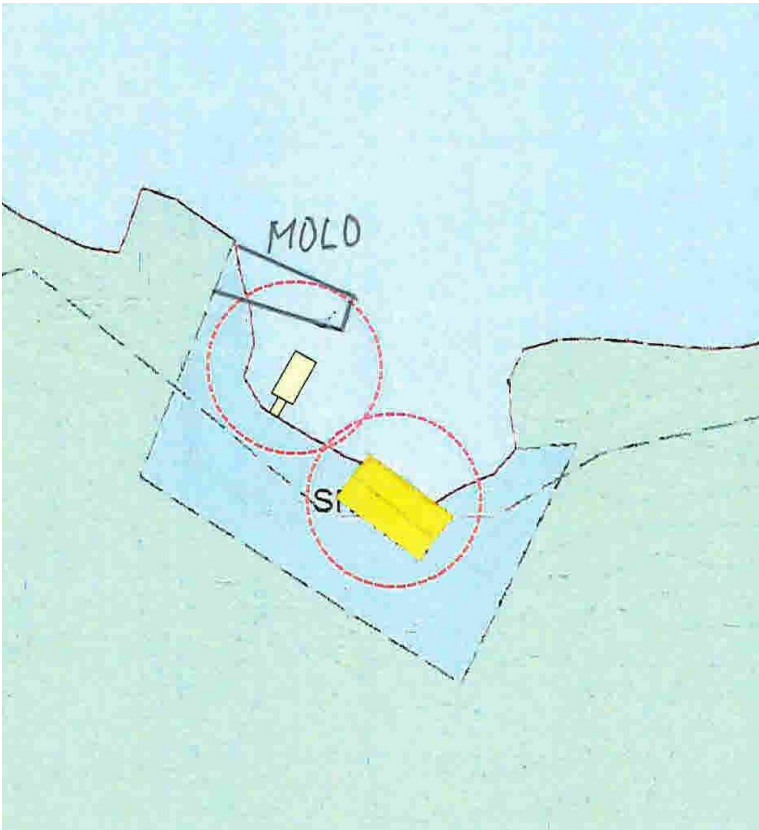

Situasjonsplan

Frist

Frist for uttale er 4 veker frå oversendinga, jf. pbl. § 21-5 (3).

Med helsing

Siril Sylta
avdelingsleiar

Per Sveinar Morsund
rådgjevar

Dette dokumentet er elektronisk godkjent og har difor ingen signatur.

Vedlegg:

Tilleggsdokumentasjon - søknad om dispensasjon- gbnr 58/9 Lygre indre

Situasjonsplan

Følgerev

Søknad om dispensasjon for fortøyning av mindre flytebrygge innenfor molo - gbnr 58/9 Lygre indre

Dispensasjon for fortøyning av minde flytebrygge innenfor molo

Kopi til:

Kristian Solheim

Ole Tundal Bakkebø

Skanselien 33

5031

BERGEN

Mottakarar:

Bergen og omland havnevesen

Postboks 6040

5892

BERGEN

Fylkesmannen i Hordaland

Postboks 7310

5020

Bergen