


Fasade mur, aust.

1 : 100

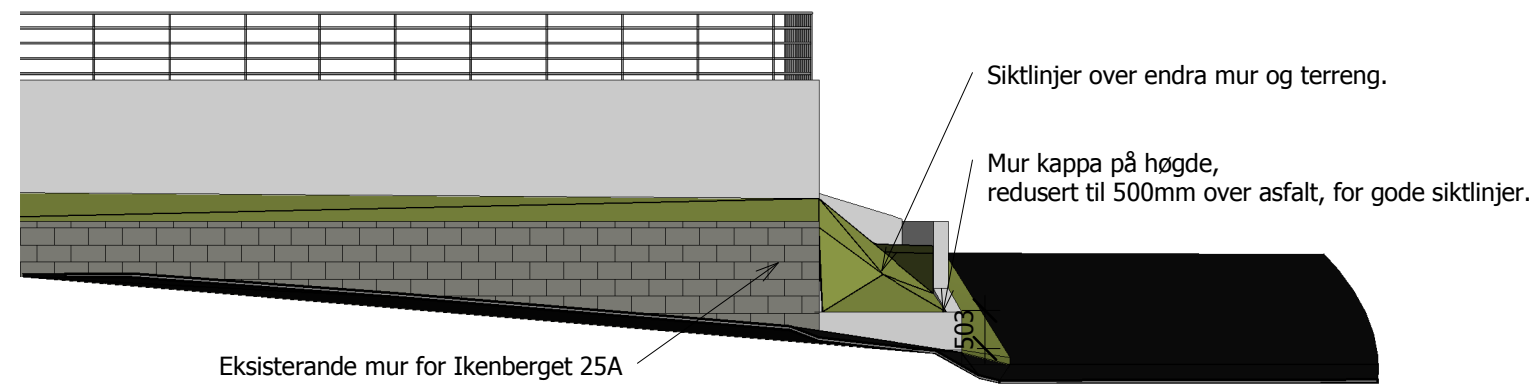

Fasade mur, sør.

1 : 100

A	Endring av mur oppover langs nr 23, kutte ned til 7m, i 500mm høgde, frå utkjørsle for 25 A	K.Oma	24.4.18
ing. asbjørn danielsen as RÅDGIVENDE INGENIØRER I BYGGTEKNIKK Fabrikkgaten 5, 5059 Bergen E-post: asbjorn@asdaniel.no Tlf: 900 73 123			
TILTAKSHAVER:			
EIDE FRODE			
PROSJEKT:			
Ikenberget 23			
TEGNINGSTITTEL:			
Nye fasadar mur			
STATUS TEGNING:			
Byggemeldings teikning.			
MÅLESTOKK:	DATO:	PROSJEKT NR:	
1:100-A3	19.3.18	18.1340	
	TEGNET AV:	TEGNING NR:	REVISJON:
	K.Oma	52	A
	EGENKONTROLL:		
	UAVHENGIG KON:		