

**Snitt A-A**  
1 : 10

Eksisterande mur, som er 1880mm i dag, vert redusert til denne høgde ved avkjørsel, siktlinj er då ivaretatt.


Endring av mur mot gnr/bnr.: 137/565

Asfalt.

Høgde på dagens utgave av mur.

Eksisterande mur

Eksisterande mur, som er 1880mm i dag, vert redusert til denne høgde ved avkjørsel, siktlinj er då ivaretatt.

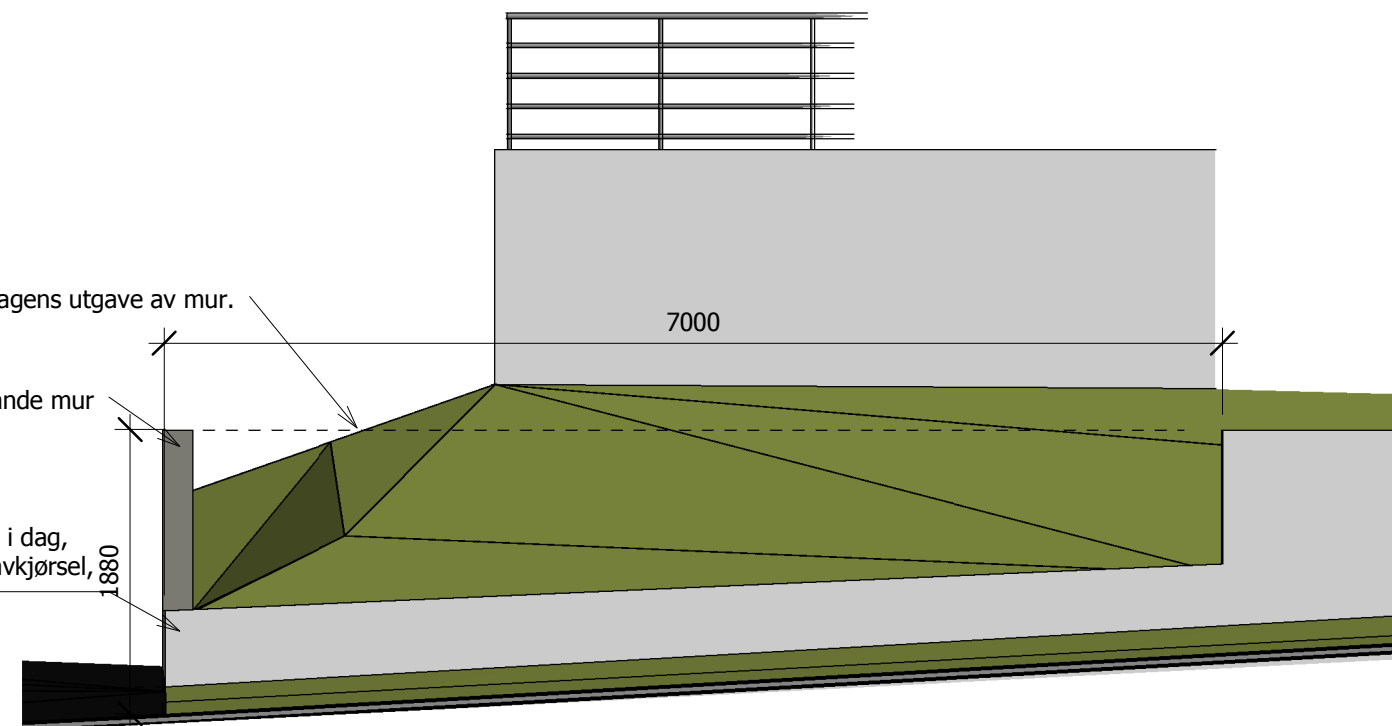

**Snitt B-B**  
1 : 50

A	Endring av mur oppover langs nr 23, kutte ned til 7m, i 500mm høgde, frå utkjørsl for 25 A	K.Oma	24.4.18
<b>ing. asbjørn danielsen as</b> RÅDGIVENDE INGENIØRER I BYGGTEKNIKK Fabrikkgaten 5, 5059 Bergen E-post: asbjorn@asdaniel.no Tlf: 900 73 123			
TILTAKSHAVER:			
<b>EIDE FRODE</b>			
PROSJEKT:			
<b>Ikenberget 23</b>			
TEGNINGSTITTEL:			
<b>Nytt snitt mur</b>			
STATUS TEGNING:			
<b>Byggemeldings teikning.</b>			
MÅLESTOKK:	DATO:	PROSJEKT NR:	
1:10-A3	19.3.18	18.1340	
	TEGNET AV:		
	K.Oma		
	EGENKONTROLL:	TEGNING NR:	REVISJON:
		53	A
	UAVHENGIG KON:		