

14/1752



**Nabovarsel**

sendast naboar og tverrbuarar som vert rørite  
plan- og bygningsloven av 27. juni 2008 nr. 71 § 21-3

Til (nabo/ tverrbuar)

Lindås kommune  
Felles postmottak, Kvernhusmyrane 20  
5914 Isdalstø

LINDÅS KOMMUNE	
Klassering	
20.08.2014	
Ark. saksnr	Løpenr
Saksh.	Tilgangskode

Som eigar/festar av:

Gnr. 134	Bnr. 419/476	Festenr.	Seksjonsnr.
Eigedoms adresse Hillandsvegen			

Tiltak på eigedomen:			
Gnr. 134	Bnr. 114	Festenr.	Seksjonsnr.
Eigedoms adresse Hillandsvegen 9A/B			
Postnr. 5911	Poststad Alversund		
Kommune Lindås			
Eigar/festar Kjell Ove Sanden			

Det varslast med dette om

<input type="checkbox"/> Nybygg	<input type="checkbox"/> Anlegg	<input type="checkbox"/> Endring av fasade	<input type="checkbox"/> Riving
<input type="checkbox"/> Påbygg/tilbygg	<input type="checkbox"/> Skilt/reklame	<input type="checkbox"/> Innhegning mot veg	<input type="checkbox"/> Bruksendring
<input type="checkbox"/> Mellombels bygning, konstruksjon eller anlegg	<input type="checkbox"/> Antennesystem	<input type="checkbox"/> Oppretting/endring av matrikkeleining (eigedomsdeling) eller bortfeste	<input checked="" type="checkbox"/> Anna

Dispensasjon etter plan- og bygningsloven kapittel 19

<input type="checkbox"/> Plan- og bygningsloven med forskrifter	<input type="checkbox"/> Kommunale vedtekter	<input type="checkbox"/> Arealplanar	<input checked="" type="checkbox"/> Vegloven	Vedlegg nr. B -
---	--	--------------------------------------	--	-----------------

Arealdisponering

Set kryss for gjeldande plan

<input type="checkbox"/> Arealdel av kommuneplan	<input checked="" type="checkbox"/> Reguleringsplan	<input type="checkbox"/> Bebyggelsesplan
--	---	--

Namn på plan

RV 565 - gjennom Alverstrømmen

Beskriv nærare kva nabovarslet gjeld:

Legalisering / godkjenning - sommerhage / tilbygg  
mur, veranda og bod

Vedlegg nr. Q -

Spørsmål vedrørende nabovarsel rettast til

Føretak/tiltakshavar

Kjell Ove Sanden

Kontaktperson, namn

E-post

kosanden@hotmail.com

Telefon

Mobil

90682801

Søknaden kan sjåast på heimeside:  
(ikkje obligatorisk)

Merknader sendast

Eventuelle merknader må vera kome til ansvarleg søker/tiltakshavar innan 2 veker etter at dette varselet er sendt. Ansvarleg søker/tiltakshavar skal saman med søknaden, senda innkomne merknader og greie ut for eventuelle endringar.

Namn

kosanden@hotmail.com

Postadresse

Postnr.

Poststad

714 90682801

E-post

Vedlegg

Beskriving av vedlegg	Gruppe	Nr. frå - til	Ikkje relevant
Dispensasjonssøknad/vedtak	B		<input type="checkbox"/>
Situasjonsplan	D		<input type="checkbox"/>
Teikningar snitt, fasade	E		<input type="checkbox"/>
Anna vedlegg - kurt } foto	Q		<input type="checkbox"/>

Underskrift

Stad

Hilland

Dato


08.08.2014

Underskrift ansvarleg søker eller tiltakshavar

Kjell Ove Sanden

Gjer tilkast med blokkbokstavar

KJELL-OVE SANDEN

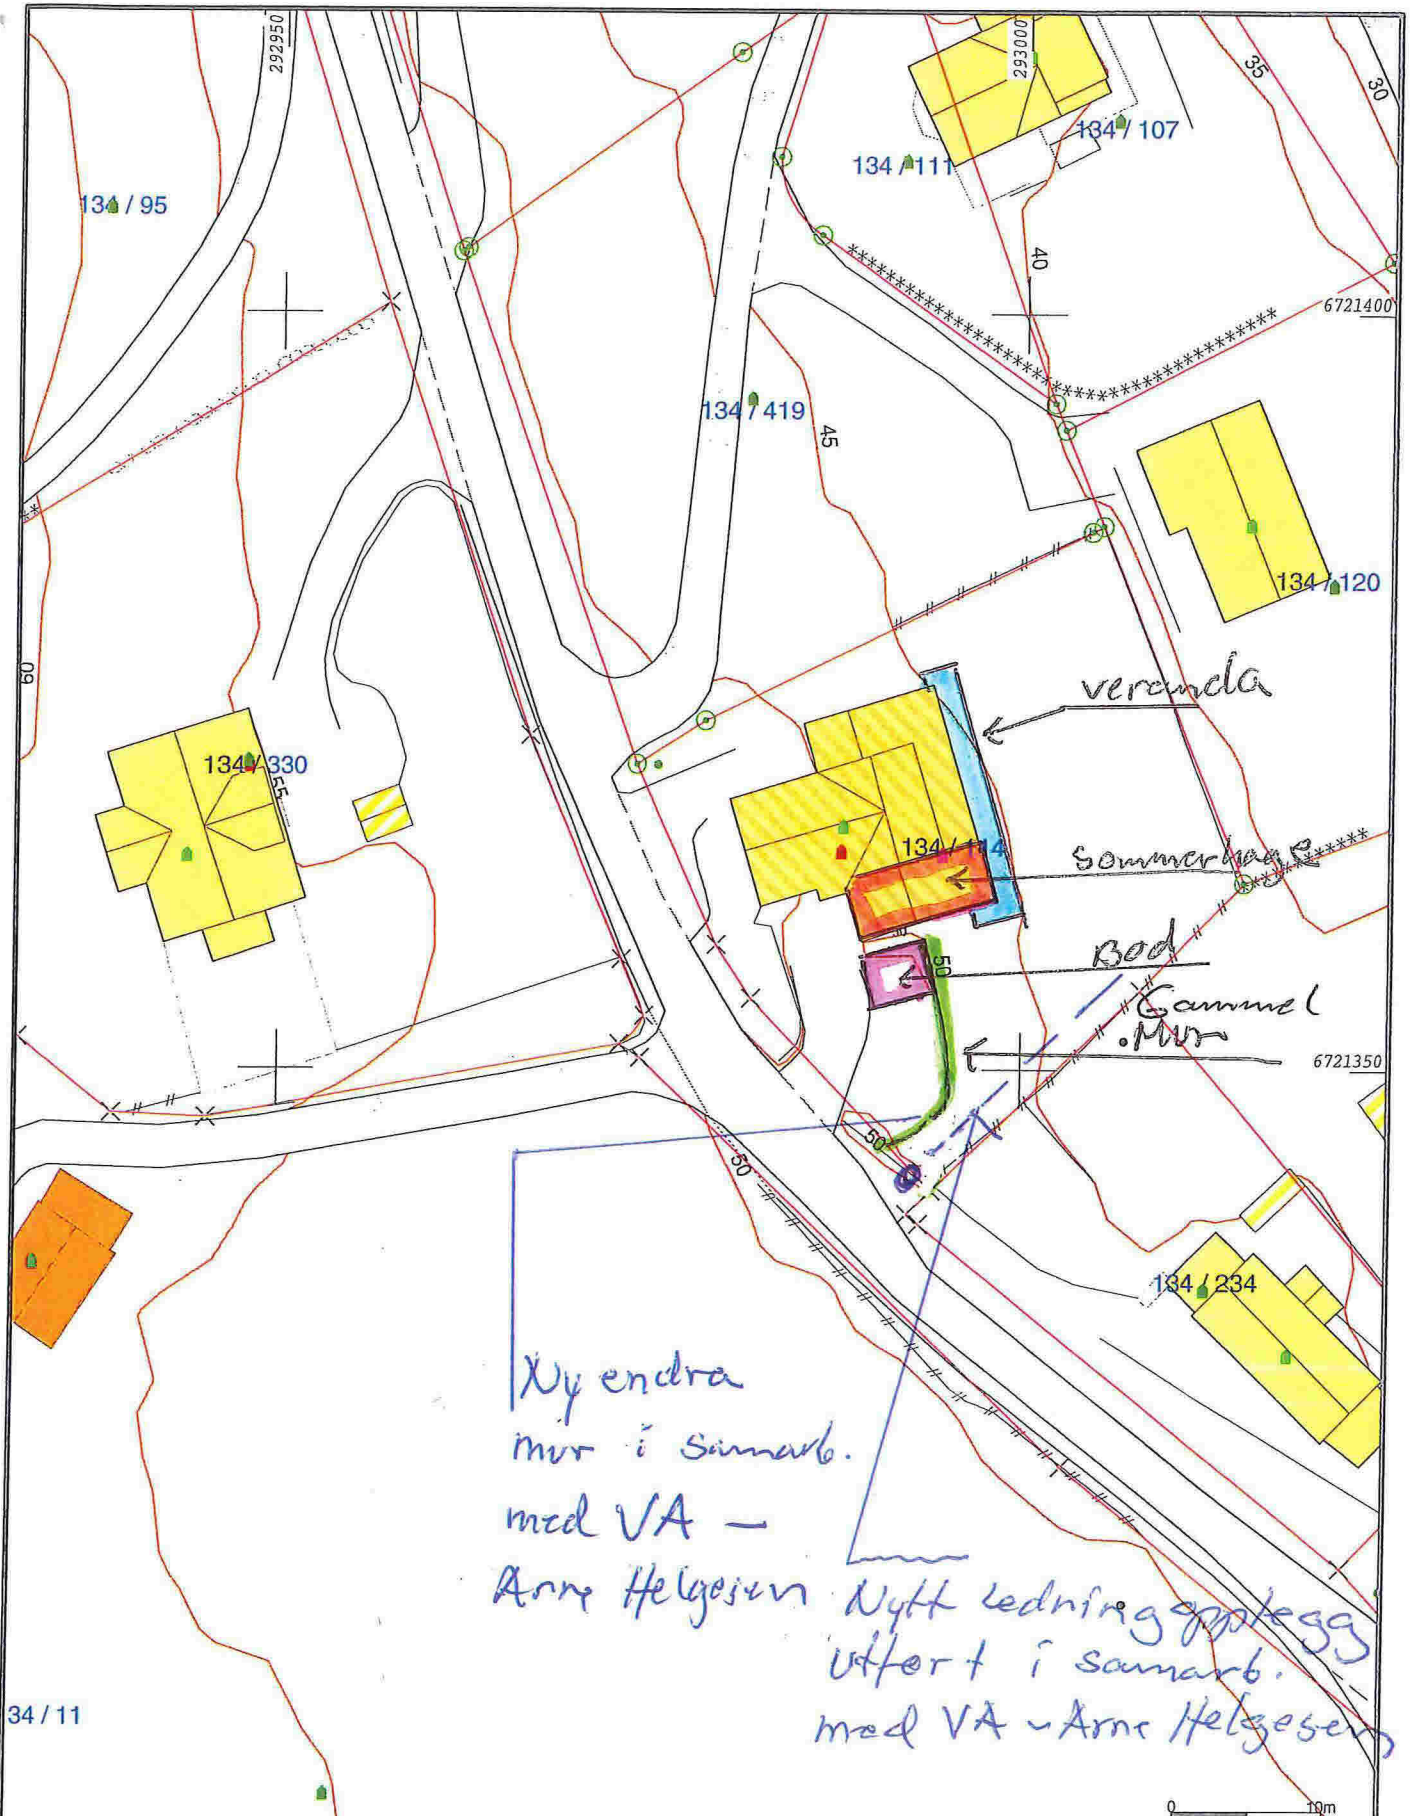

- Målte Grenser
- - - Registrerte Grenser
- | Udefinert grenser
- + Terrengmålte grense
- x Konstruert grensepunkt
- Bolig
- Bustad m/leilighet
- Væningshus
- Større bustader
- Hytte/feriehús
- Garasje/uthus
- Industri/lager
- Andre bygg

Beliggenhet og høyder må oppfattes som orienterende.



Lindås kommune  
Geodata avdeling

134/114

Dato: 2013.08.08  
Sign: hso



Målestokk  
1:500

