



Prosjekt:	Tilbygg	Godkjent:
Tilbehøring:	Knut Fyllingsnes	Kontroll prosjekt:
Prosjektleder:	#####	Sign. Kontroll:
Arktekkontoret:	#####	Gnr./Bnr.:
#####	#####	#
© Alle rettigheter tilhører utværende for prosjekteringen, kopiering eller bruk av disse tegningene er forbudt uten skriftlig samtykke		
Tegning:	Plan 1. Etasje	Dato:
Målestokk:	1:100	#
Tegningsnr.:	A20-1	


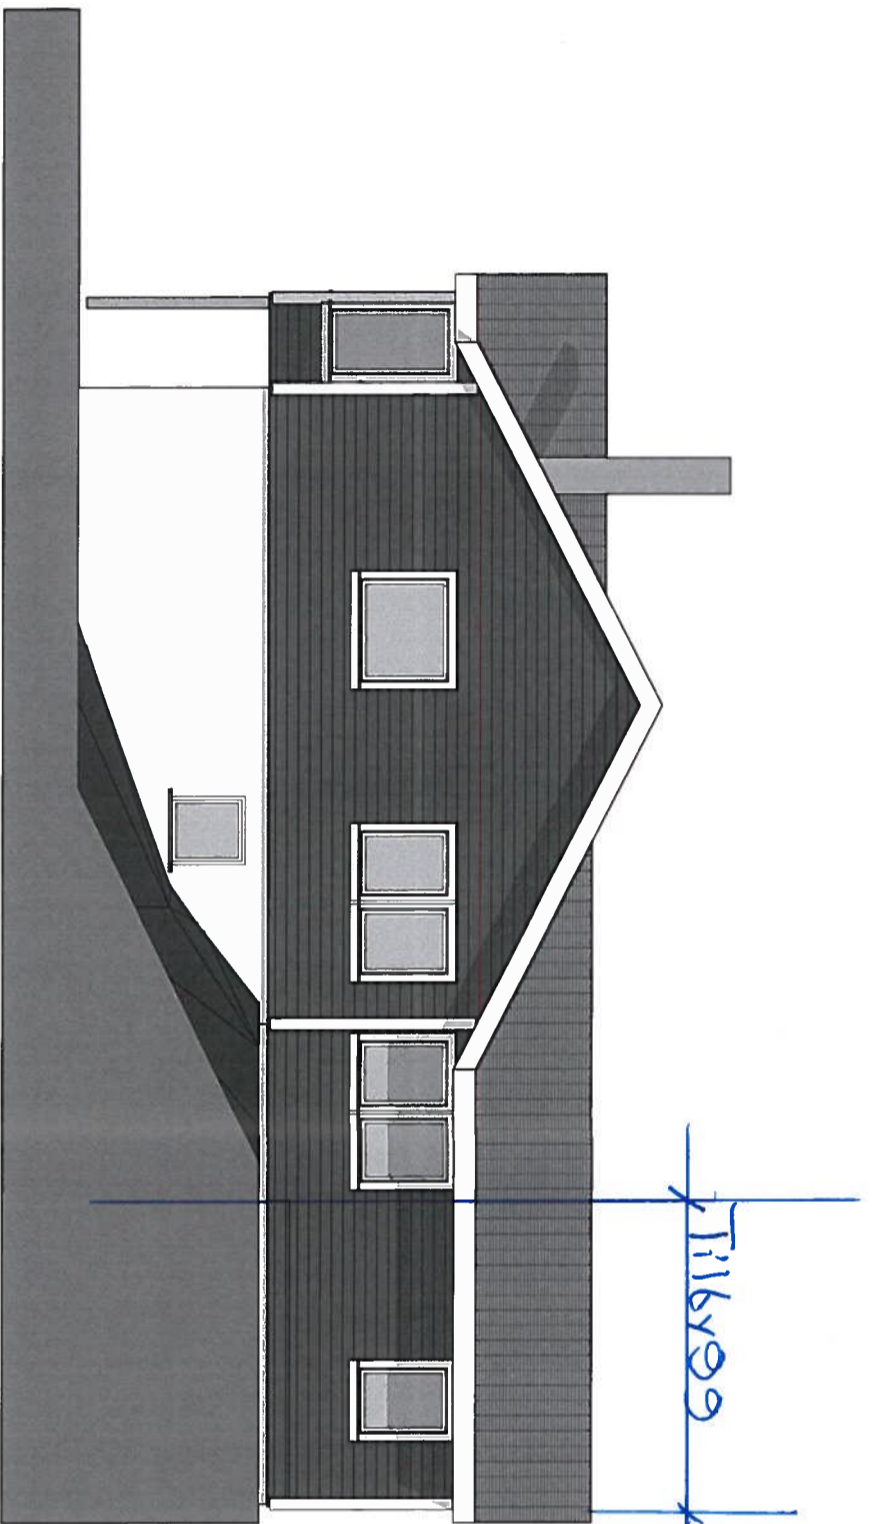


1:100 Fasade sør

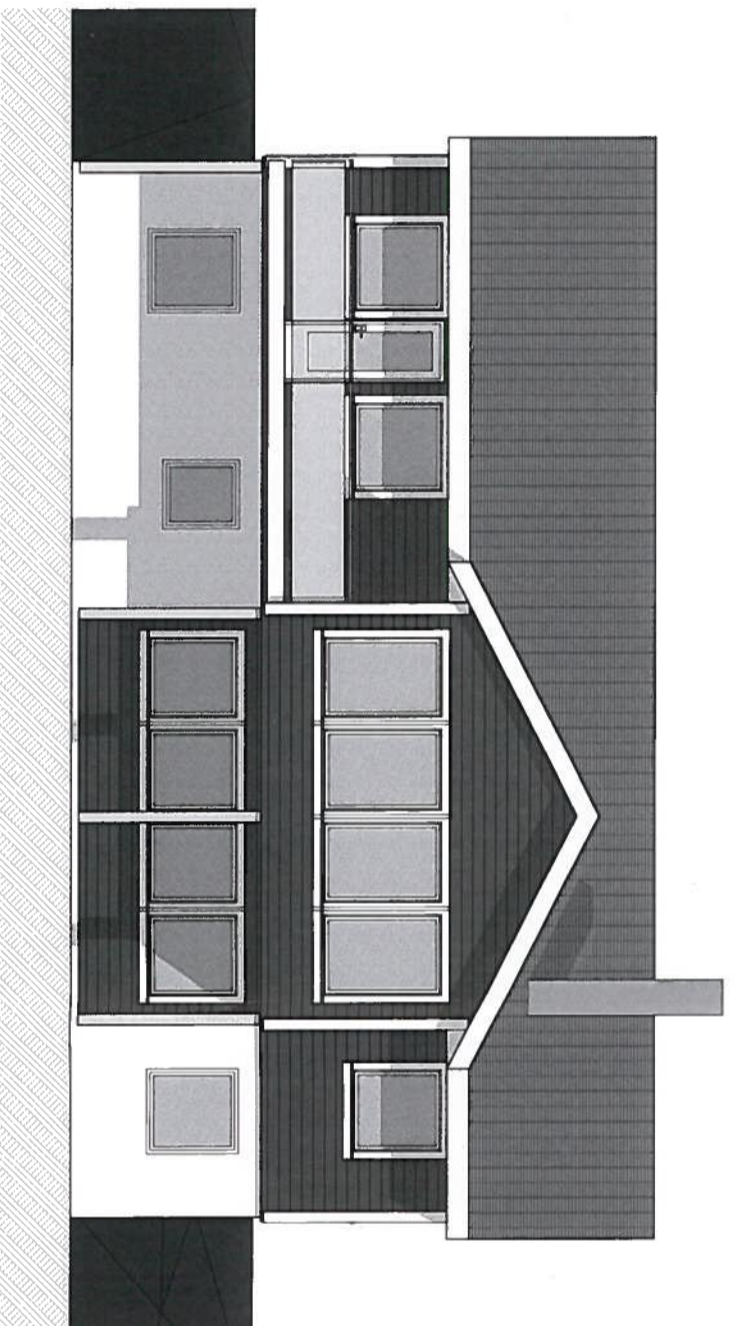


1:100 Fasade vest

Prosjekt: Tilbygg	Godkjent
Tillegghaver: Knut Fyllingsnes	Kontroll prosjekt Sign. Kontroll
Prosjektleder: Arktekkontoret	Gnr./Bnr.: # 214/3
Arktekkontoret	Dato: #
© Alle rettigheter tilhører utøveren for prosjekteringen, kopiering eller bruk av disse tegningene er forbudt uten skriftlig samtykke	
Tegning: Fasade vest og sør	Målestokk: 1:100
	Tegningsnr.: A40-2

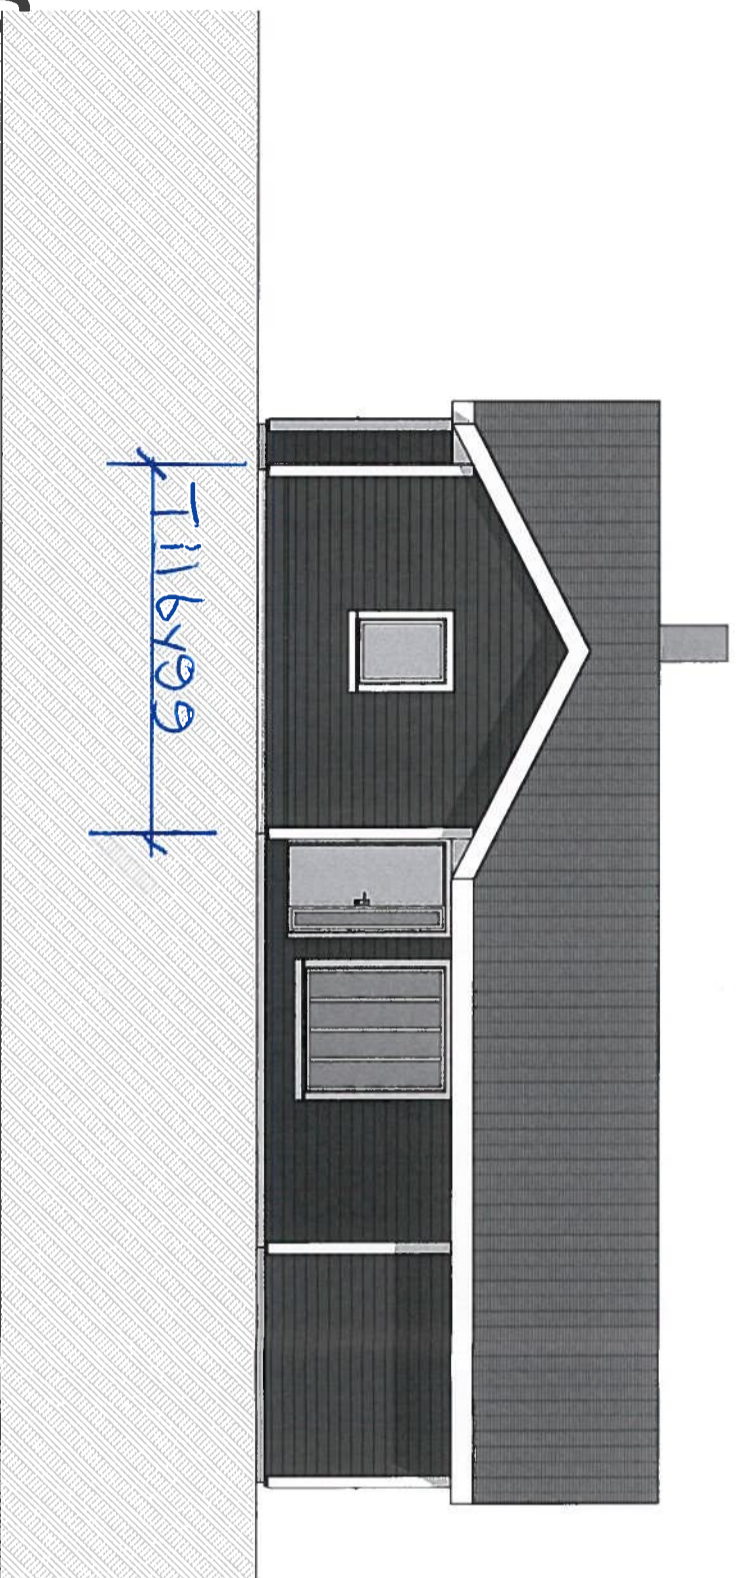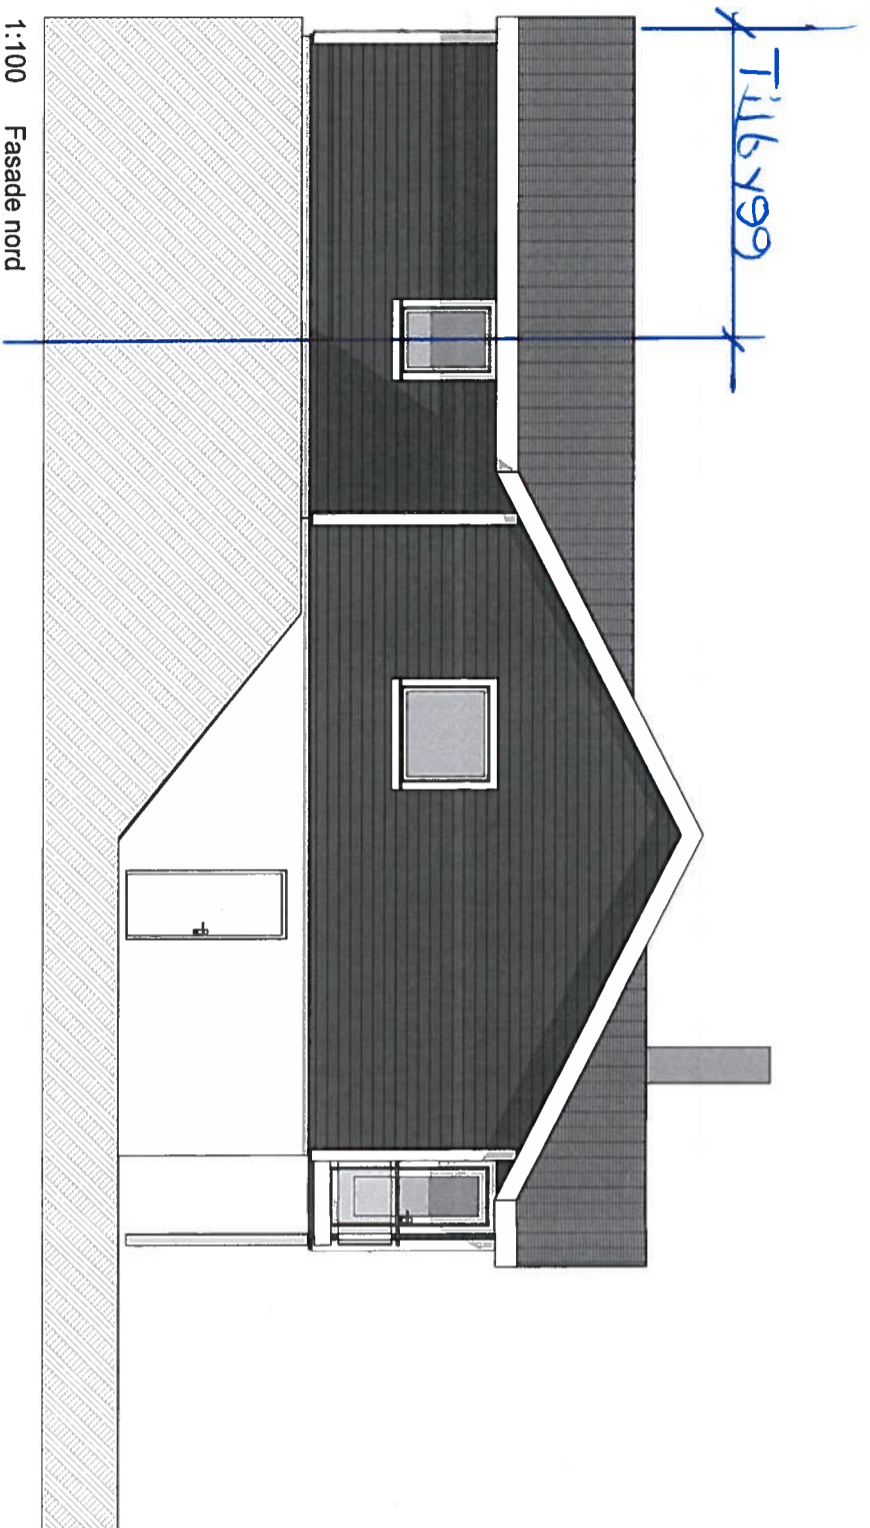


Prosjekt: Tilbygg	Godkjent
Tittektshaver: Knut Fyllingsnes	Kontroll prosjekt, Sign. Kontroll
Prosjektleder: Arktekkontoret	Sign. Kontroll
Gnr./Bnr.: #	Dato: 21/4/13
Arktekkontoret	#
© Alle rettigheter tilhører utøvere for prosjekteringen, kopiering eller bruk av disse tegningene er forbudt uten skriftlig samtykke	
Tegning: Fasade nord og øst	Målestokk: 1:100
	Tegningsnr.: A40-1

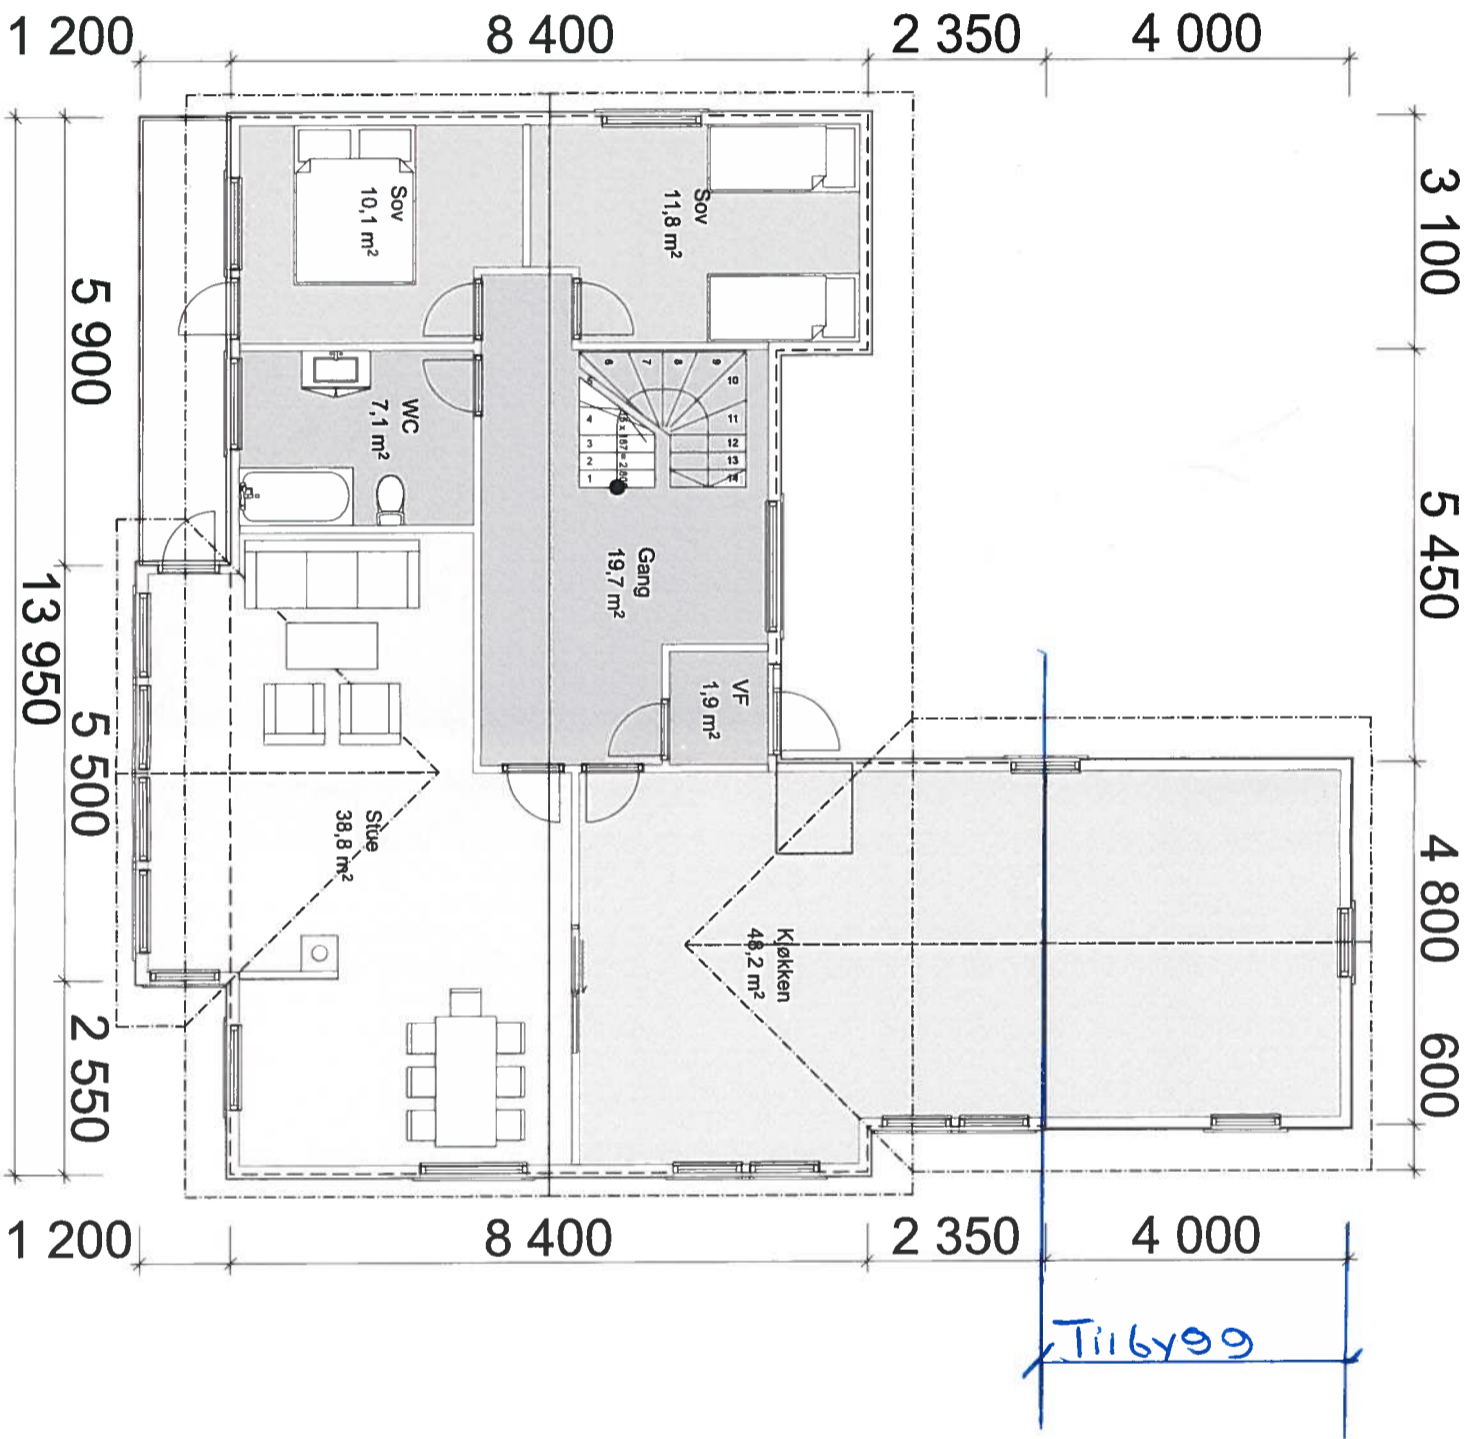

Tilbygg

Prosjekt: Tilbygg	Godkjent
Tilskriver: Knut Fyllingsnes	Kontroll prosjekt: Sigr. Kontroll
Prosjektleder: Arktekkontoret	Gnr./Bnr.:
Arktekkontoret	#
Arktekkontoret	Dato:
Arktekkontoret	#
Arktekkontoret	Målestokk:
Arktekkontoret	1:100
Arktekkontoret	Tegningsnr.:
Arktekkontoret	A20-2

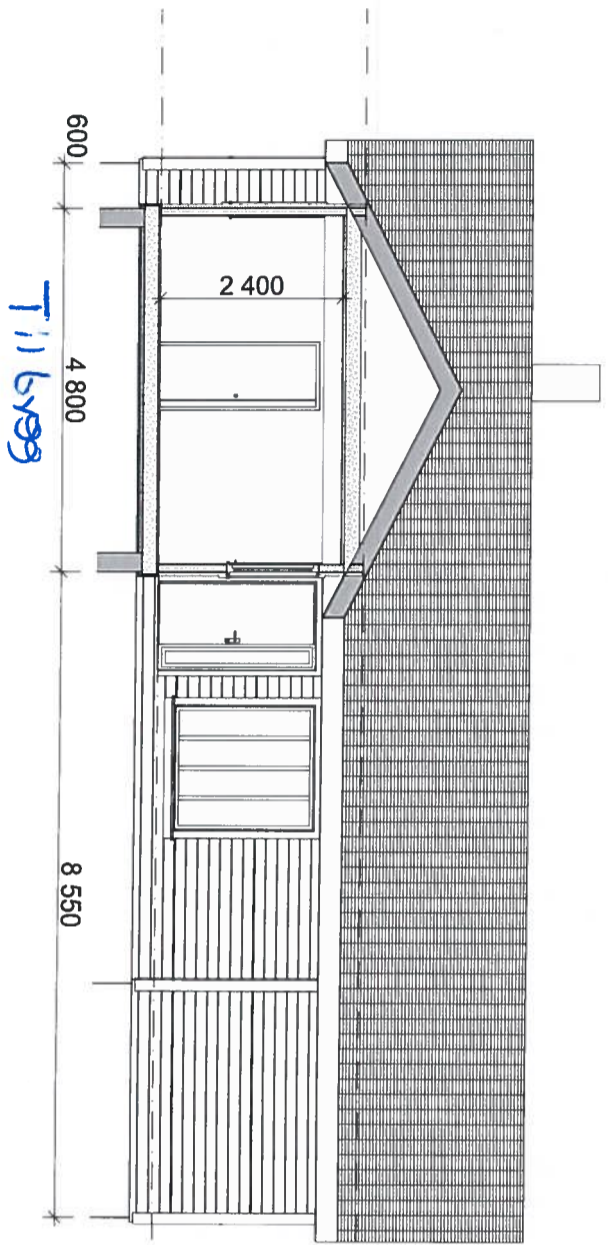

1:100 Snitt B

Rev. Nr.	Beaktelse	Dato	Sign.	Kont.	Godk.	Projektnr. #	Dato opprettet #	Gnr./Bnr. #	Mål: 1:100	Tegningsnr. A30-1
								Kontroll		
Tegning Knut Fyllingsnes								#214/3		
						Fase. #	Sign.		Godkjent	Rev. ID