


6724100

6724050

6724000

6723950

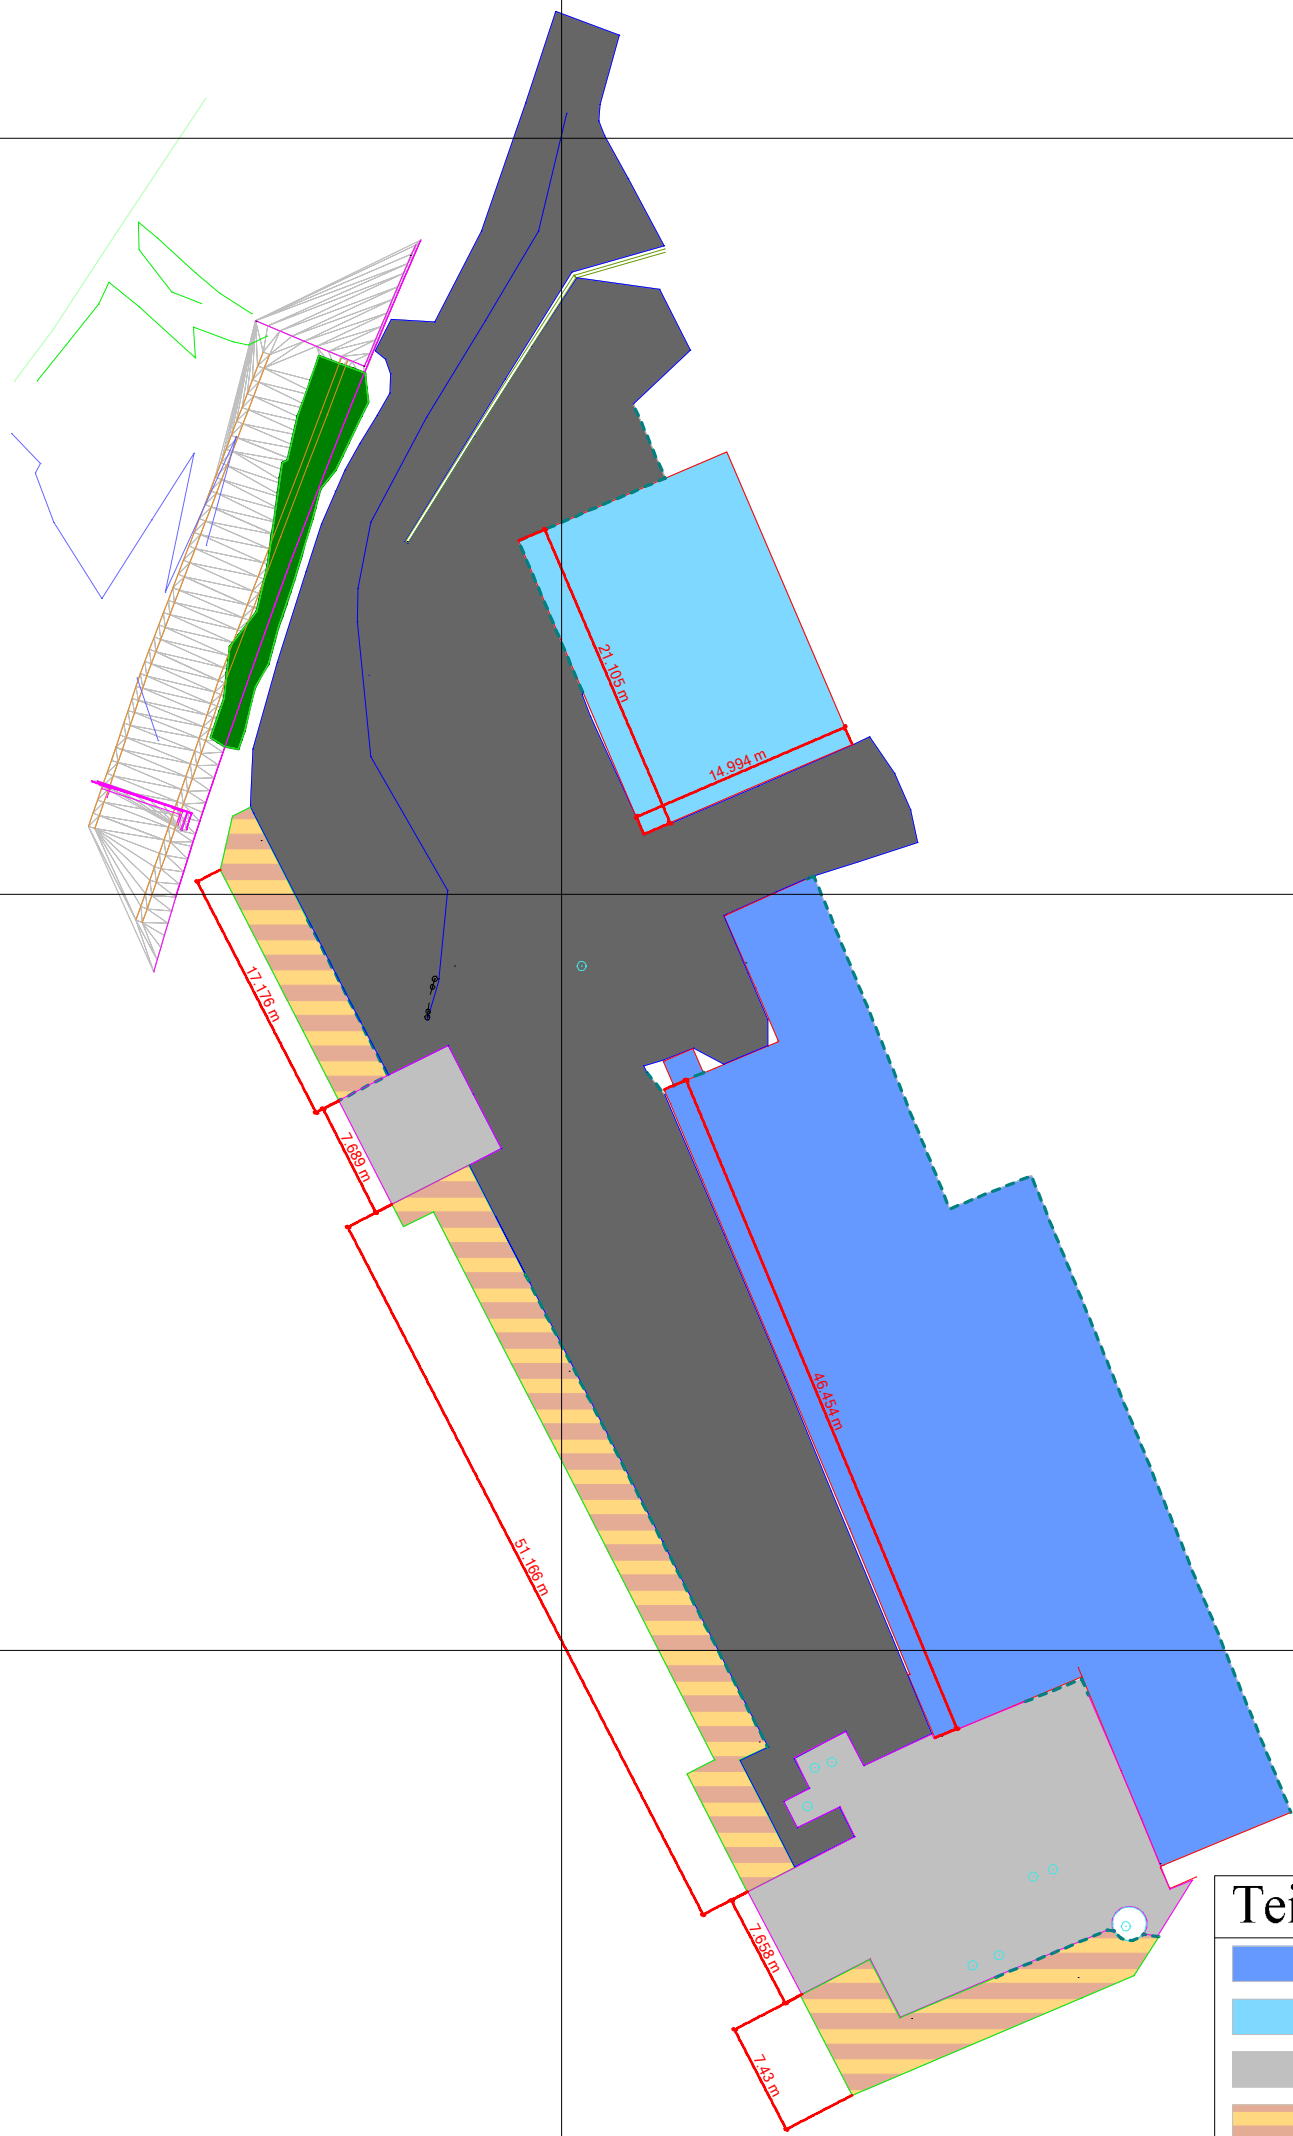

**Teiknforklaring**

- Bygg
- Rubbhall
- Betong\_kai
- Trekai
- Asfalt
- Terreng

Hobby Boat Eiendom AS			
Øyna 1			
Eikanger			
Dato	Konstr./tegn	Godkjent	Målestokk
21.02.2018	sh		
Innmålt situasjon 10.01.2018			Erstatning for:
redigert			
			922
Henvisning		Beregning	Lindås kommune



302750

302800