

N 6 738 712 030  
Ø 294 667 450

N 6 738 698 540  
Ø 294 656 150

N 6 738 694 460  
Ø 294 652 730

Borehull for vann

N 6 738 698 580  
Ø 294 683 720

N 6 738 690 710  
Ø 294 691 450

Vannledning fra borehull,  
ø32mm pe slange isolert med  
varmekabel. Isotermrør.

N 6 738 685 500  
Ø 294 697 850

Vedbod

100/13

Gjerde

Naust

N 6 738 682 500  
Ø 294 686 160

Ø110 mm avløpsrør PP

N 6 738 684 644  
Ø 294 699 898

N 6 738 681 570  
Ø 294 708 410

Biovac Minirensanlegg, type  
FDSN PEH

Avstand til sjø  
13,2 m

N 6 738 679 080  
Ø 294 693 710

Ø75mm PP rør føres ned i  
terreng mot naturlig tilsig til  
Austrevatnet

N 6 738 678 236  
Ø 294 695 760

Austrevatnet


+10,0 m

N 6 738 665 390  
Ø 294 689 640



Einar Stusdal 03.05.2018

SKALA 1:200

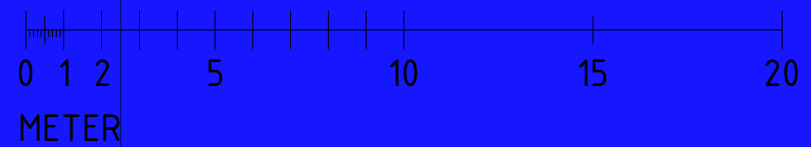

**HYTTE**  
Gnr 100, Bnr 13, Vabøvegen 50  
Lindås kommune  
P.nr 1702  
**Arkitekt Mette Kyed Thorson**

**Utomhusplan**  
FORSLAG TIL TILBYGG  
Trine Pedersen og Kenneth Hodneland  
Vabøvegen 166A, 5955 Lindås  
Sivilarkitekt MNAL Medlem av Arkitektbedriftene Org.nr 987 788 682  
Kvalen 16, N-5955 Lindås Tlf +47 901 48 834 mktho@online.no

Mål	1 : 200 / A3
Tegn.nr	A305
Rev	B
Dato	6.4.2017