



BRA = 58,3 m²/bygg
 Ingen endring BYA.
 Rev. 9.5

Prosjekt: Tilbygg vaskehall Hagelia 3		Kontroll prosjekt: Sign.: Kontroll: LKL IHJ	
Tiltakshaver: Hordaland Fylkeskommune Agnes Mowinckels gate 5 5000 Bergen		Gnr./Bnr./Festnr.: 185 / 100	
Prosjekterende: Hordaland Fylkeskommune			
<small>© Alle rettigheter tilhører utførende for prosjektering, kopiering eller bruk av disse tegningene er forbudt uten skriftlig samtykke</small>		Dato: 03.05.2018	
Tegning: E - 1 plan tilbygg vaskehall		Målestokk: 1:100	
		Tegningsnr.:	Rev.:
		1	1

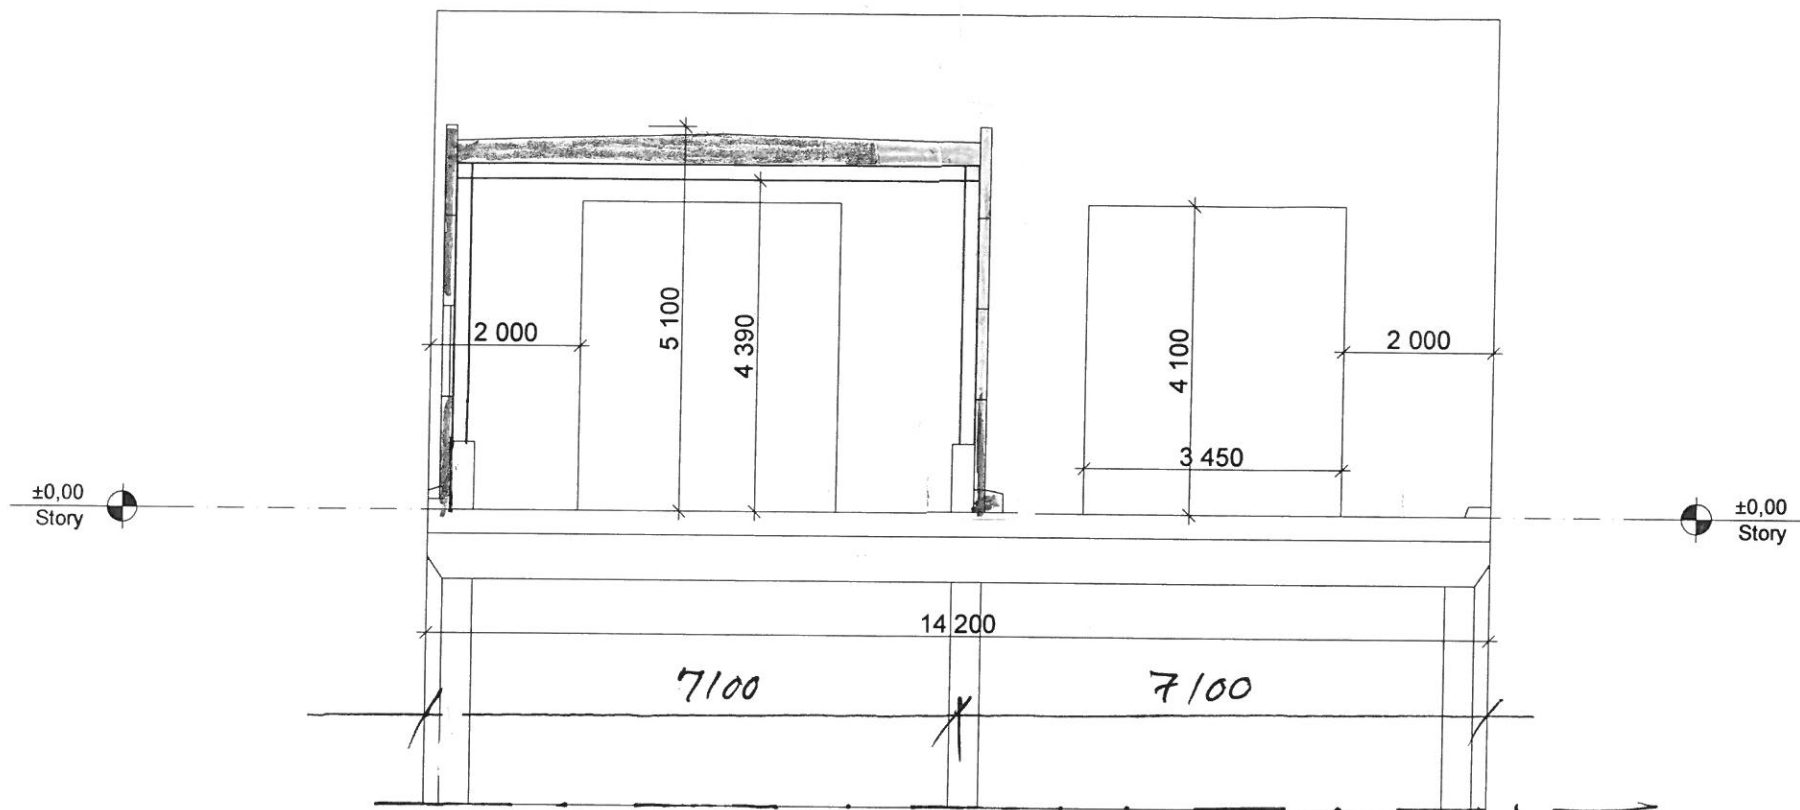


Rev. 9.05.18


Prosjekt: Tilbygg vaskehall Hagelia 3		Kontroll prosjekt: Sign.: Kontroll: LKL IHJ	
Tiltakshaver: Hordaland Fylkeskommune Agnes Mowinckels gate 6 5000 Bergen		Gnr./Bnr./Festnr.: 185 / 100	
Prosjekterende: Hordaland Fylkeskommune			
<small>© Alle rettigheter tilhører utførende for prosjektering, kopiering eller bruk av disse tegningene er forbudt uten skriftlig samtykke</small>		Dato: 03.05.2018	
Tegning: E - 2 snitt tilbygg vaskehall		Målestokk: 1:100	
		Tegningsnr.: 2	Rev.: .

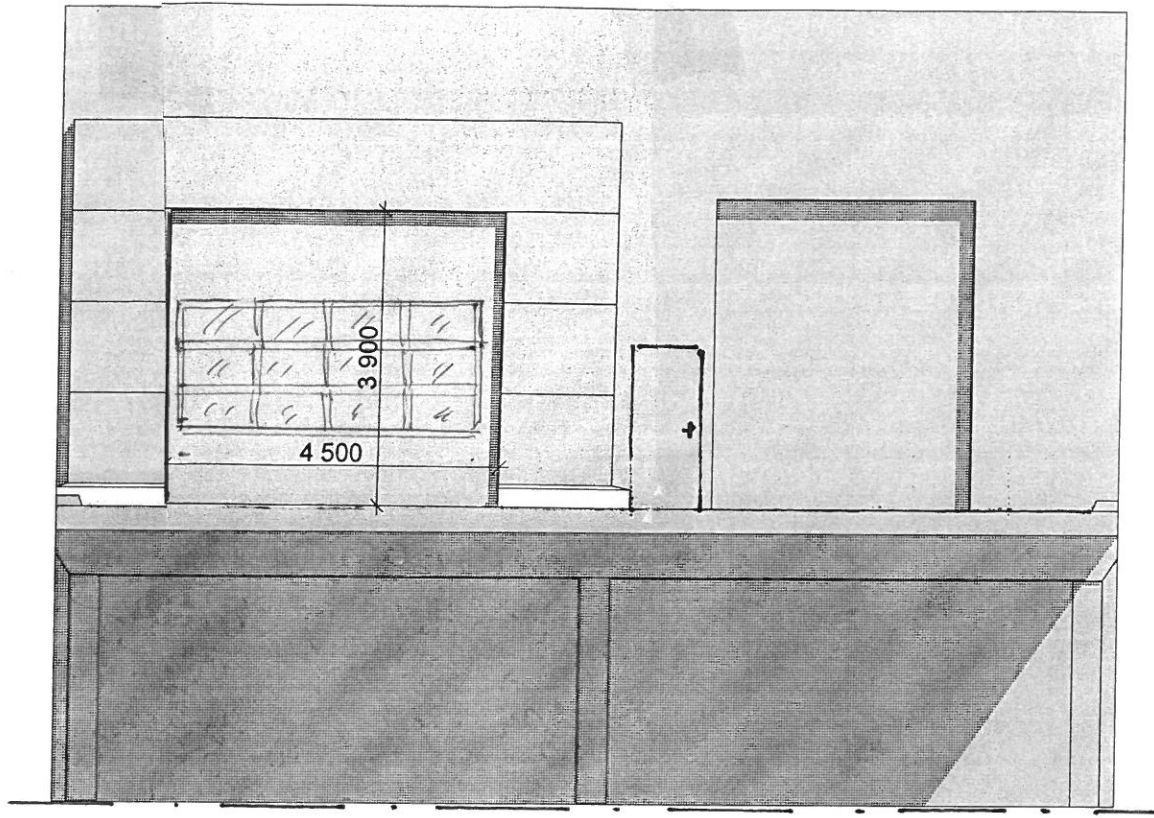

Fasade mot aust

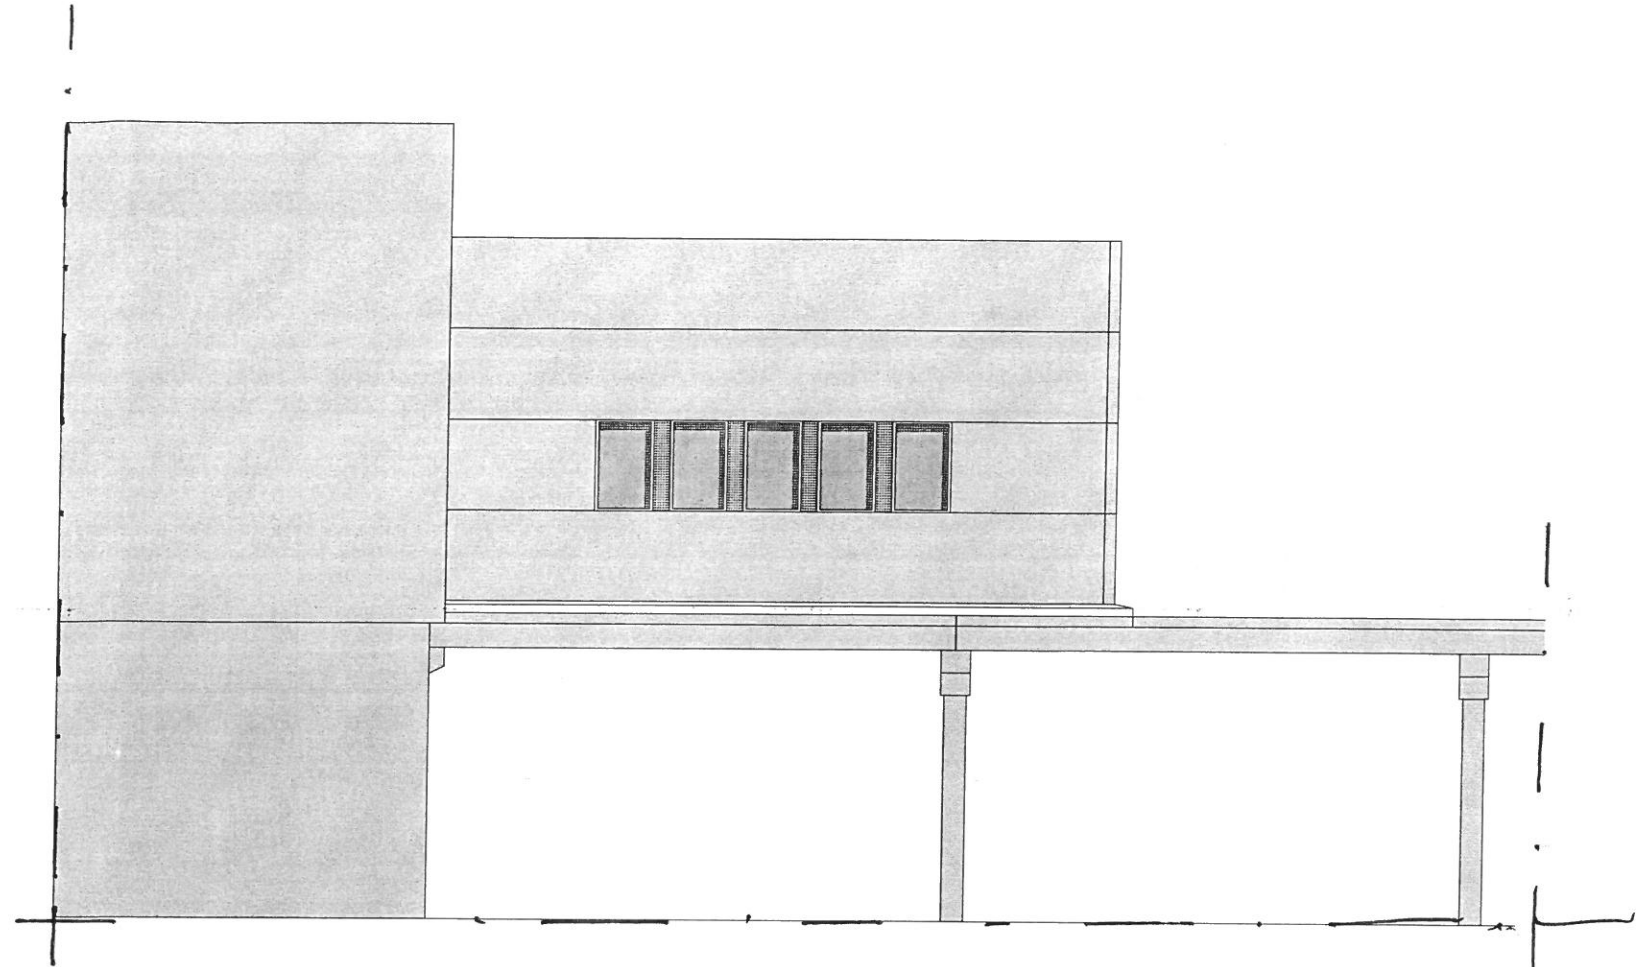

Fasade mot sør

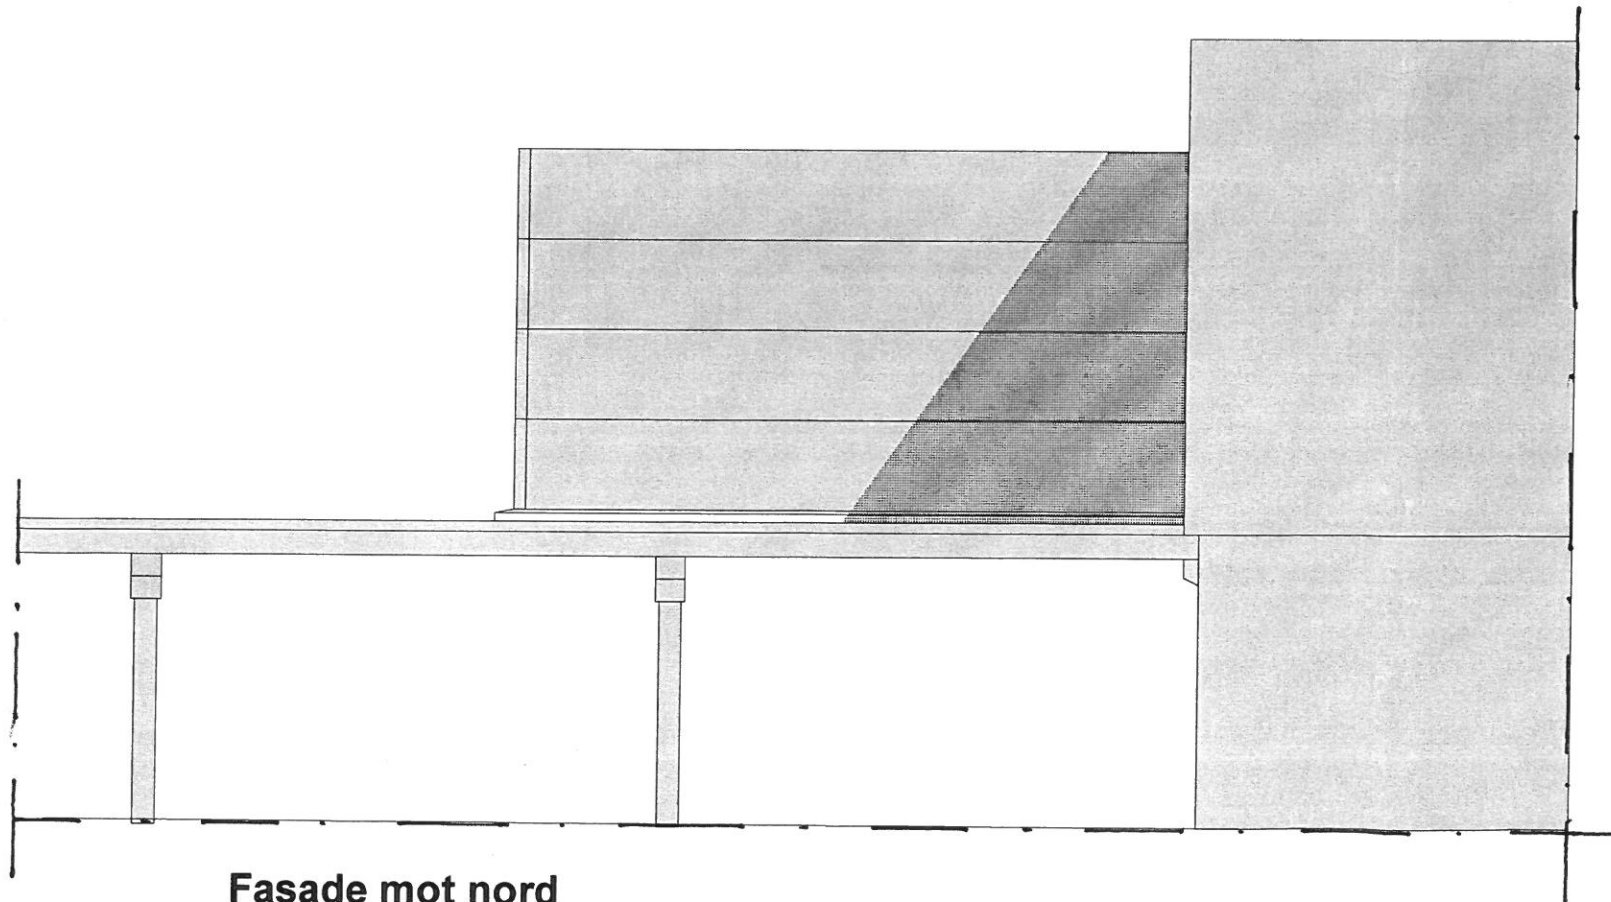

Fasade mot nord

Rev. 9.05.

Prosjekt: Tilbygg vaskehall Hagelia 3	Kontroll prosjekt: Sign.: LKL Kontroll: IHJ
Tiltakshaver: Hordaland Fylkeskommune Agnes Mowinckels gate 5 5000 Bergen	Gnr./Bnr./Festnr.: 185 / 100
Prosjekterende: Hordaland Fylkeskommune	
© Alle rettigheter tilhører utførende for prosjektering, kopiering eller bruk av disse tegningene er forbudt uten skriftlig samtykke	Dato: 03.05.2018
Tegning: E - 3 Fasader tilbygg vaskehall	Målestokk: 1:100
Tegningsnr.: 3	Rev.: .