



ØNSKES ENDRET FRA
11x12 TIL 11x16


FASADE 1

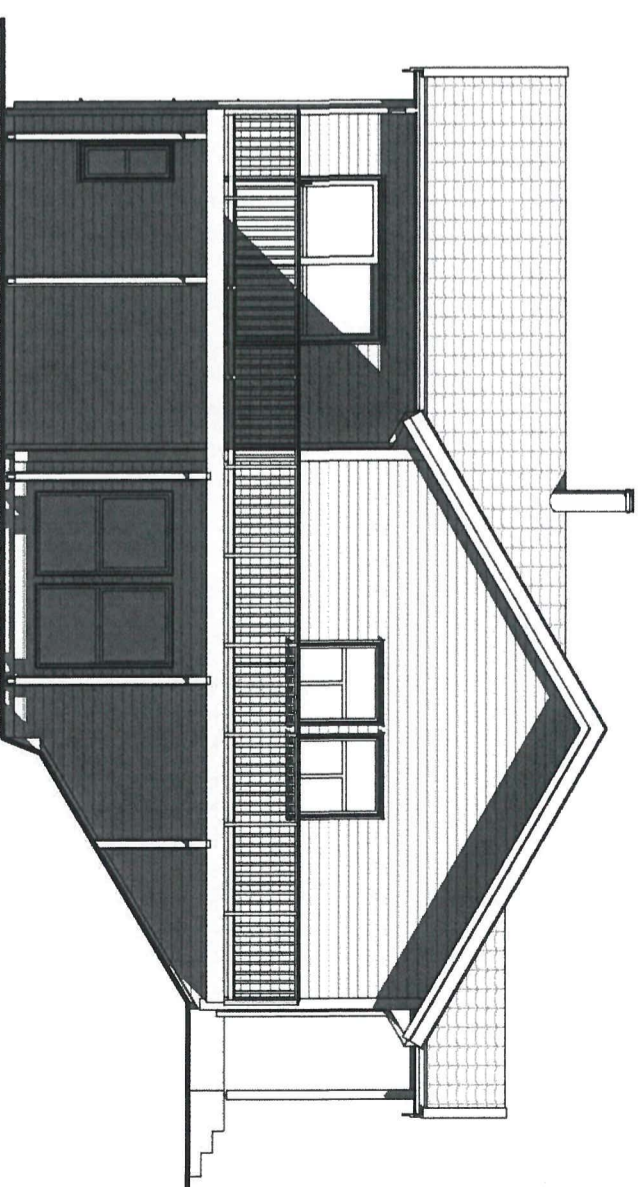

FASADE 2

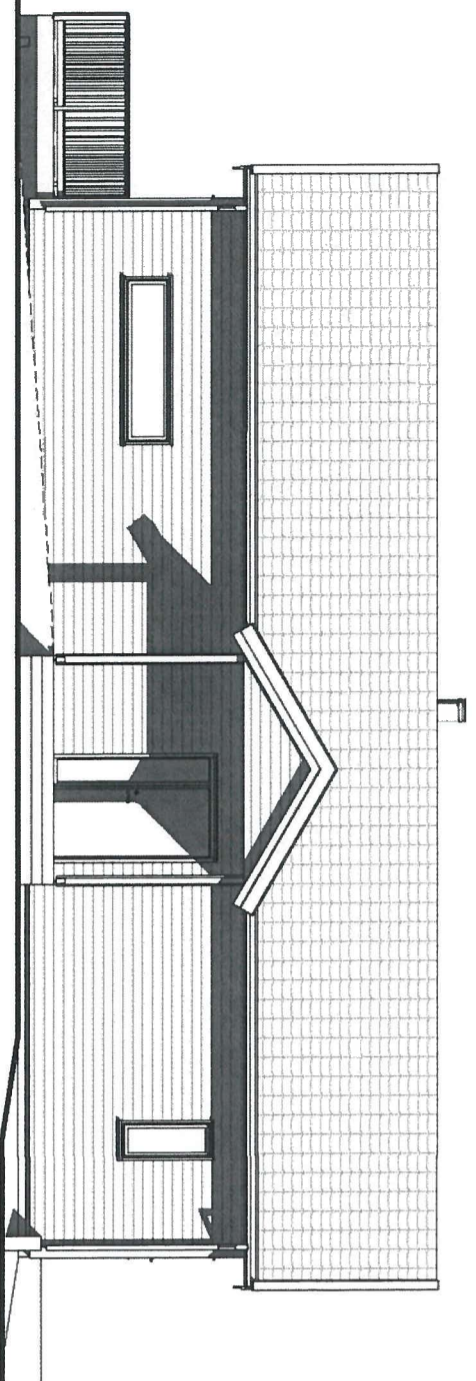

FASADE 3

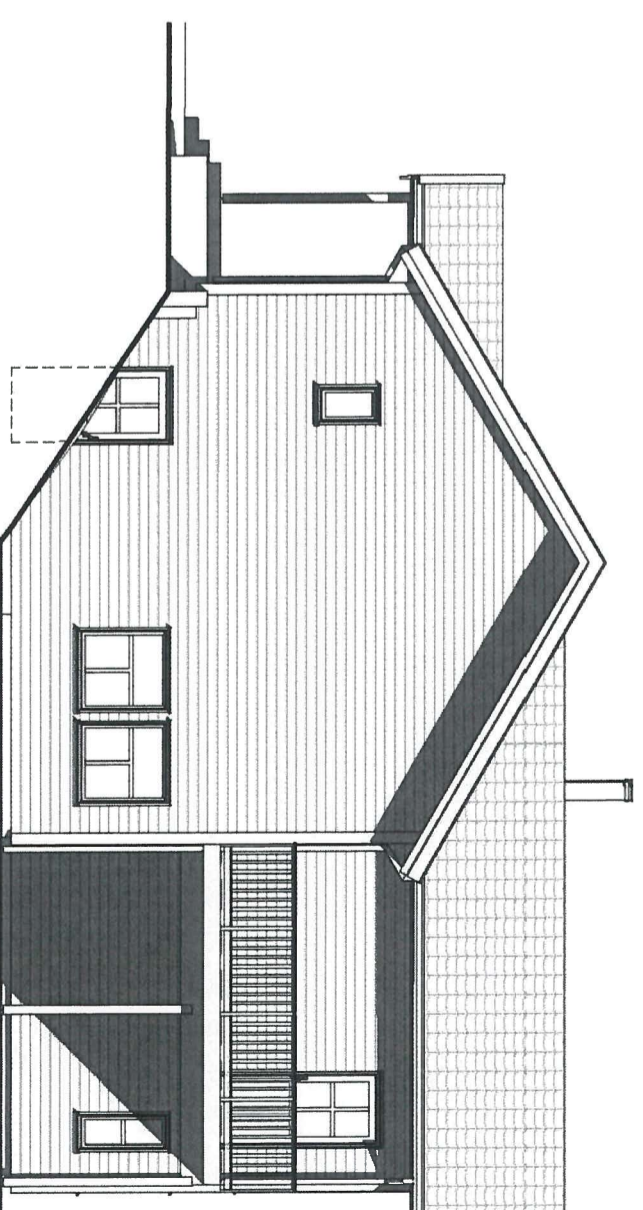

FASADE 4

REV.	DATO	REVISION	SIGN.
A	31.07.17	Rev iht mail 27.07.17	EL
B	15.08.17	Rev iht. epost 14.08.17	THO
C	29.08.17	Rev. iht. epost av 29.08.17	THO
D	01.09.17	Størrelse vindu kjøkken	THO
E	10.01.18	Rev iht mail 9.1.18	EL


MESTERHUS
KÅLAS BYGG AS

TILTAKSHVER:	Malene Myhr Eide/Erlend Brattholmen
BYGGEPLASS:	Svindalsvegen, Eikangervåg
G.nr/B.nr:	24/50
KOMMUNE:	Lindås

Unikus
Postboks 4104,
Terminaveien 10
8089 Bodø, tlf. 75 56 51 20
E-mail: post@unikus.no

TEGN. INNHOLD:	FASADER	TILTAKSART:	BOLIG	MAL:	1 : 100
PROSJEKT:	BOLIG, MYHR EIDE/BRATTHOLMEN	PROSJEKT NR.:	20170301	TEGN.NR.:	09.02
ARKITEKT:	BLINK-HUS	DATE:	11.07.17	TEGN:	THO


4

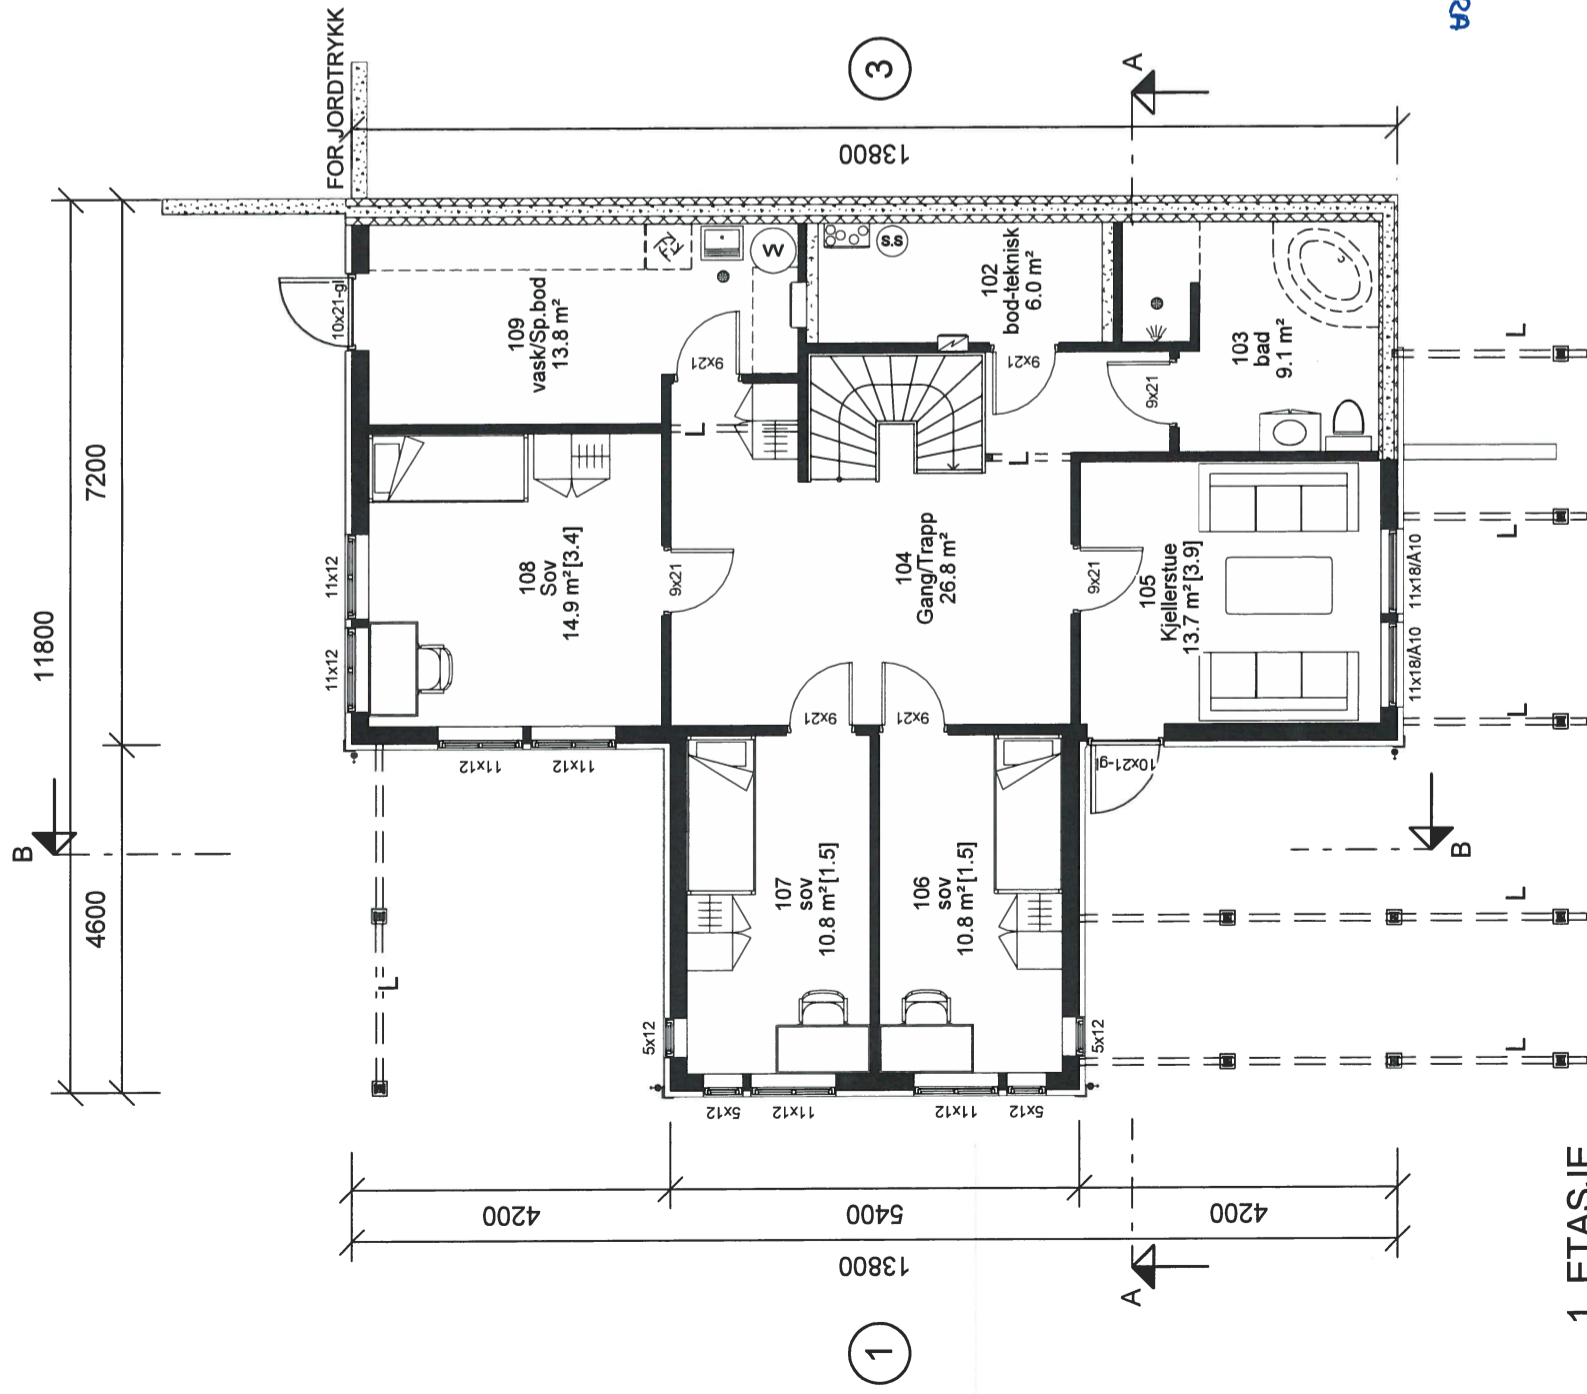

1. ETASJE

2

4

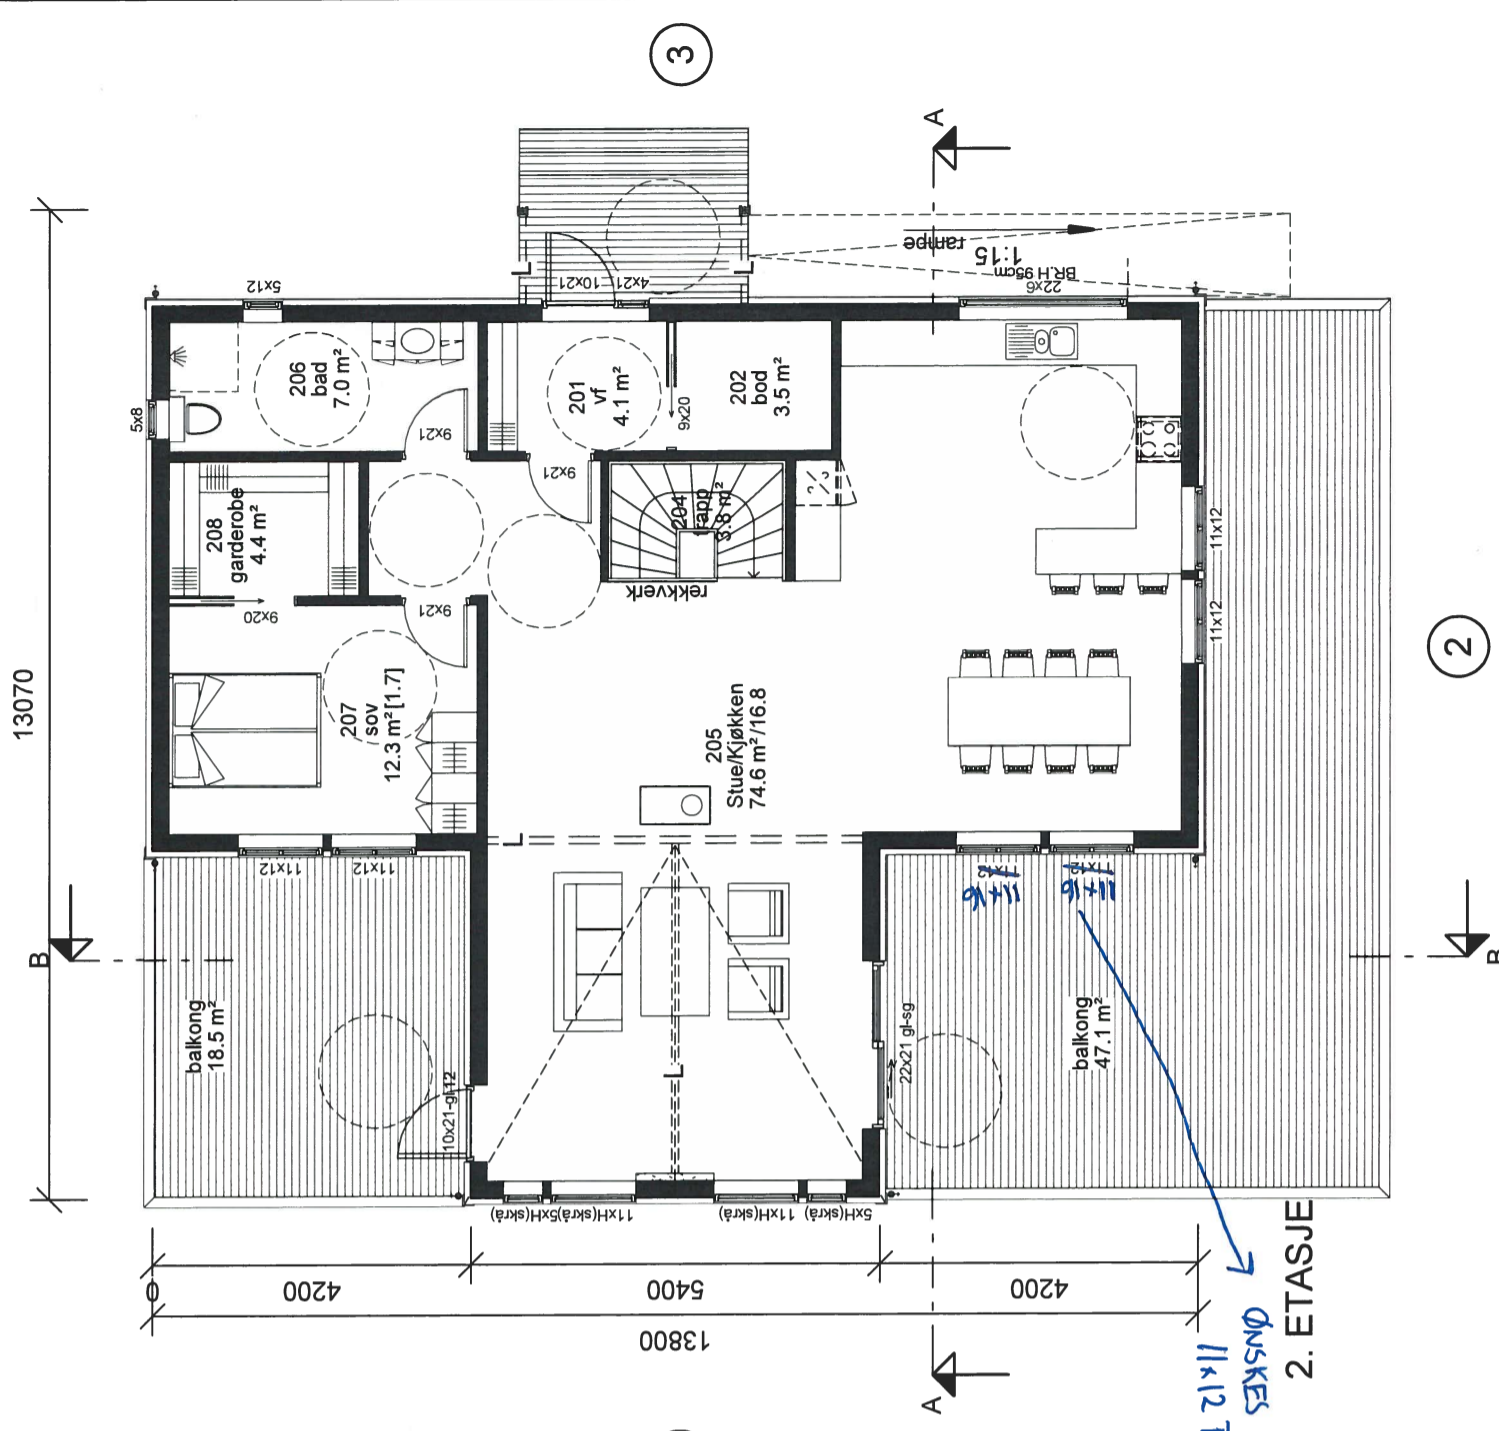

2. ETASJE

ØNSKES ENDRET FRA 11x12 TIL 11x16

REV.	DATO	REVISJON	SIGN.
A	31.07.17	Rev iht mail 27.07.17	EL
B	15.08.17	Rev iht. epost. 14.08.17	THO
C	29.08.17	Rev. iht. epost av 29.08.17	THO
D	01.09.17	Størrelse vindu kjøkken	THO
E	10.01.18	Rev iht mail 9.1.18	EL

MESTERHUS
KÅLAS BYGG AS

TILTAKSHAVER: Malene Myhr Eide/Erlend Brattholmen
BYGGEPLASS: Svindalsvegen, Eikangervåg
G.nr/B.nr: 24/50
KOMMUNE: Lindås

Unikus
Postboks 4104
Terminaleveien 10
8089 Boda, tlf 75 56 51 20
E-mail: post@unikus.no

TEGN. INNHOLD: PLANTEGNINGER
TILTAKSART: BOLIG
MAL: 1 : 100

PROSJEKT: **BOLIG, MYHR EIDE/BRATTHOLMEN**
ARKTEKT: BLINK-HUS
TEGN: THO
DATO: 11.07.17
PROSJEKT NR: 20170301
TEGN.NR: 09.01