

Hjelmås
vvs 1/5
30/4/18



Teiknforklaring

Bustad	Gangveg
Garasje	Veg
Søyle	Teiggrensse
Terrasse	Byggegrensse
Utomhusgrønt	

Kårlås Byggesaksnummer 2	
5813 EIKKANGERVAG	
Dato	11.04.2018
Forslag Avgitt	sh
Grøntpunkt	n
Målestokk	1 : 500
Utvalgt for	Erstatte
Situasjonsplan ny bustad - VA	
Gnr. 142, bnr 18	
Tilaksnavar: Kai Ove Kvamme	
Planlagt	Bygging
Lindås kommune	
912	

142/4

142/4

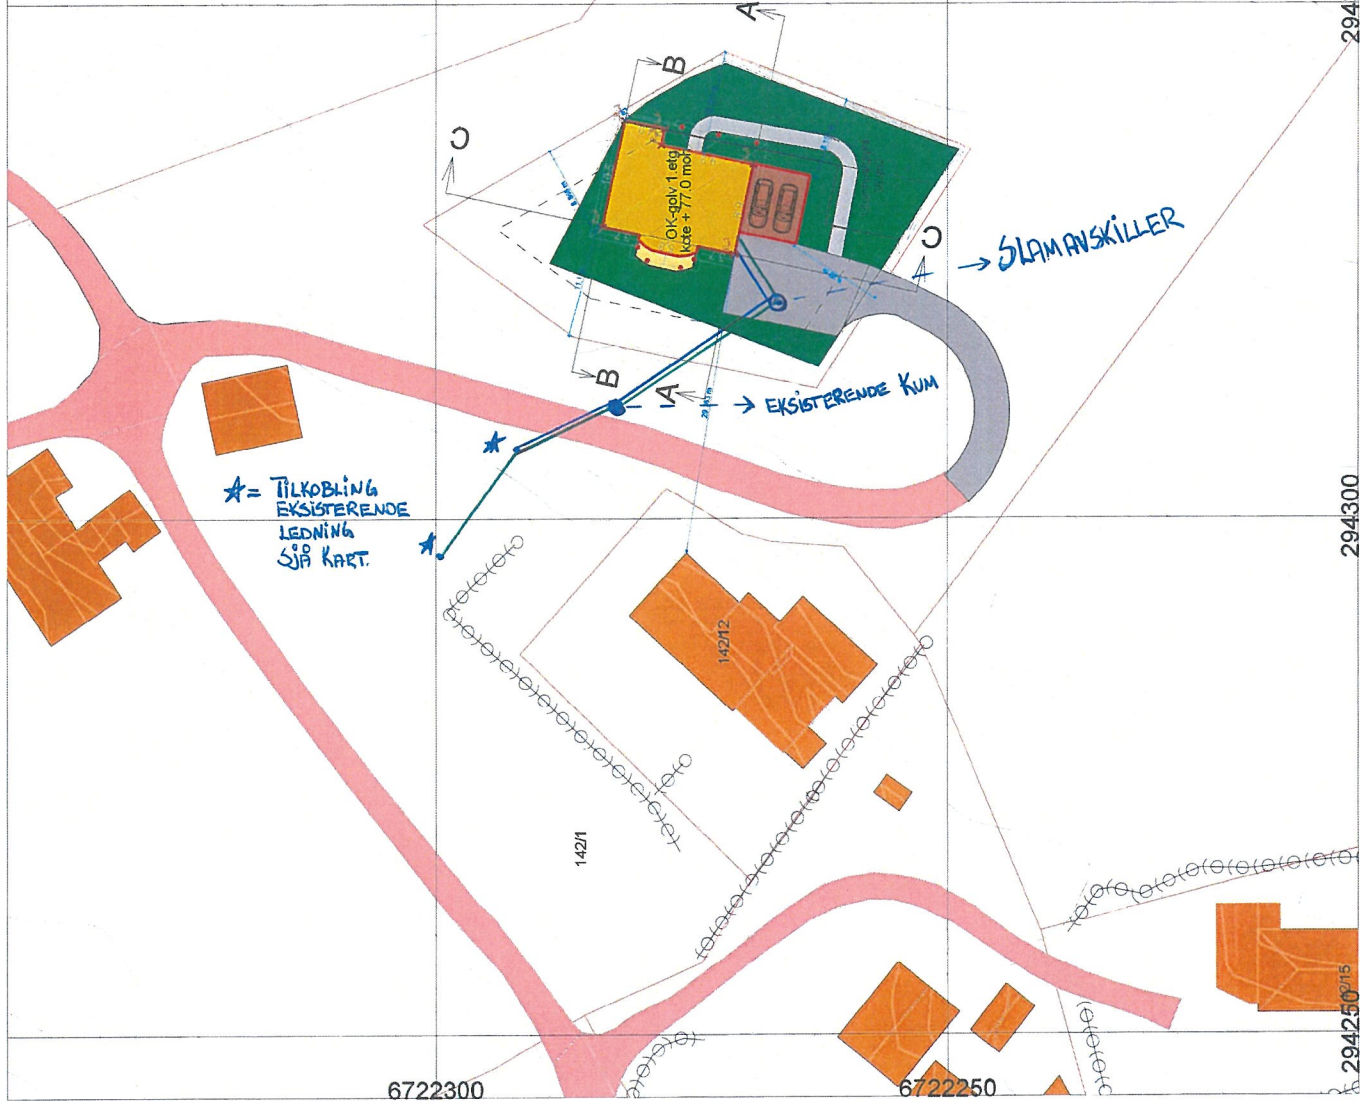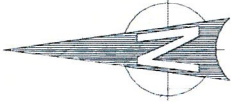

* = TILKOBLING
EKSISTERENDE
LEDNING
SJÅ KART.

EKSISTERENDE KUM

SLAMANSKILLER

142/1

142/2

6722300


6722250

294/300

294/350

294/250/15

N6722368, Ø294424

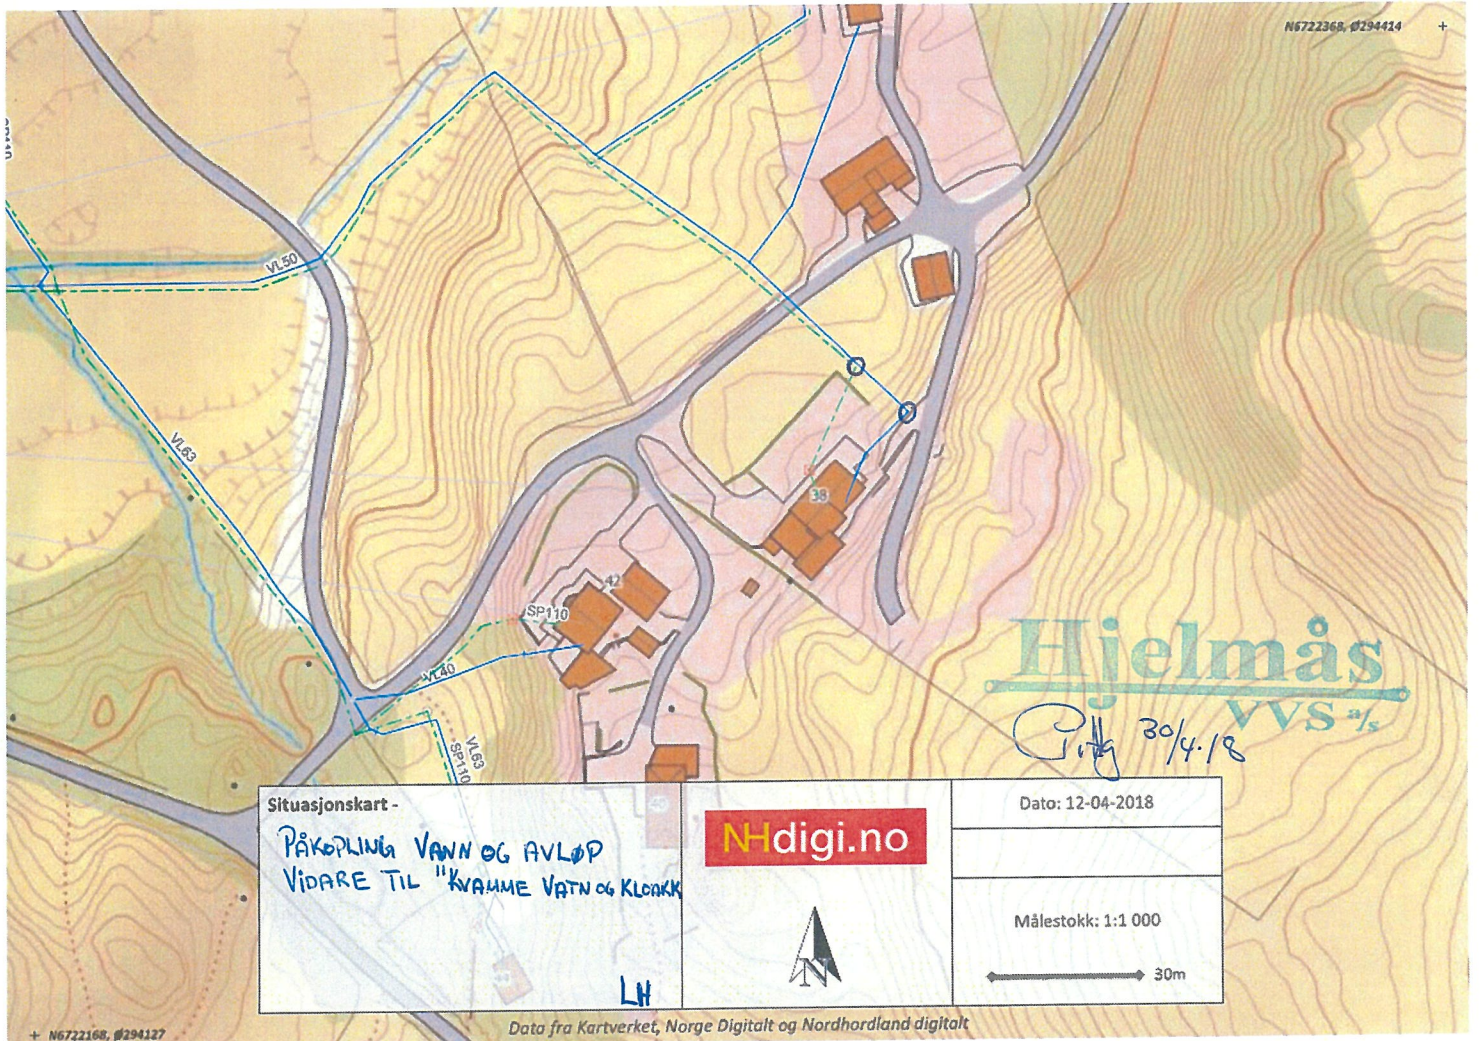

Hjelmås
 VVS AS
P. 30/4.18

<p>Situasjonskart - PÅKOPLING VANN OG AVLØP VIDARE TIL "KVALME VATN OG KLOAKK"</p> <p>LH</p>	<p>NHdigi.no</p> 	<p>Dato: 12-04-2018</p>
		<p>Målestokk: 1:1 000</p> 