



Lindås kommune
Eining for teknisk drift

Ferdigmelding

Skjemaet skal nyttast ved arbeider som berører tilknytning til kommunale vass og avlaupsleidningar

Det skal sendast til Lindås kommune Teknisk drift Avd. for vatn og avlaup, så snart anlegget er ferdig

Gjeld byggjearbeid på følgjande eigedom:

Gnr/bnr 102/129	Adresse Vabø Tomt 6
--------------------	------------------------

Utførande røyrleggjar:

Føretaksnamn: Hjelmås VVS%


Adresse:	Tlf:
----------	------

Målsetting /beskriving av utført arbeid:

1. Utvendig stengeventil, tilkoplingsstad, kummer m.v. skal visast og målsettes nøyaktig, røyrdimensjonar skal førast på, også for offentlege leidningar
2. Godkjent føretak skal sørge for at det føreligg situasjonsplan som viser privat vass og avlaupsanlegg, **slik det er bygd**. Skal leverast med ferdigmelding til kommunen for arkivering.
3. Sjå spesielt KS. Tekniske bestemmelser Pkt. 2.5.1 og KS Administrative bestemmelser Pkt. 2.1

Underskrift av utførande røyrleggjar:

20/8.14 *Redu Høydrak*

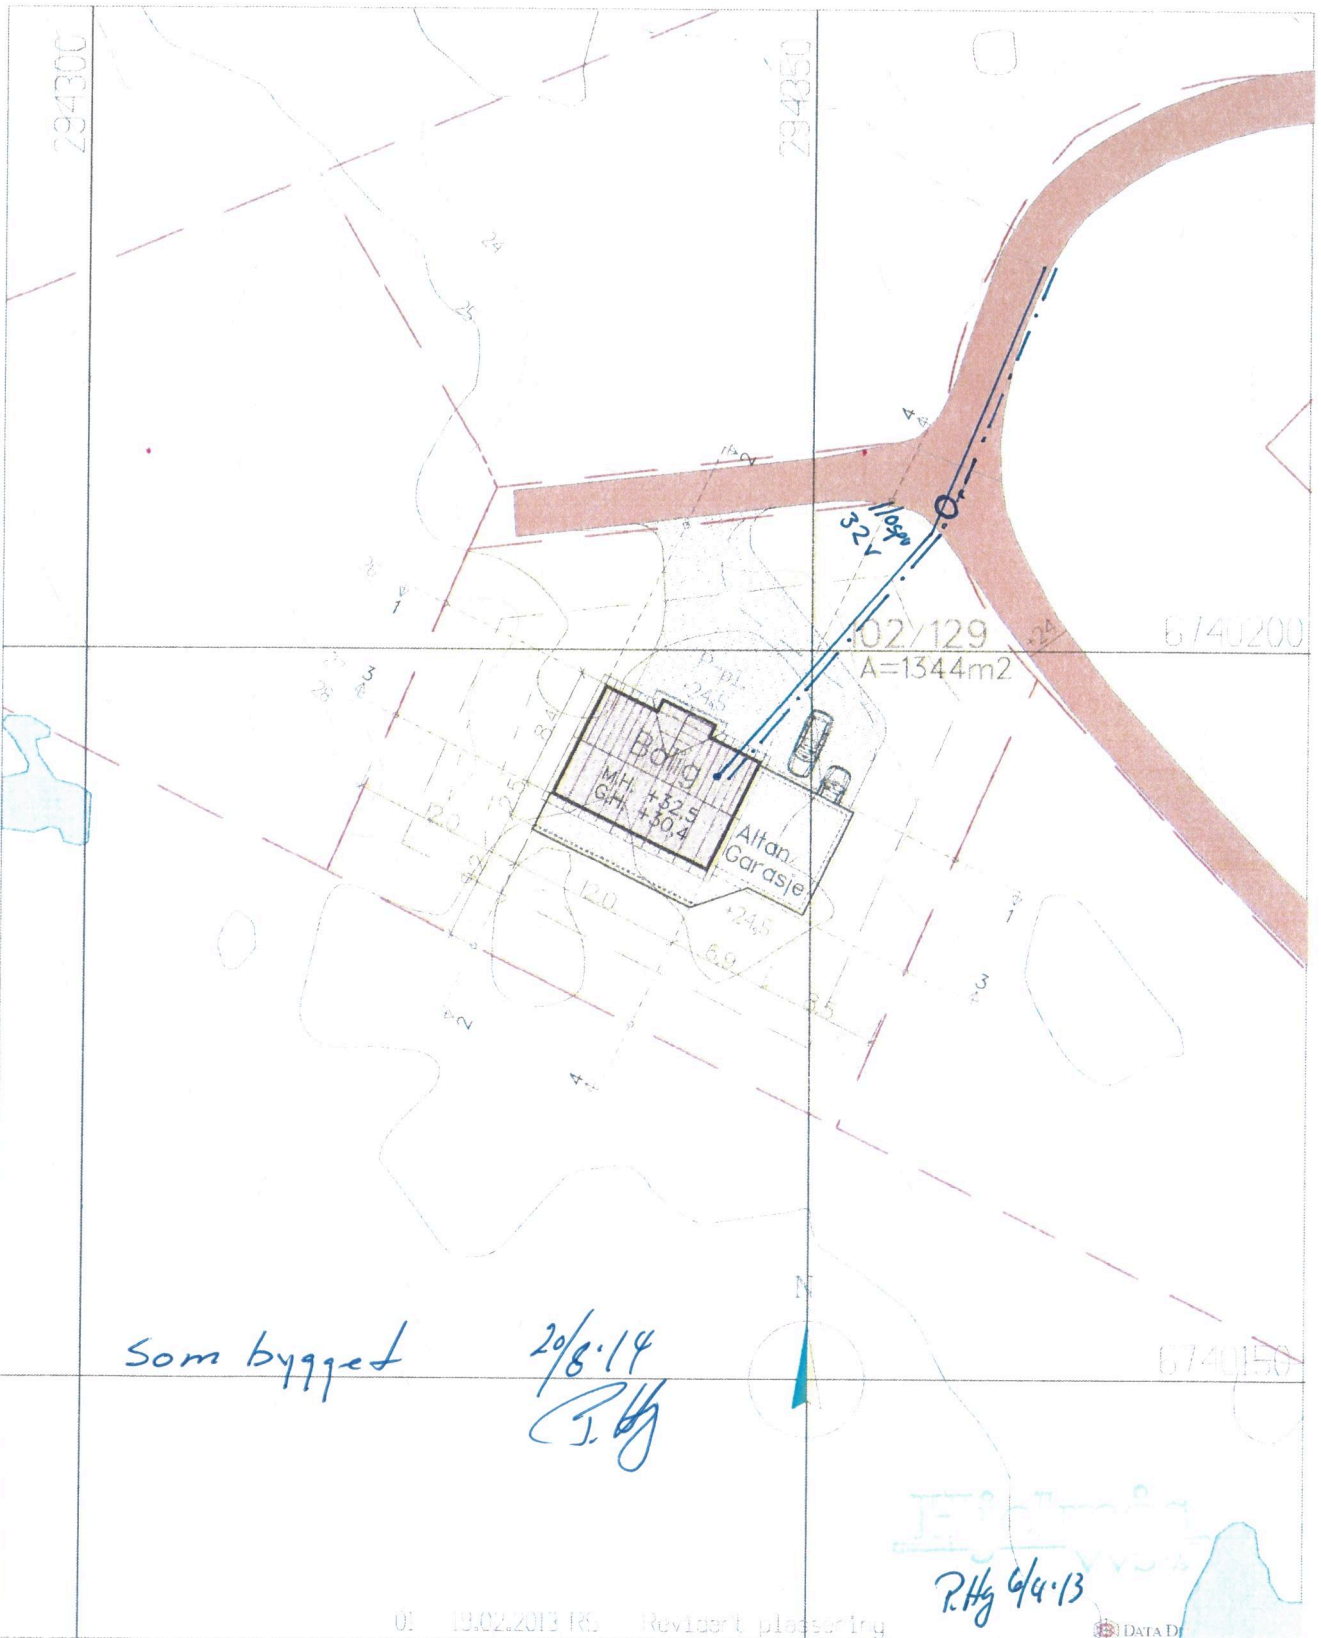

01 19.02.2013 RS Revidert plassering

DATA D

Prosjekt	BOLIG m/GARASJE REVIDERT AGAT	Prosjekt Nr	12-113
Tegnings vedtatt	SITUASJONSKART FOR BOLIG m/GARASJE	Etasjer	500
Utarbeidet av	H. JORDAL & T.-B. KVALVAG	Målestokk	1:500



© Tegning og illustrasjon. Alle rettigheter reservert.