


Tegnforklaring

- Veranda
- Garasje
- Bolig
- Uteoppholdsareal
- Kjøreveg
- Gangareal
- Regulert fortau
- Øvrig grønnstruktur
- Vegkant (og vegflate)
- Øvrige bygninger
- Fjellskjæring
- Omriss av planlagt bebyggelse
- Frisiktlinje i veikryss
- Parkeringsfelt
- Måle-/avstandslinje
- Oppriss tak
- 4m grense
- Teiggrense
- Hekk, ubestemt type

137/797

67 19000

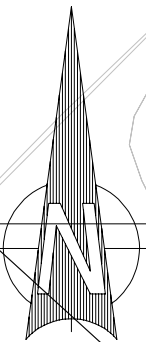

A Utvidet veranda mot nordvest 60cm 01.06.2018 YK

Seim Bygg AS
Alverneset
Gbr 137/796

Dato 10.05.2017	Konstr./tegnet YK	Godkjent	Målestokk 1:250
--------------------	----------------------	----------	--------------------

Situasjonsplan
Dakark AS
Format A4

Erstatning for:	Erstattet av:
902	

Henvisning:	Beregning:	1050-17 Sotra variant
-------------	------------	-----------------------