

ambbita

*Detalj plassering Nivirensanlegg
med overland for kjønnobil.*

Kommune: 1263 Lindås


Ltr. Ledings Situasjonsplan

4/6 2018

Eiendom: 1263/58/95/0/0



Målestokk 1:1000
Dato: 29.6.2017

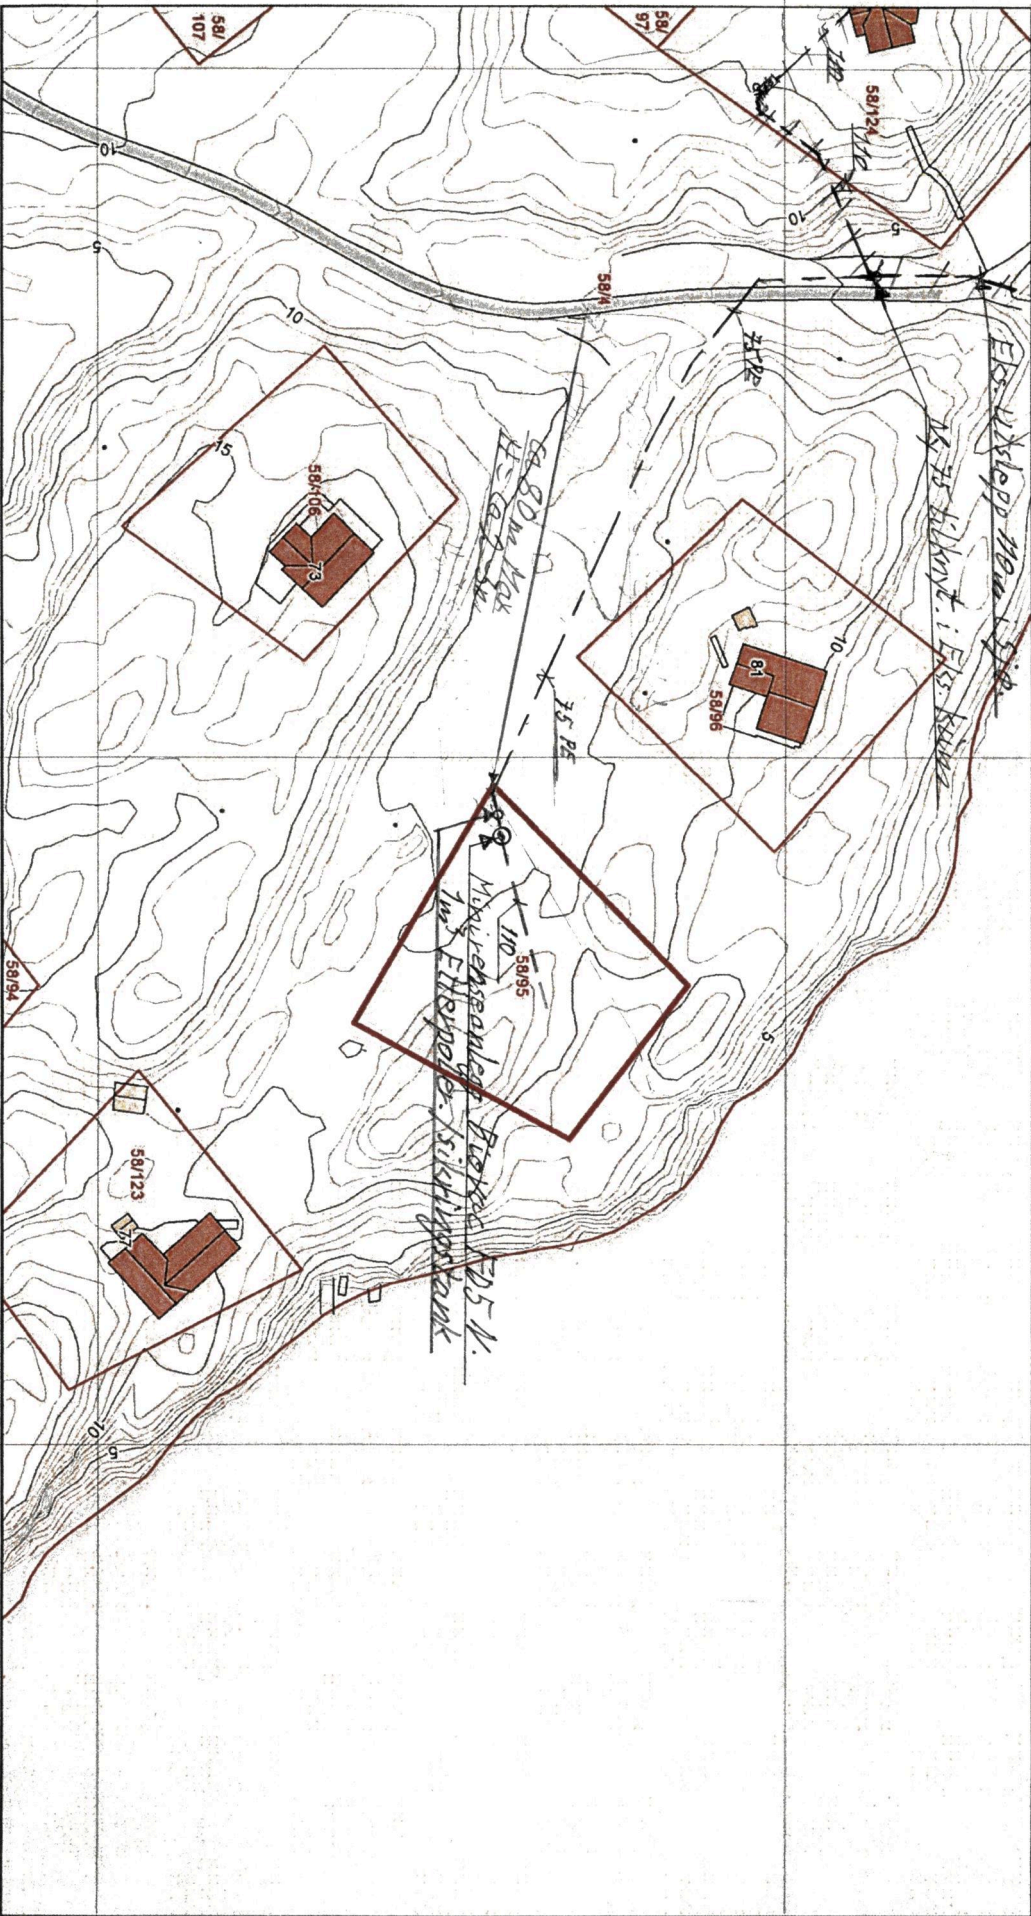

Kartgrunnlag: Geovekt - 8193
Det tas forbehold om feil og mangler i kartet.
Kartet kan ikke benyttes i byggesaksbehandling.

ambita

Kommune: 1263 Lindås
Eiendom: 1263/58/95/0/0



Detail: plassering Minirensanlegg
med avstand for bilmobil.

Utt. Lednings Situasjonsplan

4/6 2018



Målestokk 1:1000
Dato: 29.6.2017

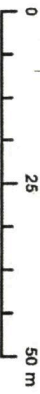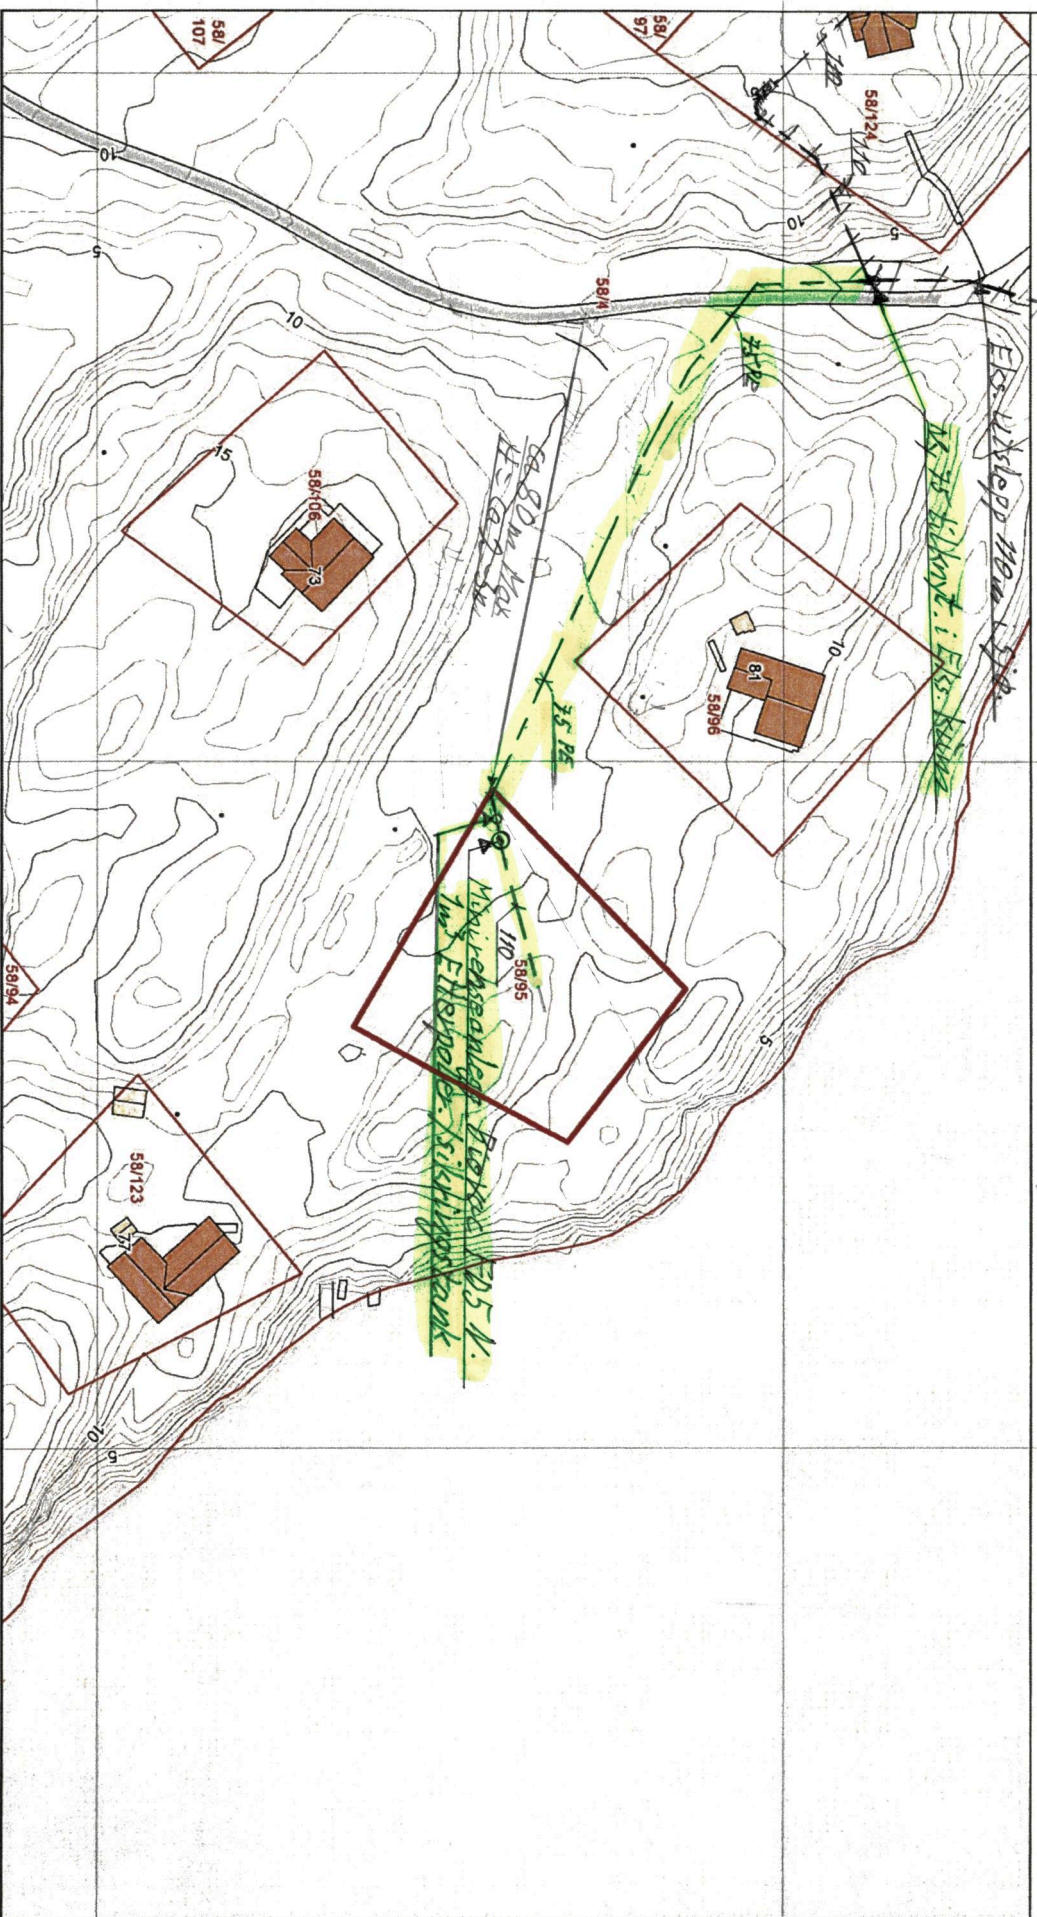

Kartgrunnlag: Geovekst - 8193
Det tas forbehold om feil og mangler i kartet.
Kartet kan ikke benyttes i byggesaksbehandling.