
Fra: Tone Margrethe Bærland Furustøl
Sendt: 6. juni 2018 11:00
Til: 'peter.lundin@bkkfiber.no'
Kopi: 'kwil-jac@online.no'
Emne: Sak 17/2913 - gbnr 137/212

Hei.

Vi viser til dykkar søknad om rammeløyve inkludert søknad om byggjegrænse mot kommunal veg 137/769.

Saka er no på høyring til teknisk drift – vegavdelinga som har kome med ein foreløpig tilbakemelding om å oppgi spesifikk avstand frå byggjegrænse mot veg.


Der garasjen er plassert over byggjegrænsa, må det opplysast kor mykje den overskrider byggjegrænsa.

Det må opplysast spesifikk minste avstand frå garasjen til midten av veg (både nordvest og nordøst).

Vis etterspurt informasjon på situasjonskartet.

Vi ber om ein snarleg tilbakemelding og **innan 13.06.2018**.

Utsnitt situasjonskart 05.01.2018:

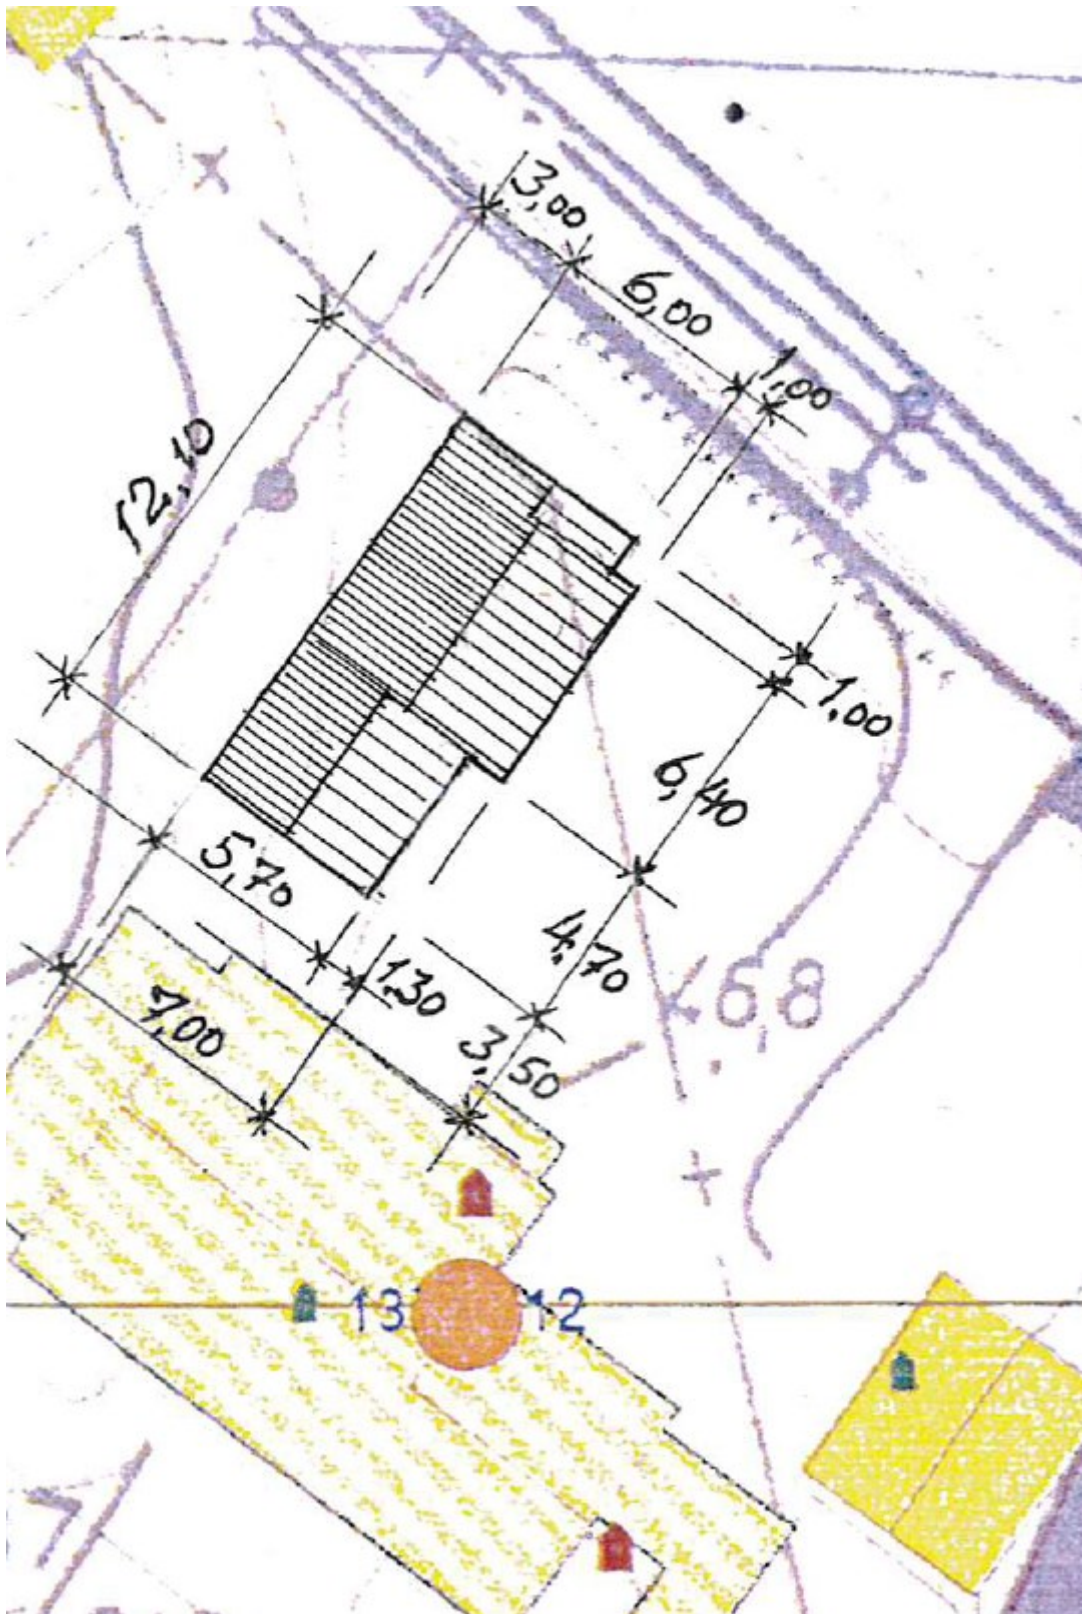

Tone Furustøl | rådgjevar byggesak

E-post: tone.furustol@lindas.kommune.no | Telefon: +47 56 37 54 01
Kundesenter: +47 56 37 50 00 | Heimeside: www.lindas.kommune.no



LINDÅS KOMMUNE