





Fasade mot øst

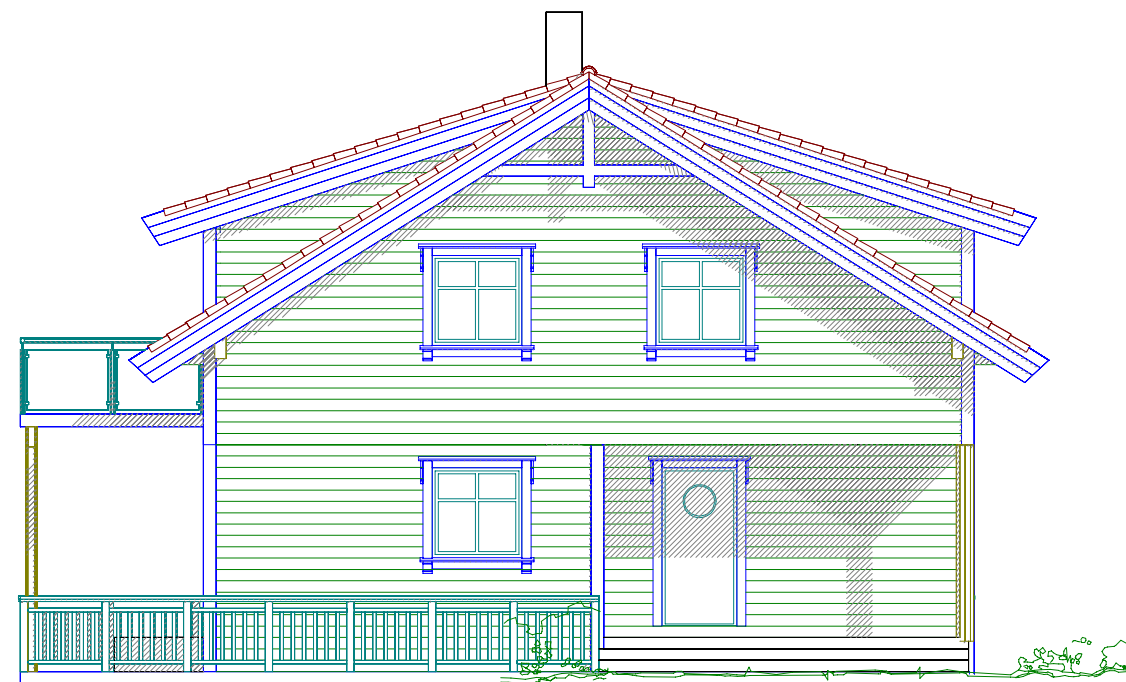

Fasade mot nord

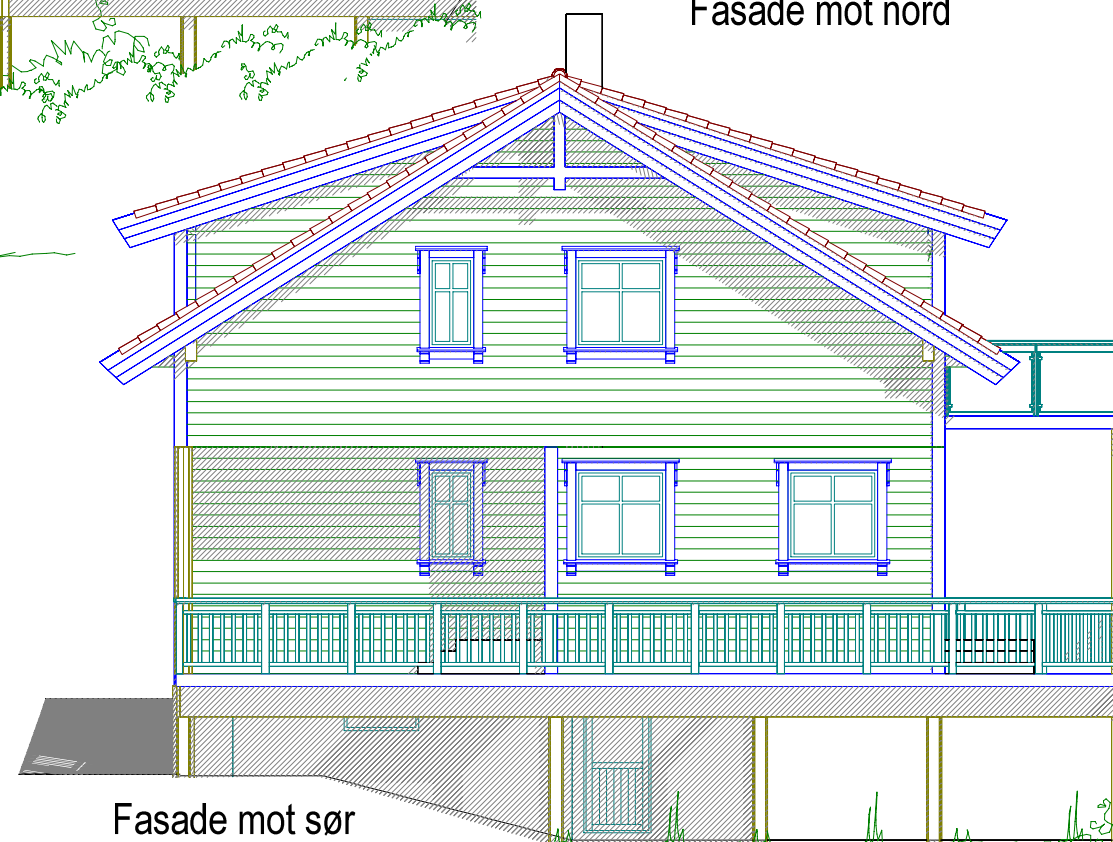

Fasade mot sør




Fasade mot vest


- FORELØPIG TEGNING
- SØKNAD TILTAK
- ANBUDSTEGNING
- ARBEIDSTEGNING
- SOM BYGD TEGNING

2	Som bygd	md	24.04.2018
1	Div. justeringer	md	29.06.2015
REV.	ANT.	REVIDERENGEN GJELDER	SIGN. DATO
Prosjekt:	Tilbygg/påbygg	Prosjekt:	NATA1509
Byggested:	Sævråsveien 305, 5957 Myking	G.nr. B.nr.:	A 502
Tegn vedr.:	Fasader	Målestokk:	1:100
Oppdr.giver:	Anthony Natås	Dato:	20.05.2015
 Akasia Utbygging Johan Berentsens vei 109 5163 Laksevåg -verdier for generasjoner		Tegner:	md
		Arkitekt:	

Tegningen er beskyttet iht lov om opphavsrett

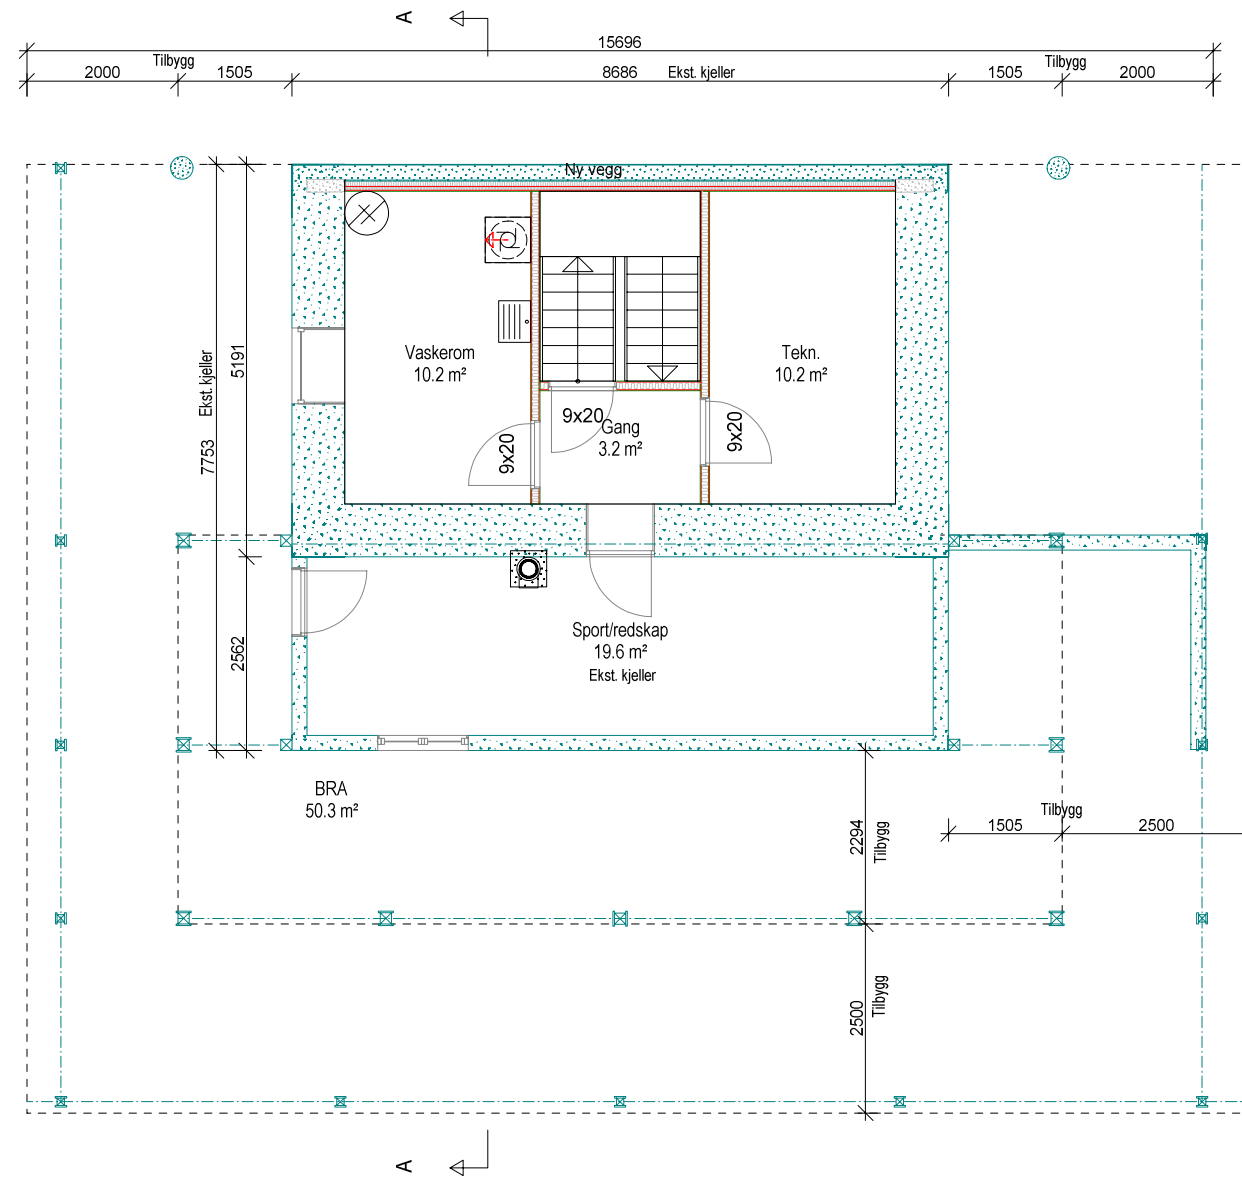

Kjellerplan

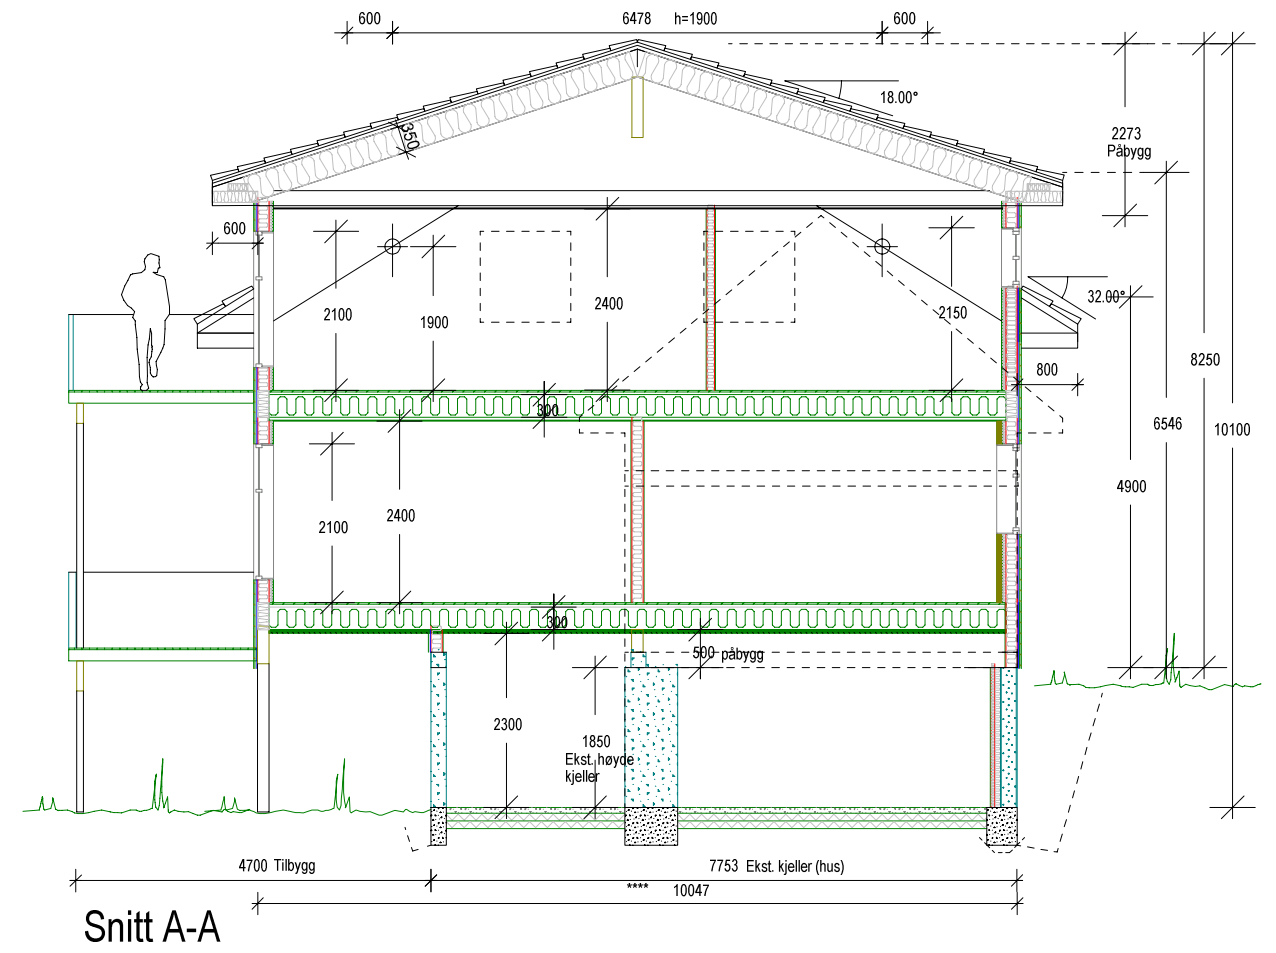

Snitt A-A

- FORELØPIG TEGNING
- SØKNAD TILTAK
- ANBUDSTEGNING
- ARBEIDSTEGNING
- SOM BYGD TEGNING

		2	Som bygd		md	24.04.2018
		1	Div. justeringer		md	29.06.2015
		REV.	ANT.	REVIDERENGEN GJELDER	SIGN.	DATO
Prosjekt:		Tilbygg/påbygg		Prosjekt:		NATA1509
Byggested:		Sævråsveien 305, 5957 Myking		G.nr:	B.nr:	Tegn. nr. A 504
Tegn vedr:		Kjellerplan og snitt		Målestokk:		1:100
Oppdr.giver:		Anthony Natås		Dato:		20.05.2015
 -verdier for generasjoner		Akasia Utbygging Johan Berentsens vei 109 5163 Laksevåg		Tegner:		md
				Arkitekt:		

Tegningen er beskyttet iht lov om opphavsrett