


D-i

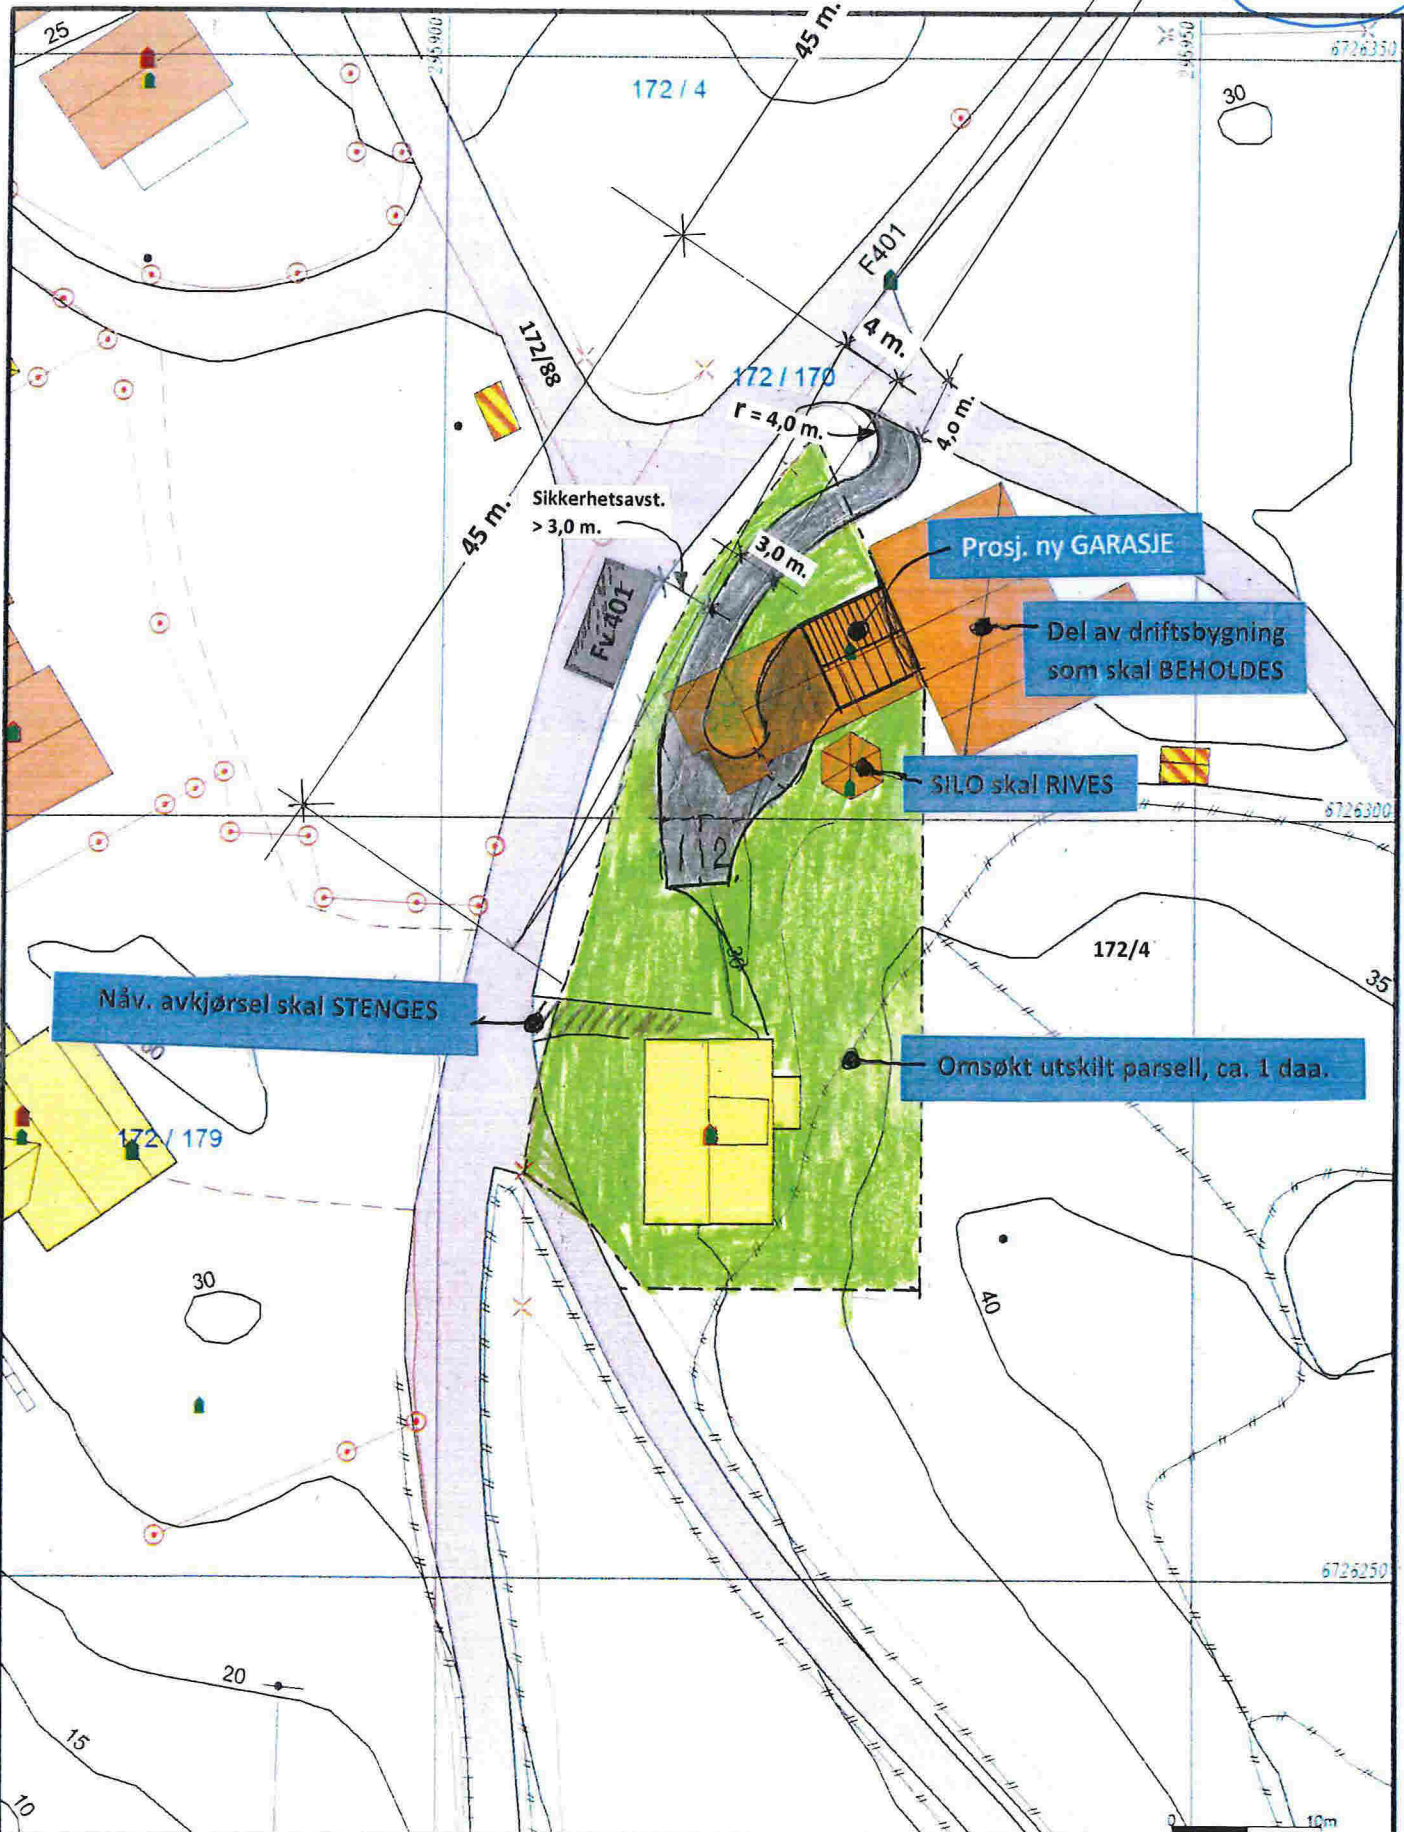

- Målte Grenser
- Registrerte Grenser
- Udefinerte grenser
- Terrengmålte grenser
- Kjusstønt grensepunkt
- Bolig
- Bustad m/leiligheter
- Væstingshus
- Støttebustader
- Hytte/feriehuis
- Garasje/uthus
- Inklusivlager
- Andre bygge



Lindås kommune
 Geodata avdeling
Oddlaug Aune –og Sigvard Hopland
 Eigare av 172 /4 i Lindås kommune



Dato: 2017.10.02
 Skala: 1:500

Gnr 172 bnr 4

Målestokk
 1:500

Beliggighet og høyder må oppfattes som orienterende.