


Fasade nord

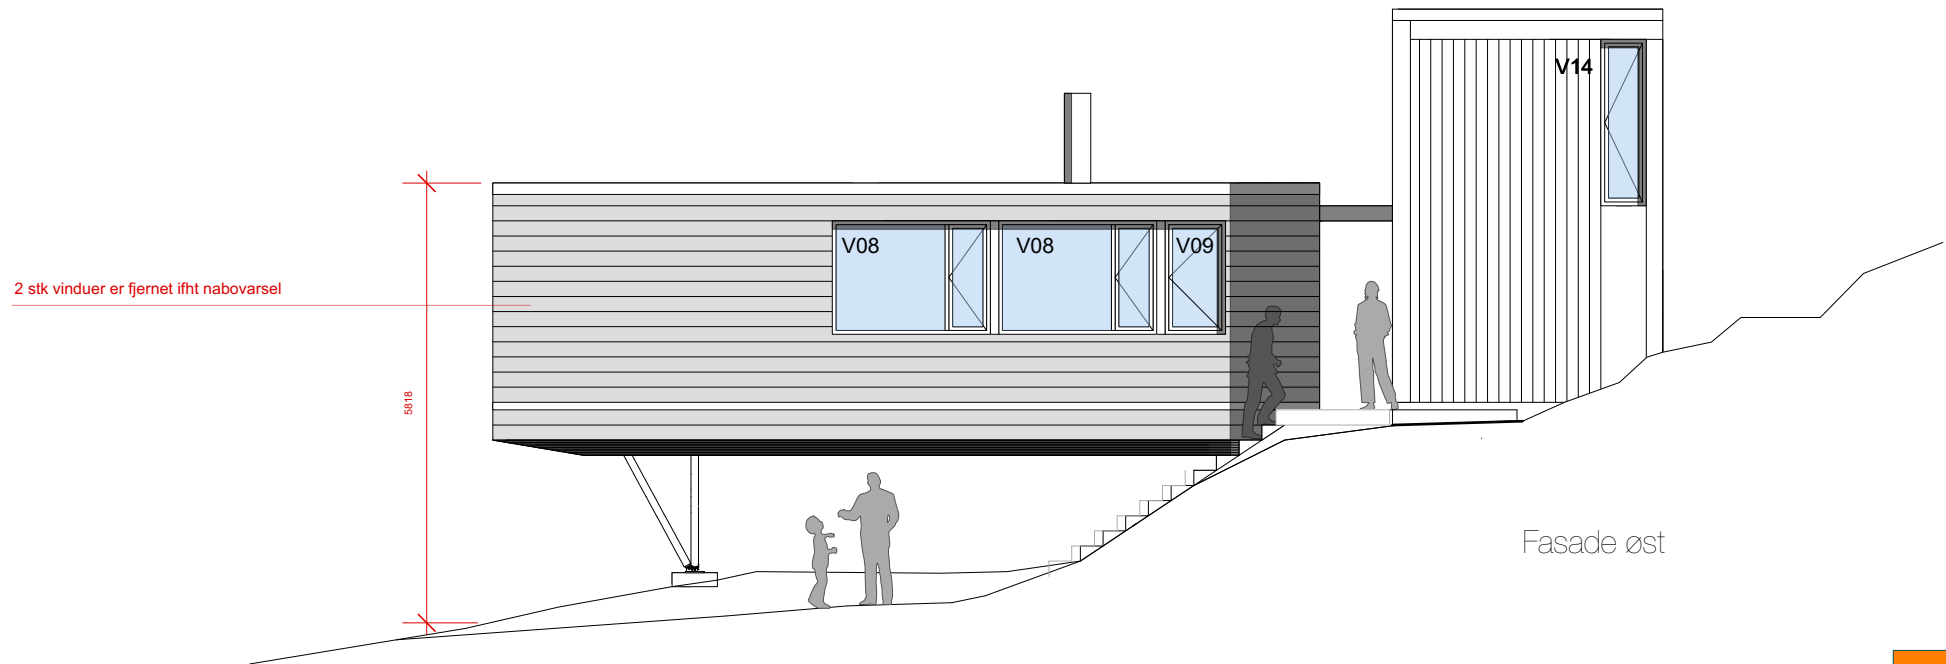

Fasade øst

Fasadertegninger lik for alle 3 hytter, variasjon ligger i høydeforskjell under hytte/høyde på søyle. Maks 6 meter gesims er innfridd på alle 3 hytter i front.

Hytter Keilegavlen, Lindås	PROSJEKTERING		BYGGHERRE Sijoni Invest AS Fabrikkgaten 5 5059 Bergen	MÅL 1:100	DATO 04.06. 2018 SIGN. KONTROLLERT PROSJEKT NR bsl bsl	TEGNING fasader	TEGN. NR. PRO 30.001	lund laastad arkitekter as	Strandgaten 201 5004 Bergen
	GNR: 124	BNR: 24/25/26							

