


## Nye kontorbrakker på Knarvik for SVV

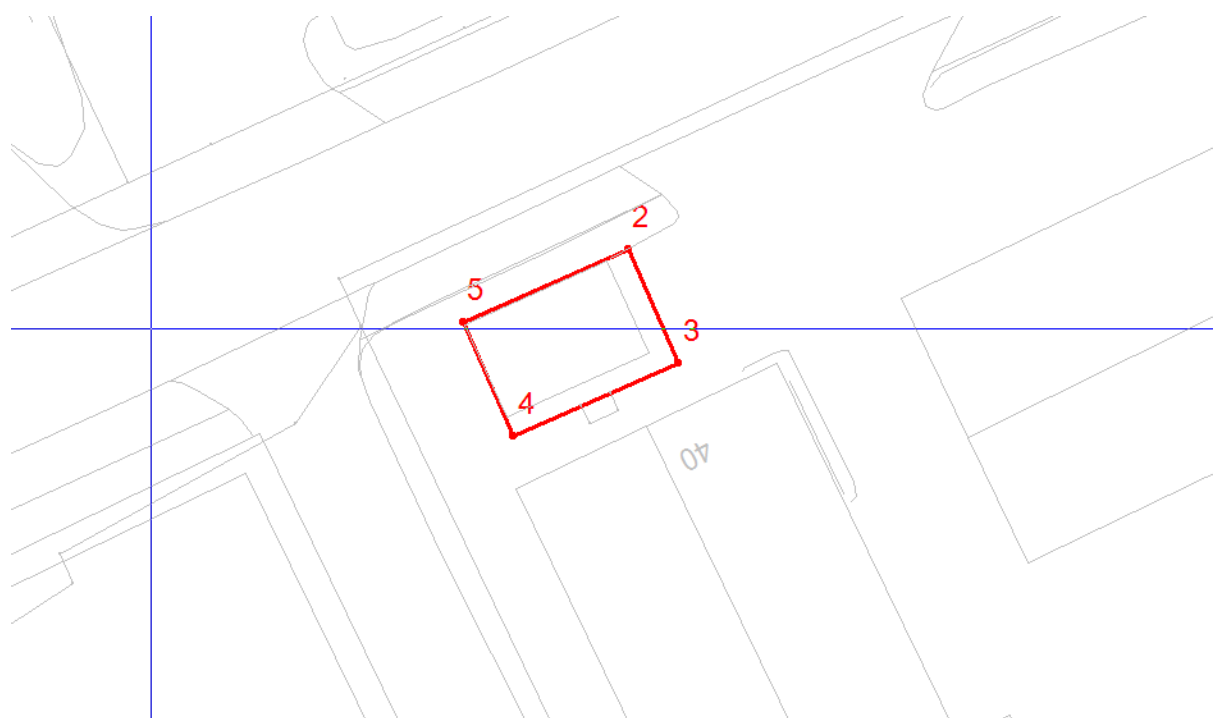

Id	Øst	Nord	Høyde	S_OBJID
2	296624,423	6718006,599	39,768	KONTOR01
3	296626,817	6718001,191	39,75	KONTOR02
4	296618,989	6717997,725	39,758	KONTOR03
5	296616,598	6718003,141	39,777	KONTOR04

Målepunktene er utvendig tak-kant