


6/7
~~239/103~~
~~239/104~~
~~239/105~~
~~239/106~~

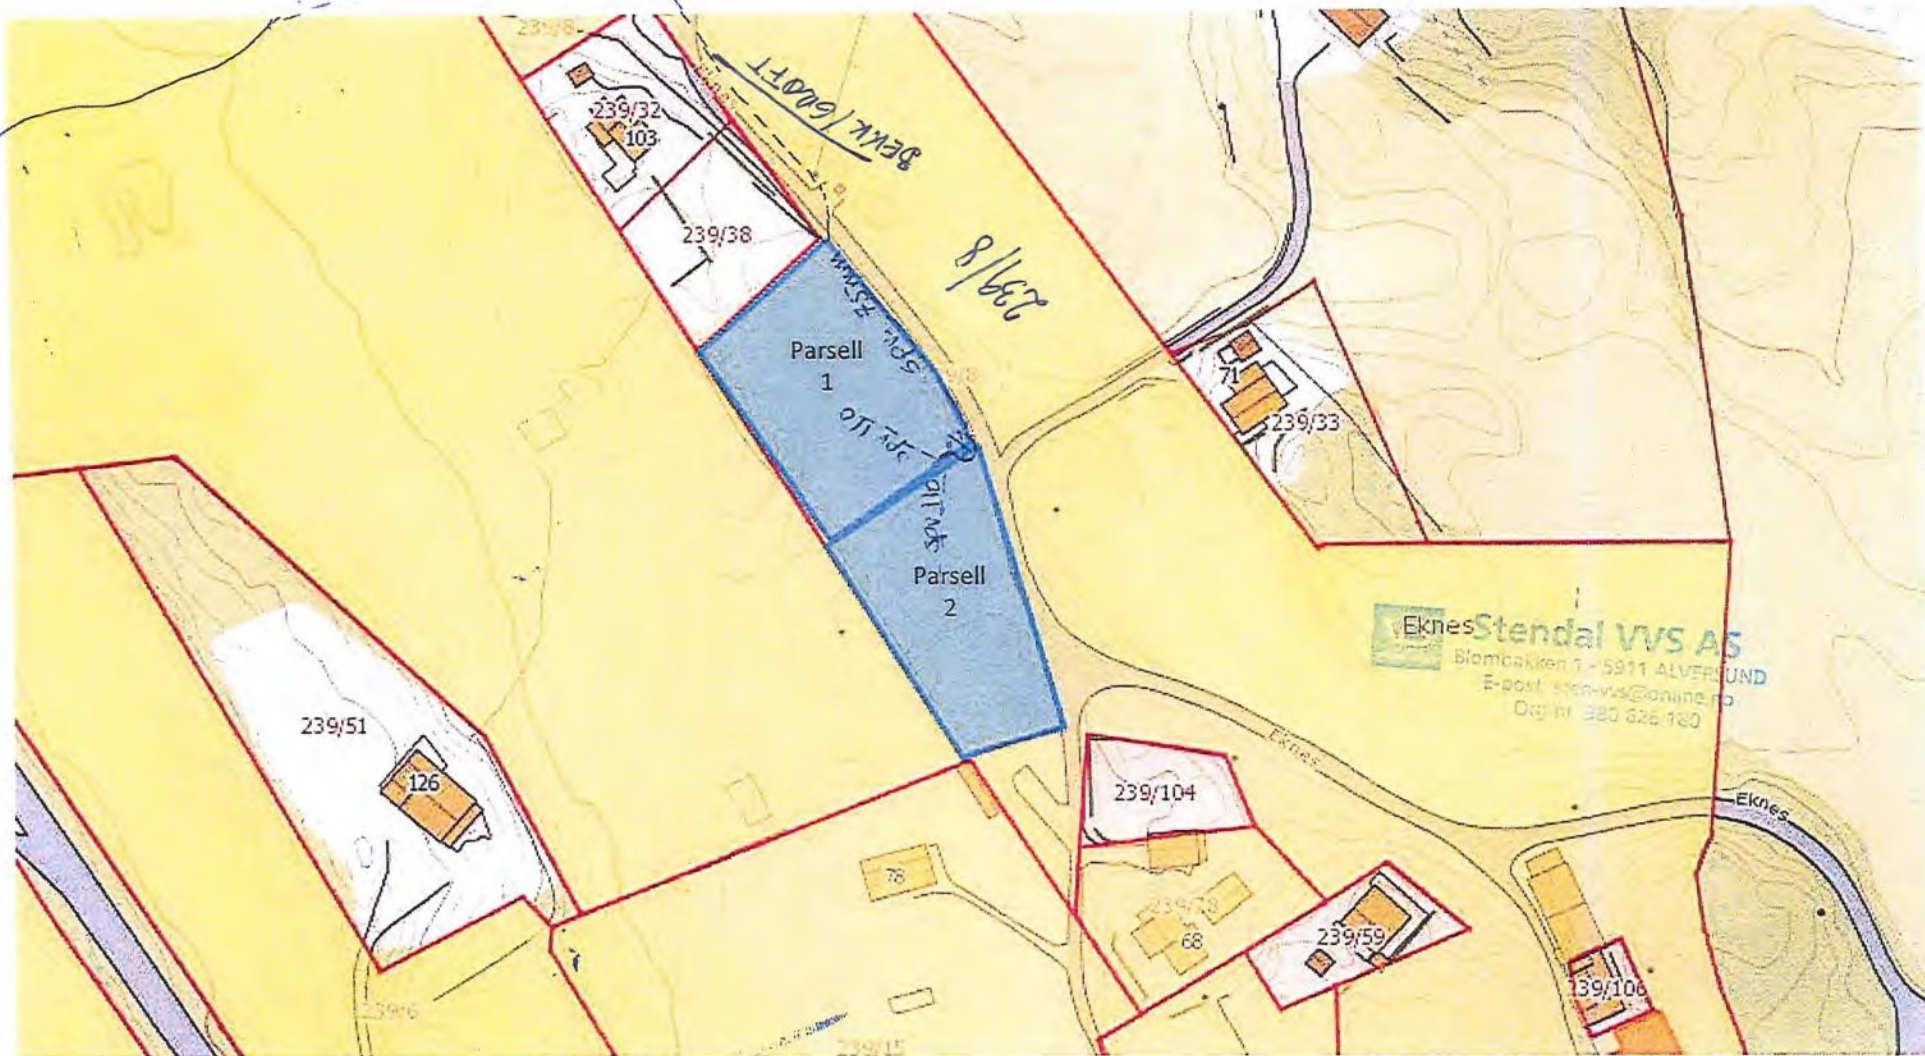

X = 2 hus rensanlegg og kette nær heilt bort til
Heilårsgrøft som renner ut i Bjørndalsvika.