

Kommunens saksnr.
18/288

18/14022



Søknad om ferdigattest

Pbl § 21-10, SAK10 §§ 8-1 og 8-2

Søknaden gjelder							
Eiendom/ byggsted	Gnr.	Bnr.	Festnr.	Seksjonsnr.	Bygningsnr.	Bolignr.	Kommune
	179	12					LINDÅS
	Adresse				Postnr.	Poststed	
	VASSBYGDVEGEN 857				5912	SEIM	

Ferdigattest	
Tilfredsstillert tiltaket kravene til ferdigattest?	<input checked="" type="checkbox"/> Ja <input type="checkbox"/> Nei Hvis nei, fyll ut informasjonen nedenfor.
Det gjenstår følgende arbeider av mindre vesentlig betydning som vil bli utført innen 14 dager:	Dato
Type arbeider	
Bekreftelse på at disse arbeidene er utført vil være kommunen i hende innen:	Dato

Oppdatert dokumentasjon	
Er det foretatt ikke søknadspåtlige endringer/justeringer i forhold til tillatelsen?	
<input type="checkbox"/> Ja <input checked="" type="checkbox"/> Nei	Hvis ja, vedlegg oppdatert situasjonsplan, tegninger eller dokumentasjon som viser hva som er utført.

Sluttrapport for avfall		
Sluttrapport av	Dato	vedlegges søknaden
Ansvarlig søker forplikter seg til å påse at sluttrapporten blir ajourført og oppbevart.		Vedlegg nr. K -


Varmesystem			
Energiforsyning		Varmefordeling	
<input checked="" type="checkbox"/> Elektrisitet	<input type="checkbox"/> Sol	<input type="checkbox"/> Vannbåren gulvvarme	<input type="checkbox"/> Luftoppvarming
<input type="checkbox"/> Biobrensel	<input type="checkbox"/> Gass	<input type="checkbox"/> Vannbåren radioator	<input checked="" type="checkbox"/> Kamin/ovn/peis
<input type="checkbox"/> Varmepumpe - luft	<input type="checkbox"/> Olje/parafin	<input checked="" type="checkbox"/> Elektriske varmekabler	<input type="checkbox"/> Annet
<input type="checkbox"/> Varmepumpe - berg/sjø	<input type="checkbox"/> Annet	<input checked="" type="checkbox"/> Elektriske panelovner	<input type="checkbox"/> Ikke relevant
<input type="checkbox"/> Fjernvarme/spillvarme			

Erklæring	
<input type="checkbox"/>	Det bekreftes at tilstrekkelig dokumentasjon som grunnlag for driftsfasen er overlevert byggverkets eier

Vedlegg			
Beskrivelse av vedlegg	Gruppe	Nr. fra – til	Ikke relevant
Situasjonsplan, avkjøringsplan	D	-	<input checked="" type="checkbox"/>
Tegninger, plan, snitt, fasade	E	-	<input checked="" type="checkbox"/>
Redegjørelser/kart	F	-	<input checked="" type="checkbox"/>
Gjennomføringsplan	G	1 – 2	<input type="checkbox"/>
Sluttrapport for avfallsplan og miljøsaneringsbeskrivelse	K	-	<input checked="" type="checkbox"/>
Boligspesifikasjon i matrikkelen	H	-	<input checked="" type="checkbox"/>
Uttalelser fra andre offentlige myndigheter	I	-	<input checked="" type="checkbox"/>
Andre vedlegg	Q	1 – 1	<input type="checkbox"/>

Underskrifter			
Ansvarlig søker for tiltaket (for tiltak etter pbl § 20-1)		Tiltakshaver (bare for tiltak uten ansvarlig søker pbl § 20-4)	
Foretak SEIM BYGG AS		Navn	
Kontaktperson terje Seim	Telefon 56350980	Mobiltelefon 93004156	Kontaktperson
E-post terje@seimbygg.no			Telefon
Dato 19.06.2018	Underskrift <i>Terje Seim</i>		Mobiltelefon
		Dato	Underskrift
Gjentas med blokkbokstaver TERJE SEIM		Gjentas med blokkbokstaver	

Gjennomføringsplan

Etendom/ byggsted	Gnr. 179	Bnr. 12	Festnr.	Seksj.nr.	Bygn.nr.	Kommune LINDÅS	Signatur, ansv. søker <i>Tone</i>	Dato 30.11.2017	Postnr. 5912	Poststed SEIM
Adresse VASSBYGDVEGEN 857										

Beskrivelse av fagområde, ansvarsområde, tiltaksklasse (i hhv. prosjektering, utførelse og uavhengig kontroll)		Kryss for planlagt samsvarserklæring erstattes med dato når denne foreligger					Sett kryss når arbeidet innen ansvarsområdet er avsluttet	
Alle fagområder i tiltaket	Beskrivelse hentet fra søknad om ansvarsrett	Tiltaks-klasse	Foretakets navn og org.nr.	Søknad om rammetillatelse	Søknad om igangsettings-tillatelse/ett-trinnsøknad	Søknad om midlertidig brukstillatelse	Søknad om ferdiggjøst	
(1)	(2)	(3)	(4)	(5)	(6)	(7)	(8)	
PRO	AKITEKTUR	1	SEIM BYGG AS 984330324				12.09.12	X
UTF	GRUNN/BETONG/TØMRER ARBEID	1	KURT LEIVESTAD				20.11.17	X
PRO	SANITÆR / MINIRENSE ANLEGG	1	STENDAL VVS 980626180				10.10.12	X
UTF	SANITÆR / MINIRENSE ANLEGG	1	STENDAL VVS 980626180				29.11.17	X
SØK	SØKNAD	1	SEIM BYGG AS 984330324				30.11.17	X

Kommunens sakenr.	Prosjektnr.	Vedlegg G - 2
-------------------	-------------	------------------



Egenerklæring for selvbygger

SAK10 kapittel 12 og § 6-8


Erklæringen leveres til ansvarlig søker etter at selvbyggeren er ferdig med sine arbeider

Erklæringen gjelder							
Eiendom/ byggested	Gnr.	Bnr.	Festenr.	Seksjonsnr.	Bygningsnr.	Bolignr.	Kommune
	179	12					LINDÅS
	Adresse			Postnr.	Poststed		
	VASSBYGDVEGEN 857			5912	SEIM		

Personlig ansvarett som selvbygger gitt	Dato
	25.07.2013

Erklæring og underskrift		
Det bekreftes herved at mitt ansvarsområde er utført i samsvar med tillatelsen og bestemmelser gitt i eller med hjemmel i plan- og bygningsloven. Jeg er kjent med reglene om straff og sanksjoner i plan- og bygningsloven kap 32, og at det kan medføre reaksjoner dersom det er gitt uriktige opplysninger.		
Dato	Tillakshavers underskrift	Gjentas med blokkbokstaver
20.11.2017	<i>Kurt A Leivestad</i>	KURT LEIVESTAD

Pkt id	X koordinat	Y koordinat
1	6731202.440	296328.147
2	6731205.376	296327.080
3	6731209.046	296324.518
4	6731210.879	296321.711
5	6731206.303	296315.852
6	6731203.593	296315.434
7	6731200.838	296311.801
8	6731195.945	296315.640
9	6731198.568	296319.254
10	6731198.119	296322.577

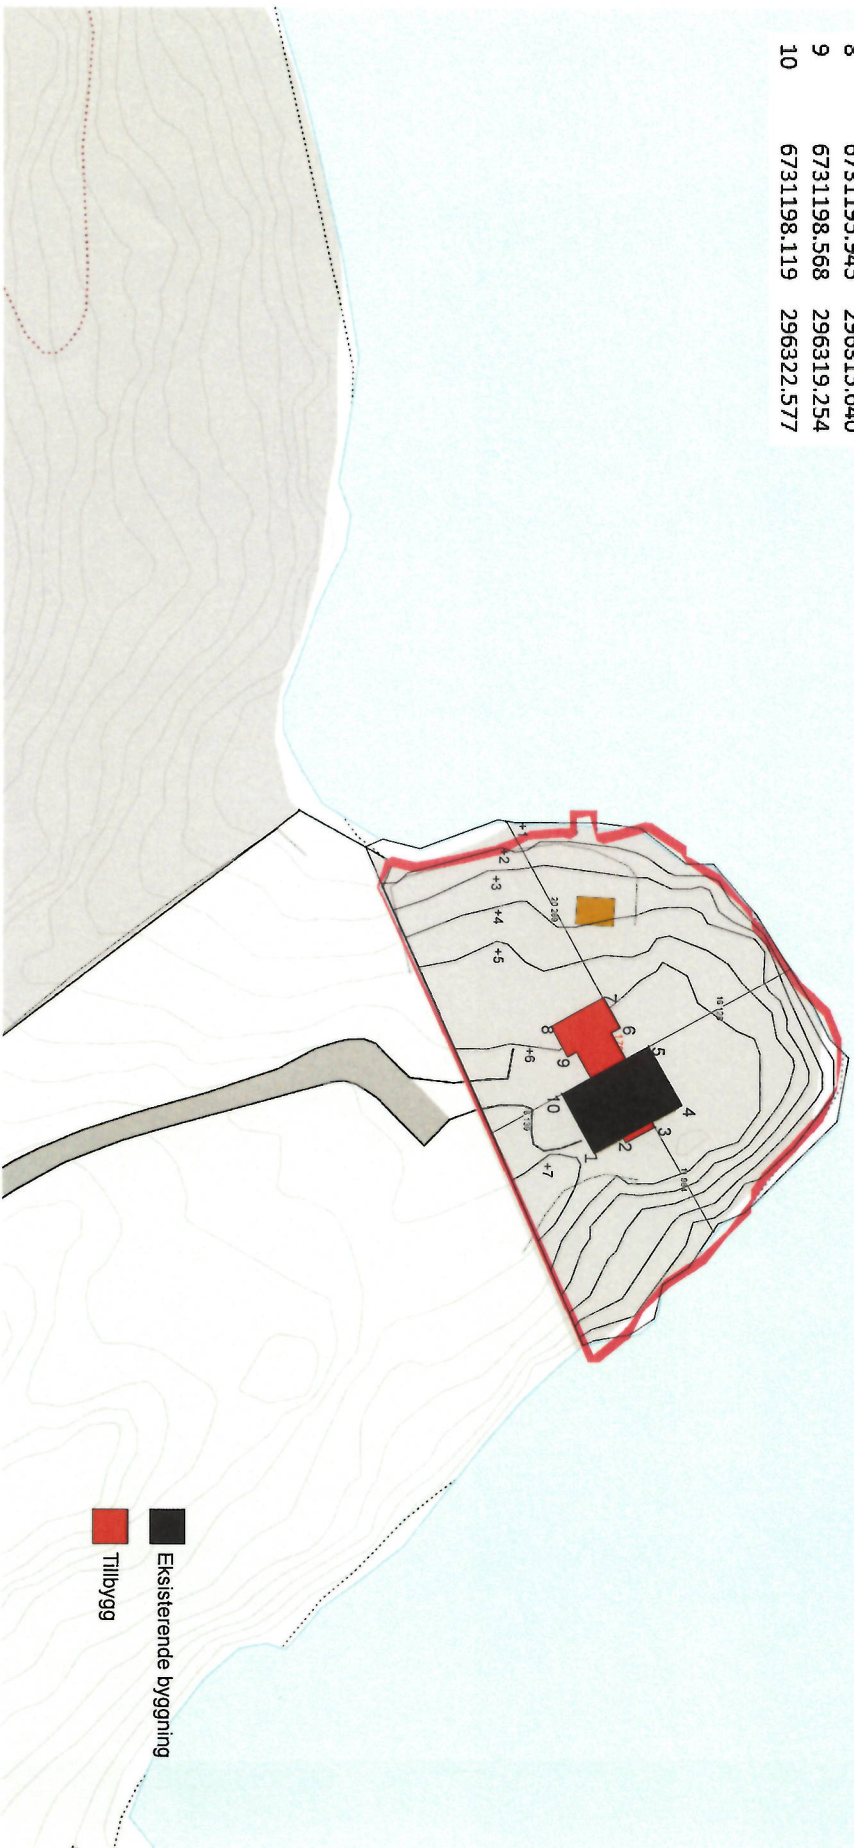

Eksisterende bygning
 Tilbygg

Tilbygg hytte Leivestad Lindås Kommune	Situasjonsplan	Ansvarlig arkitekt: Selim Bygg AS
Tegnet for: Kurt Leivestad Renate Tellevik	Korrigert dato: 12.09.25	G.Nr.: 179 B.Nr.: 12 Målestokk: 1:500
Prosjektnr.: 001	Tegningsnr.: A10-1	