

EIGENKONTROLL AV SANITÆRINSTALLASJONER

Skjemaet skal fyllast ut av utførande røyrleggjar og skal sendast Lindås kommune for arkivering saman med godkjent søknad om tilknytning.

BYGGJEPLASS: *Risøy* GNR.: *81* BNR.: *15* TOMT NR.:

Eigar av sanitæranlegget:

Kjell Mjelstad

Adresse: *Saudalskleivane 3*

5136 Mjølkeråen

Prøven gjeld:

Prøvetrykk:

Dato og sign. av røyr.:

Utv. vassleidning

100 mvs. i *30* min.

26/8 14 *KF*

Utv. spillvassleidn.

1.1 mvs. i *30* min.

26/8 14 *KF*

Bunnleidning:

mvs. i min.

Innv. spillvassleidn.

1.1 mvs. i *30* min.

16/6-14 *KF*

Innv. vassleidn.

100 mvs. i *30* min.

16/6-14 *KF*

.....

mvs. i min.

.....

mvs. i min.

Teknisk etat skal varslast for kontroll før tildekking.
Prøvetrykk for spillvassleidning er 1.1 m.v.s.
Prøvetrykk for vassleidning er 50% over driftstrykk.

Anlegget teke i bruk/overlevert den: *16/6-14*

Merknader:

.....

.....

Utførande røyrleggjar stadfestar at sanitæranlegg er utført samsvar med "Normalreglementet" (tidlegare NKF-Norm-8).



LINDÅS KOMMUNE	
Klassering	
27. 08. 2014	
Ark. saksnr	Løpnr
Saksnr	Løpnr

Knut Farestveit
Stempel/sign. røyrleggjarfirma


KNUT FARESTVEIT
Rør & Sveis
5720 MODALEN
Tlf./Fax 56 59 97 07
Mob. 901 82 524

SITUASJONSPLAN

RØYRLEGGJAREN TEIKNAR INN TILKNYTINGSPUNKT, UTVENDIG STAKEKUM, BAKKEKRANE, FORHOLD TIL GRUNNMUR ELLER ANNA FASTPUNKT.

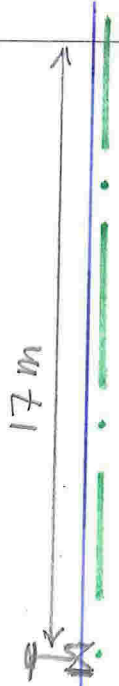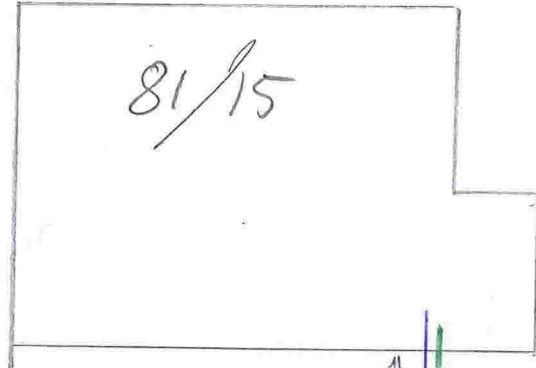

Grense

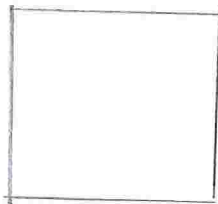

