

6724100


6724050

6724000

6723950

302750

302800

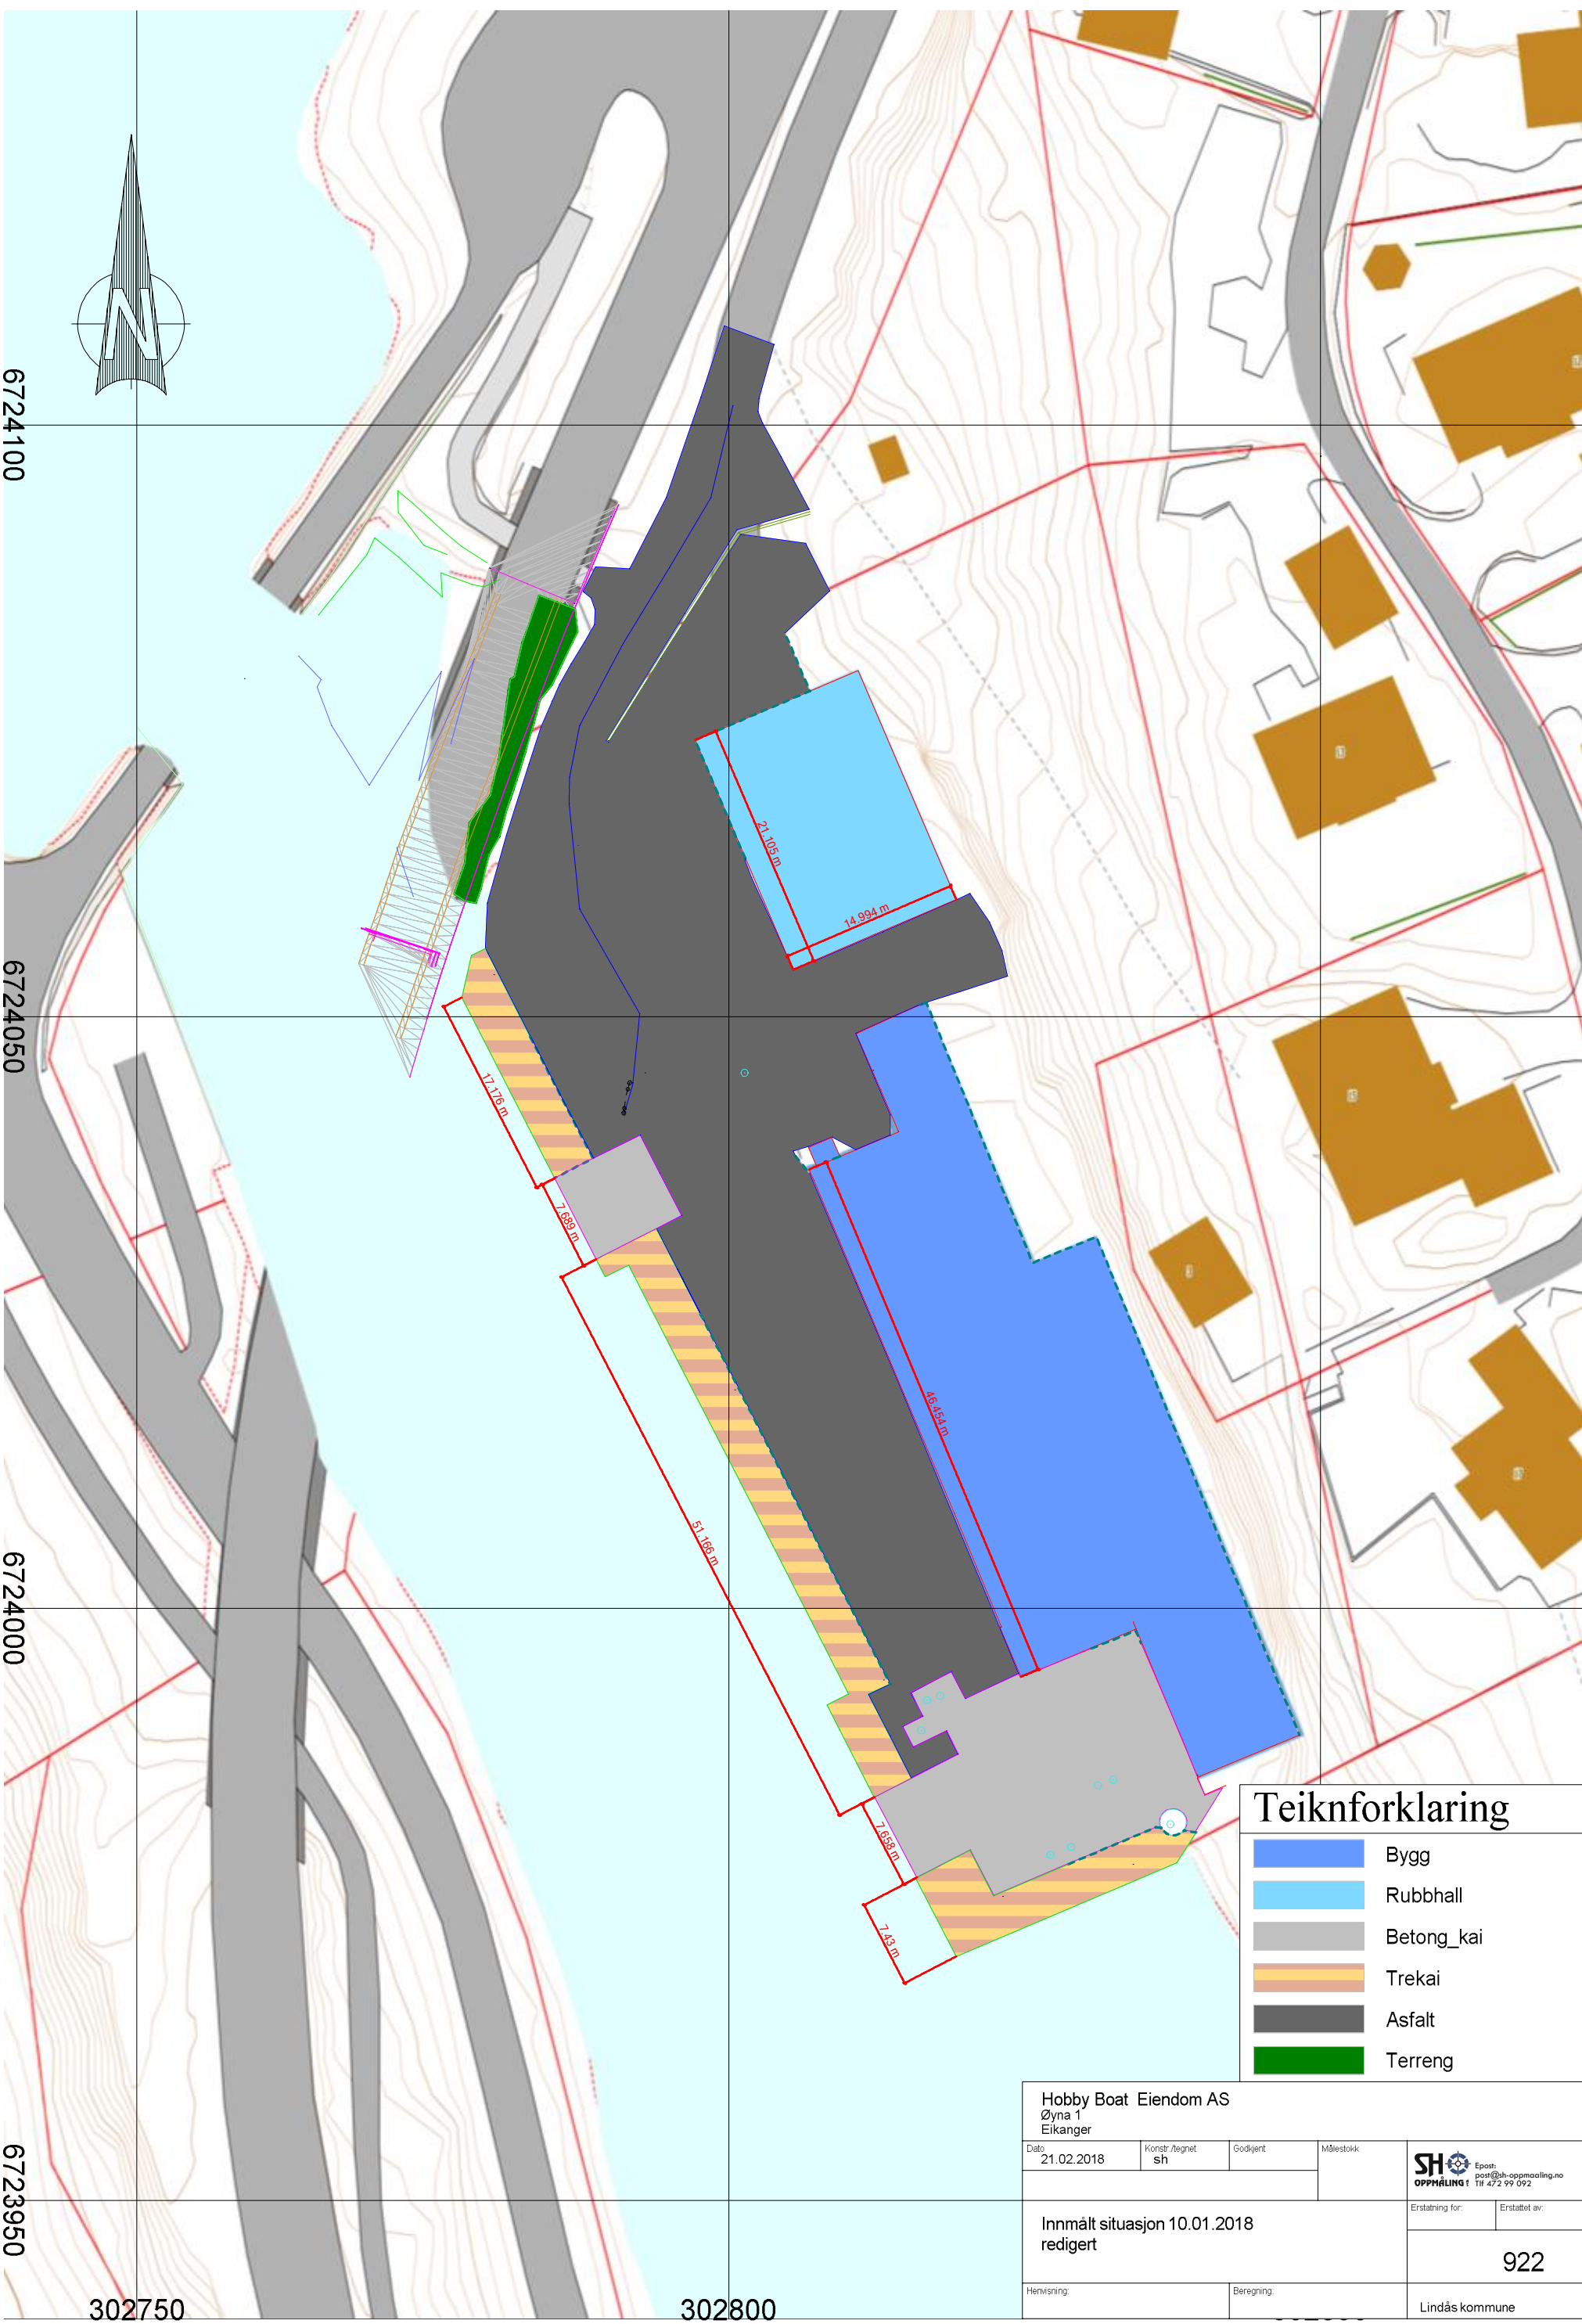

Teiknforklaring

-  Bygg
-  Rubbhall
-  Betong_kai
-  Trekai
-  Asfalt
-  Terreng

Hobby Boat Eiendom AS			
Øyna 1			
Eikanger			
Dato	Konstr./tegn	Godkjent	Målestokk
21.02.2018	sh		
Innmålt situasjon 10.01.2018			Erstatning for:
redigert			
Erstatning for:			Erstatet av:
Hemnsrang			
Beregning			922
			Lindås kommune