


# Nabovarsel

sendes til berørte naboer og gjenboere

Ved riving skal kreditorer med pengeheftelser i eiendommen varsles, pbl § 21-3

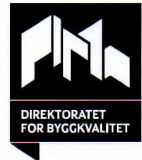

Til (nabo/gjenboer)

Olav Kolås

Tiltak på eiendommen:			
Gnr.	Bnr.	Festenr.	Seksjonsnr.
169	15		
Eiendommens adresse			
Ikkeland 98			
Postnr.	Poststed		
5912	Seim		
Kommune			
Lindås			
Eier/fester			
Vidar Myhr			

Som eier/fester av:			
Gnr.	Bnr.	Festenr.	Seksjonsnr.
169	11		
Eiendommens adresse			

Det varsles herved om				
<input type="checkbox"/> Nybygg	<input type="checkbox"/> Anlegg	<input type="checkbox"/> Endring av fasade	<input type="checkbox"/> Riving	
<input type="checkbox"/> Påbygg/tilbygg	<input type="checkbox"/> Skilt/reklame	<input type="checkbox"/> Innhegning mot veg	<input type="checkbox"/> Bruksendring	
<input type="checkbox"/> Midlertidig bygning, konstruksjon eller anlegg	<input type="checkbox"/> Antennesystem	<input checked="" type="checkbox"/> Oppretting/endring av matrikkelenhet (eiendomsdeling) eller bortfeste	<input type="checkbox"/> Annet	
Dispensasjon etter plan- og bygningsloven kapittel 19				
<input type="checkbox"/> Plan- og bygningsloven med forskrifter	<input type="checkbox"/> Kommunale vedtekter	<input type="checkbox"/> Arealplaner	<input type="checkbox"/> Vegloven	Vedlegg nr. B -

Arealdisponering		
Sett kryss for gjeldende plan		
<input type="checkbox"/> Arealdel av kommuneplan	<input type="checkbox"/> Reguleringsplan	<input type="checkbox"/> Bebyggelsesplan
Navn på plan		


Beskriv nærmere hva nabovarslet gjelder	
Tilleggsareal til bruk nr. 169/15	
Vedlegg nr. Q -	

Spørsmål vedrørende nabovarsel rettes til			
Foretak/tiltakshaver			
Vidar Myhr			
Kontaktperson, navn	E-post	Telefon	Mobil
Vidar Myhr	Vidar.Myhr@Online.no		91254567
Søknaden kan ses på hjemmeside: (ikke obligatorisk):			

Merknader sendes til			
Eventuelle merknader skal være mottatt innen 2 uker etter at dette varsel er sendt. Ansvarlig søker/tiltakshaver skal sammen med søknad sende innkomne merknader og redegjøre for ev. endringer.			
Navn		Postadresse	
Vidar Myhr		Ikkeland 98	
Postnr.	Poststed	E-post	
5912	Seim	Vidar.Myhr@Online.no	

Beskrivelse av vedlegg	Gruppe	Nr. fra - til	Ikke relevant
Dispensasjonssøknad/vedtak	B		<input type="checkbox"/>
Situasjonsplan	D	1.	<input checked="" type="checkbox"/>
Tegninger snitt, fasade	E		<input type="checkbox"/>
Andre vedlegg	Q		<input type="checkbox"/>


Underskrift		
Sted	Dato	Underskrift ansvarlig søker eller tiltakshaver
Seim	17/6-2018	Vidar Myhr
		Gjentas med blokkbokstaver VIDAR MYHR

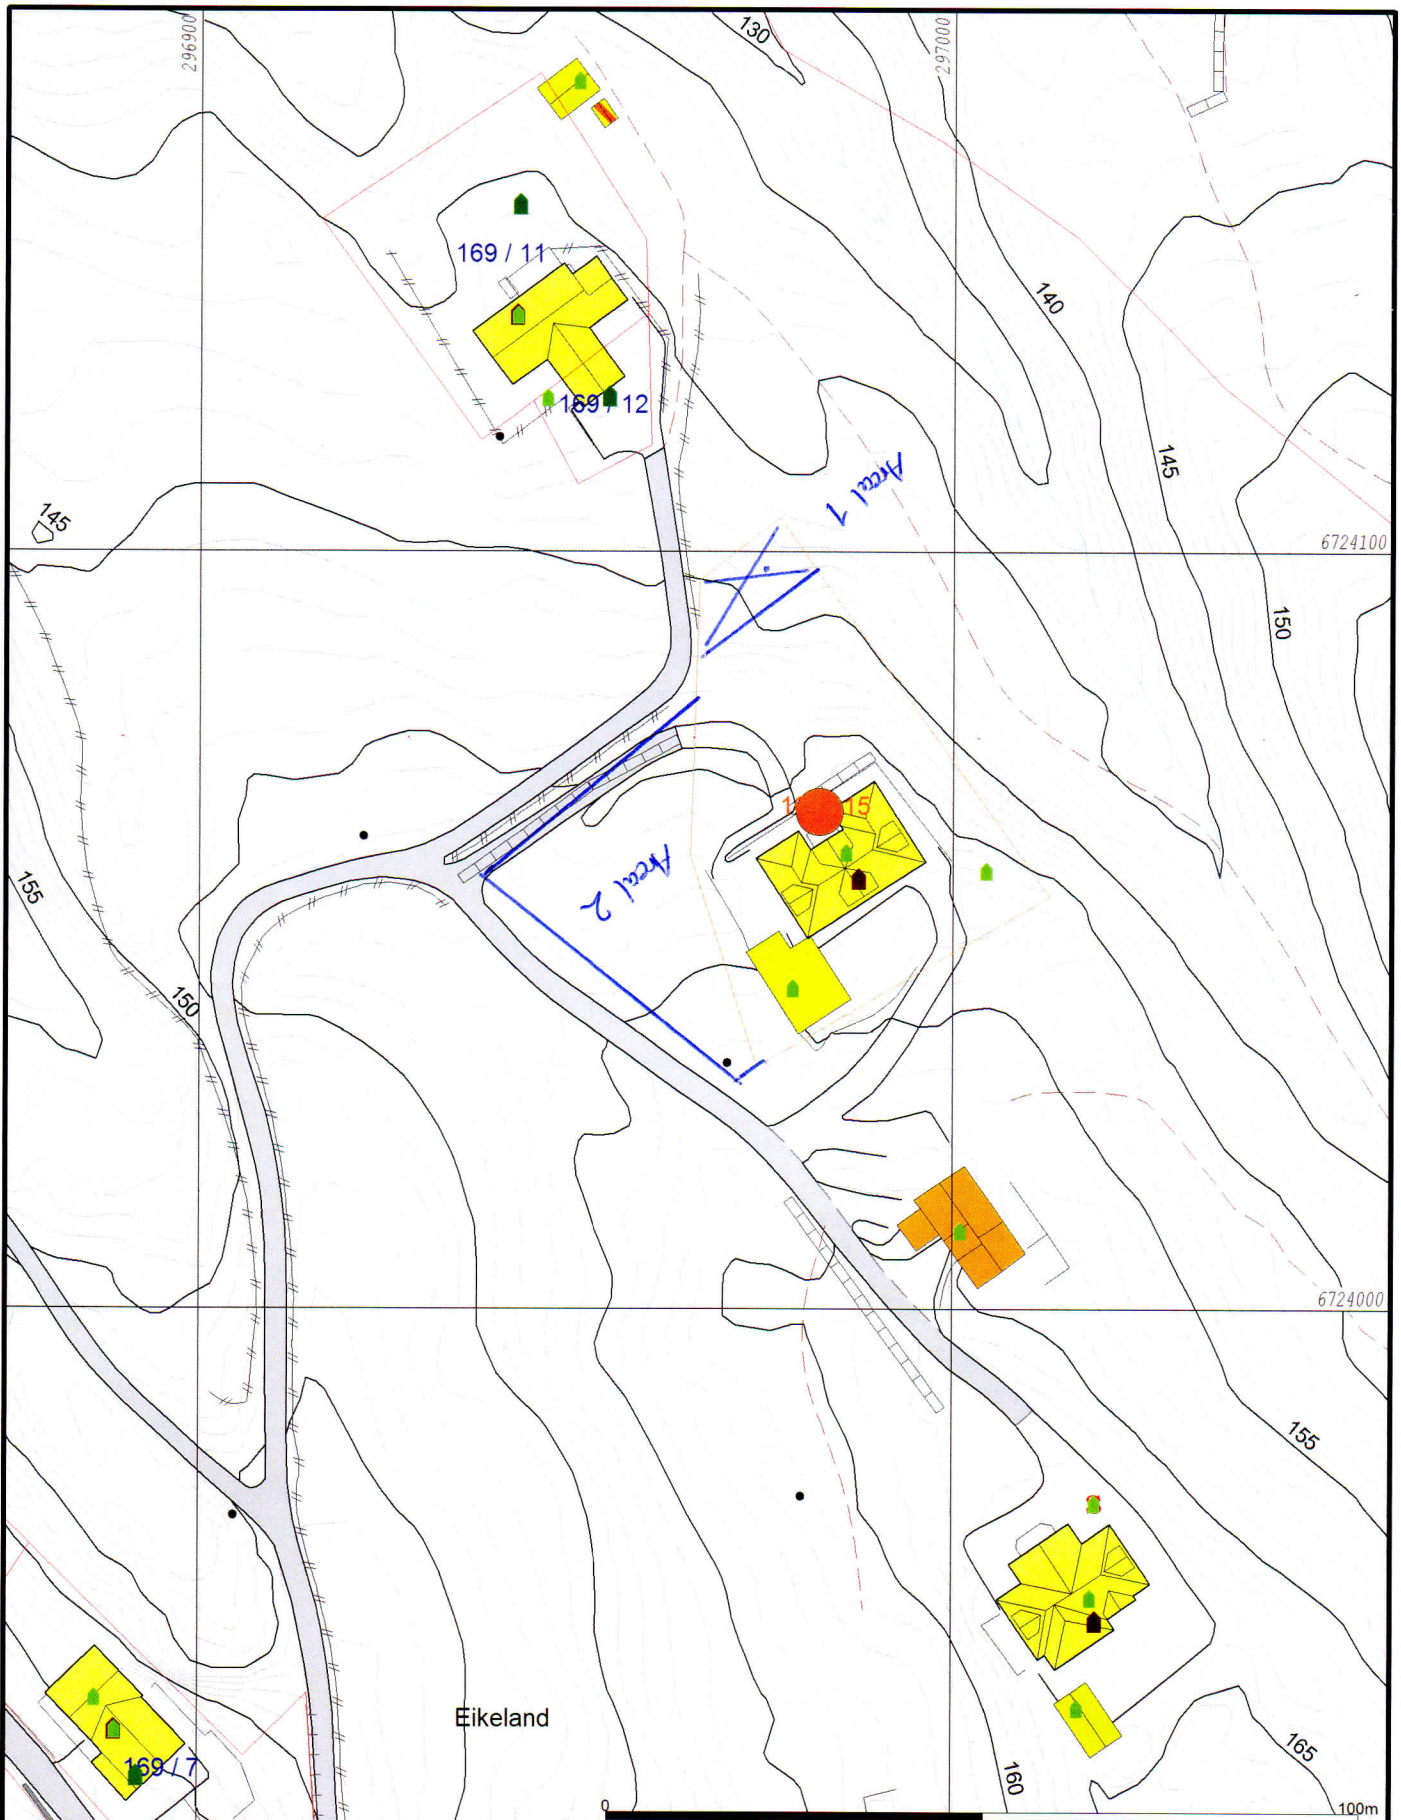

- Målte Grenser
- - - Registrerte Grenser
- ⋈ Udefinert grenser
- ⋈ Terrengmålte grense
- ⋈ Konstruert grensepunkt
- Bolig
- Bustad m/leilighet
- Våningshus
- Større bustader
- Hytte/feriehus
- Garasje/uthus
- Industri/lager
- Andre bygg



Lindås kommune  
Byggesak avdeling

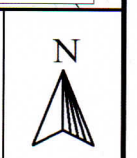

Dato: 2017.11.07  
Sign: liam

Situasjonskart gbnr 169/15

Målestokk  
1:1000

Beliggenhet og høyder må oppfattes som orienterende.