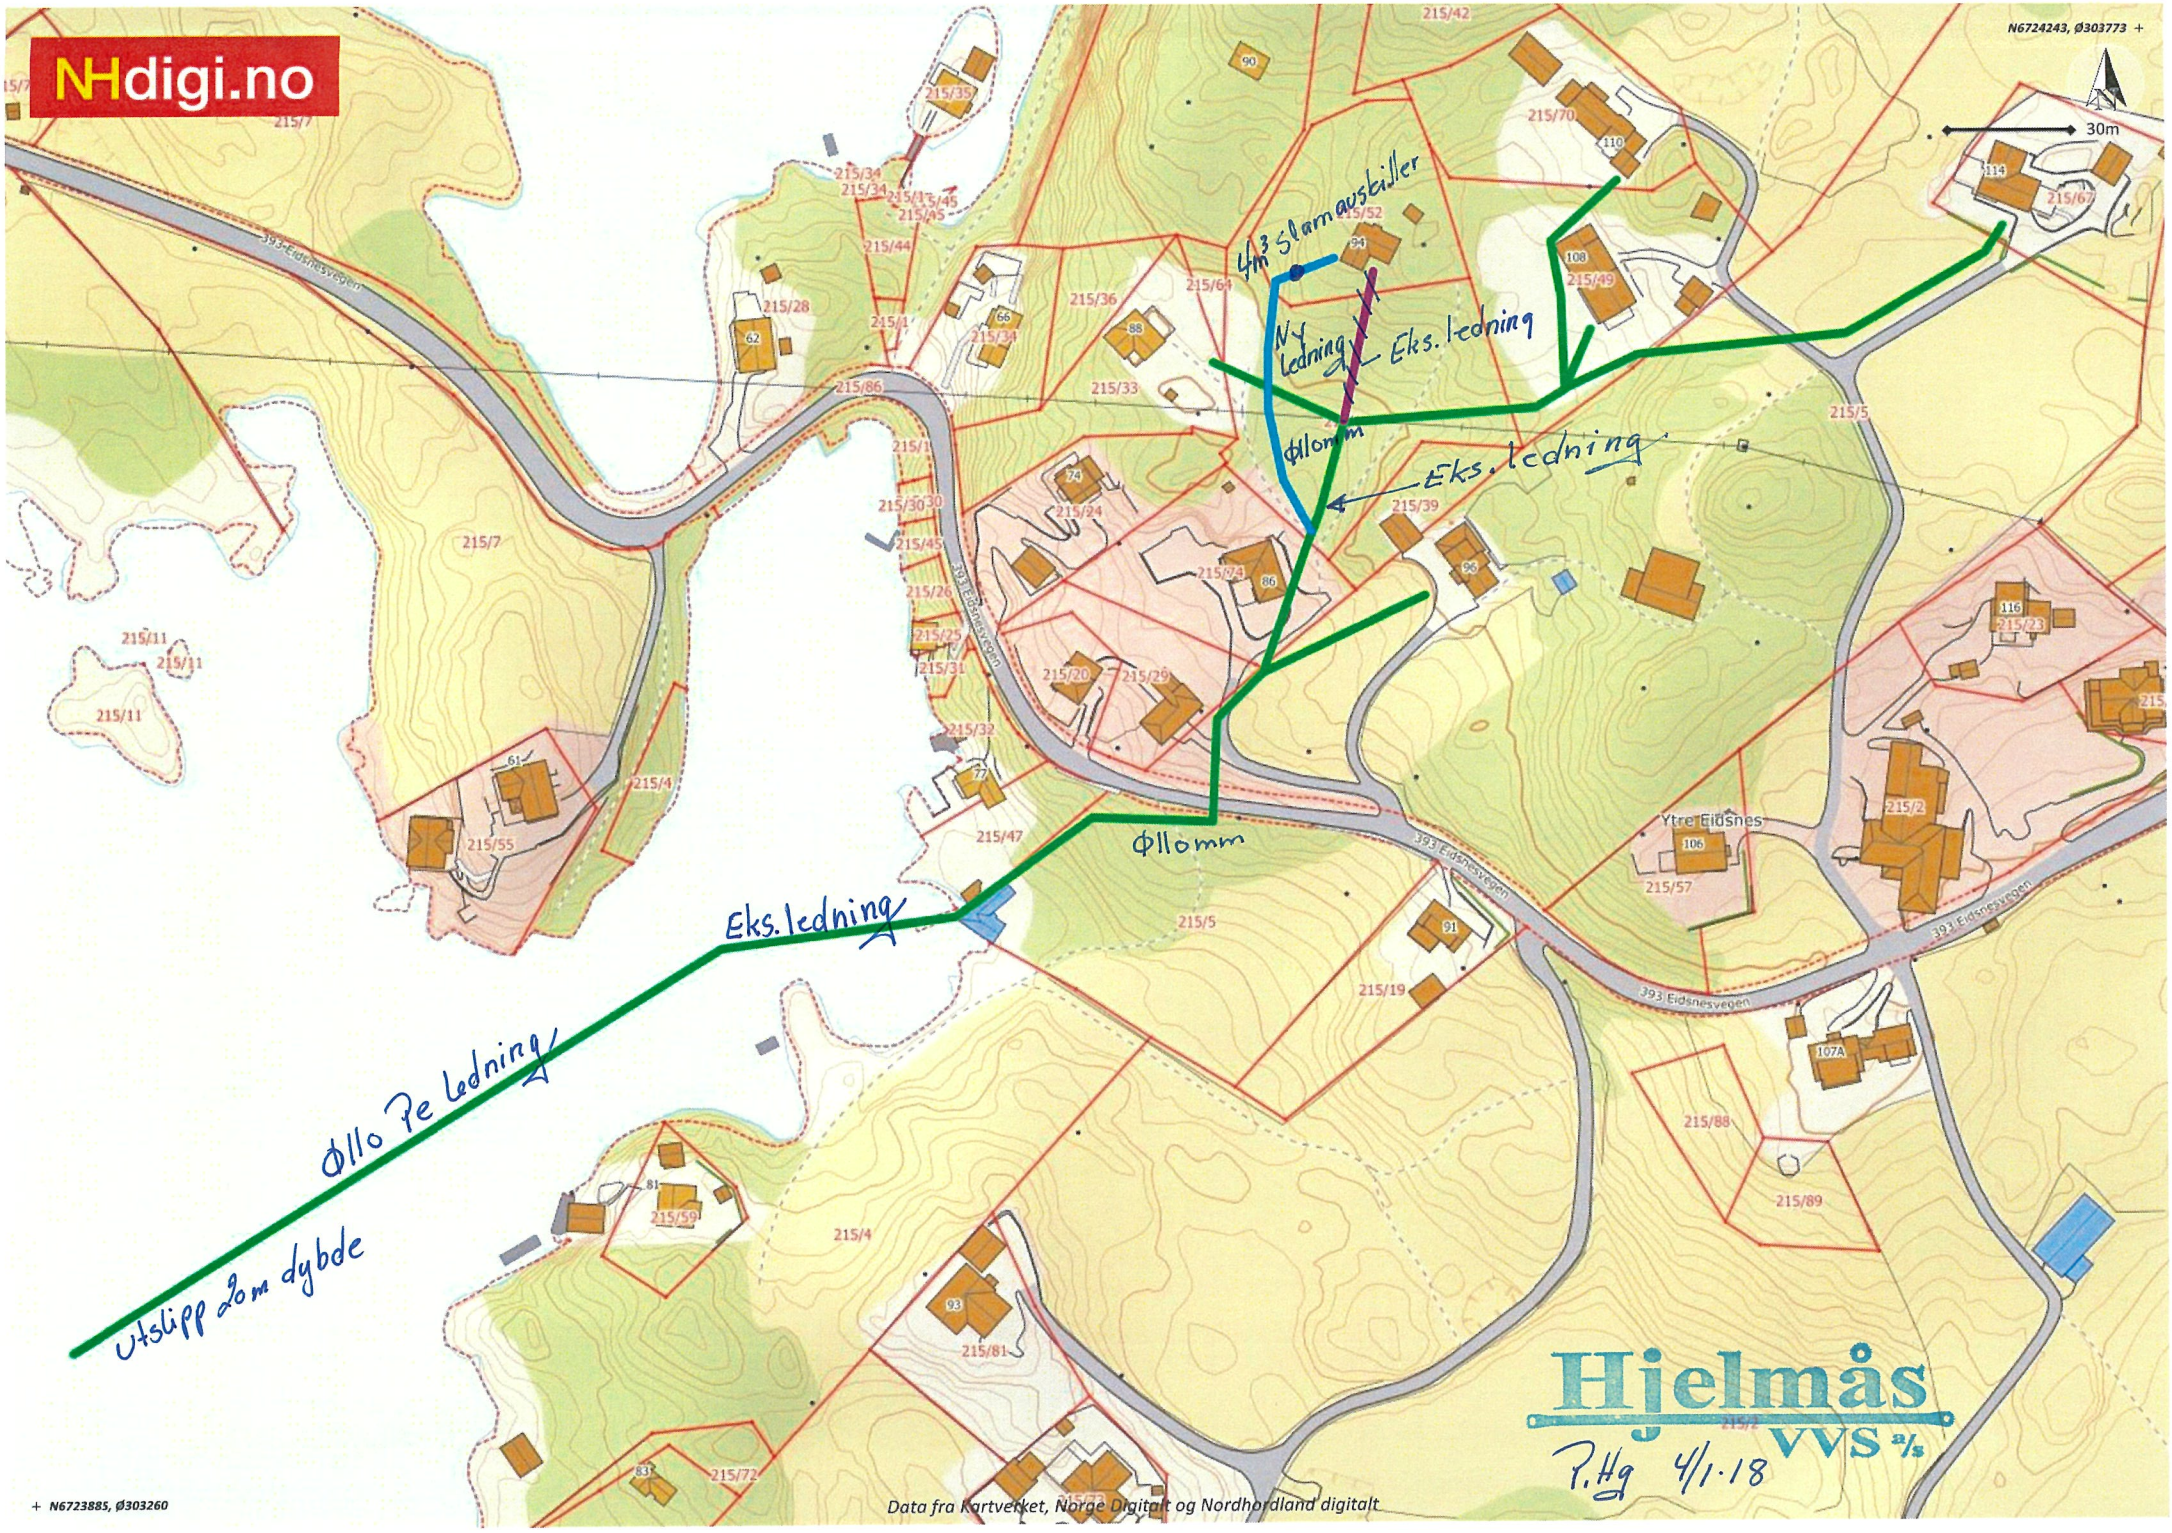
NHdigi.no
N6724243, Ø303773
30m
4m³ slamavskiller
Ny ledning
Eks. ledning
Ø110mm
Eks. ledning
Eks. ledning
Ø110mm
Ø110 PE ledning
Utslipp 2m dybde
393 Eidsnesvegen
Ytre Eidsnes
Hjelmås VVS a/s
P.Hg 4/1-18
N6723885, Ø303260
Data fra Kartverket, Norge Digitalt og Nordhordland digitalt