

18.06.18

25-June-2018

Lindås Kommune

Kommunesamt 5914/20

Todalsfj 5914


Grd. 174 br.nr 1

Oppretting av grenselinje ved sjøen.

Ansøker om oppretting av matr.
eller vedlagte dokumentasjon.

LINDÅS KOMMUNE	
Klassering	
19 JUN 2018	
Ark. saknr. 18/1944	Lopernr.
Saksh.	Tilgangskode

Arnt Jan Tøllaug

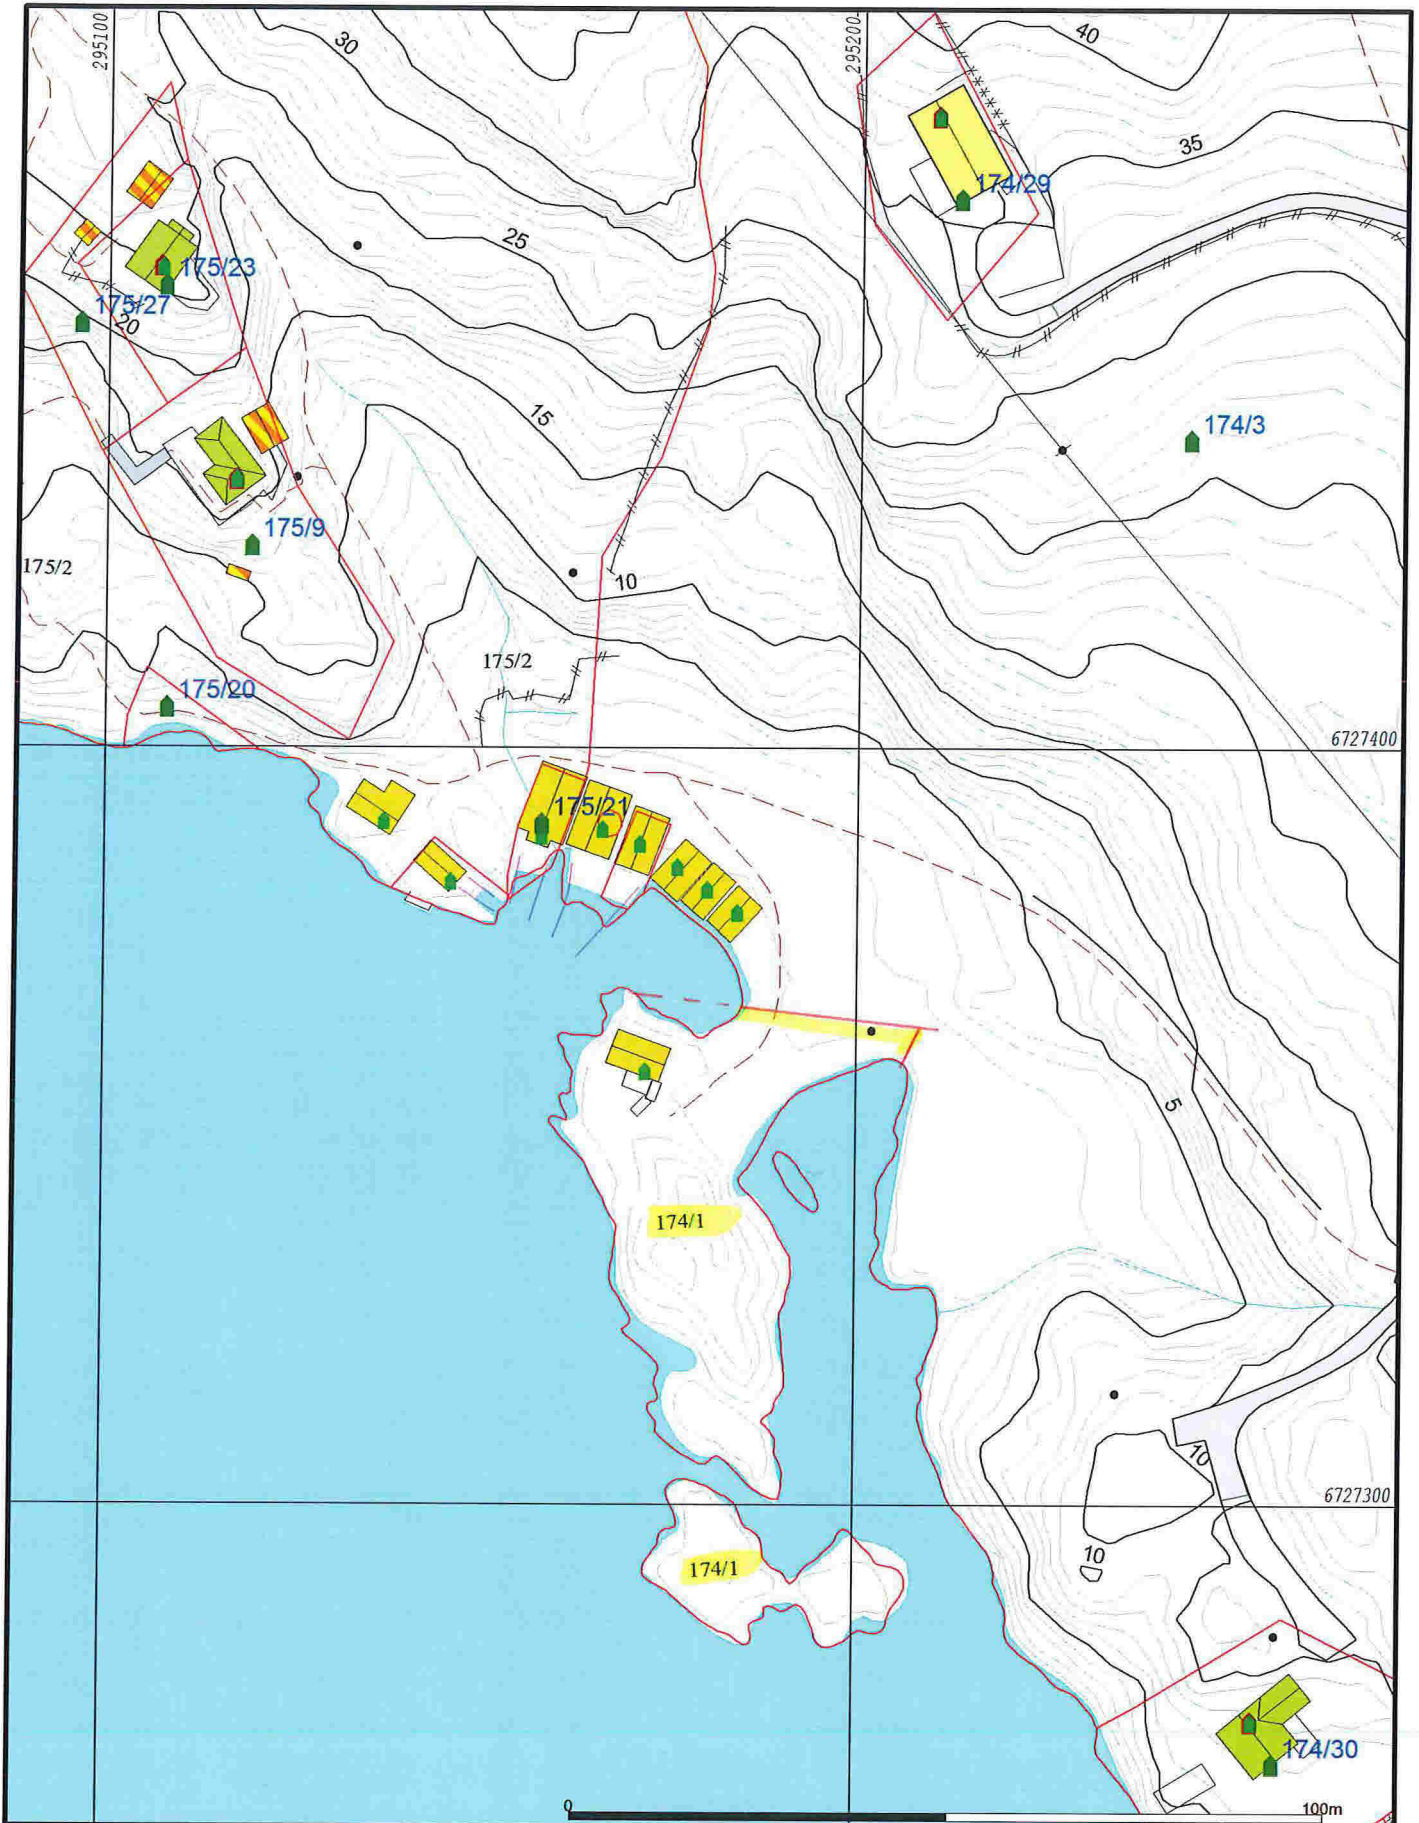

— Målte Grenser
 - - Registrerte Grenser
 Udefinert grenser
 Terrengmålte grense
 Konstruert grensepunkt
 Bolig
 Bustad m/leilighet
 Våningshus
 Større bustader
 Hytte/feriehus
 Garasje/luthus
 Industri/lager
 Andre bygg

Beliggenhet og høyder må oppfattes som orienterende.
 Koordinatsystem: UTM(EUREF89) - SONE 32 (EPSG:32632)
 Høydesystem: (EPSG:)



Lindås kommune
 Geodata avdeling
 Grunnkart.



Dato: 2018.06.18
 Sign: SSO

G.nr. 174, b.nr. 1.

Målestokk
 1:1000




- Målte Grenser
- - - Registrerte Grenser
- x Udefinert
- ↑ Terrengmålt
- ↑ Konstruert
- Bolig
- Bustad m/leilighet
- Våningshus
- Større bustader
- Hytte/feriehus
- Garasje/uthus
- Industri/lager
- Andre bygg

Beliggenhet og høyder må oppfattes som orienterende.
 Koordinatsystem: UTM(EUREF89) - SONE 32 (EPSG:32632)
 Høydesystem: (EPSG:)



Lindås kommune
 Geodata avdeling
 Ortofoto 2015.

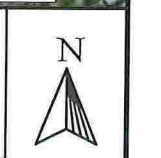

Dato: 2018.06.18
 Sign: sso

G.nr. 174, b.nr. 1.

Målestokk
 1:500

SKIFTEVERKETS KARTARKIV

nr.: XI

Arkiv.:

642

