


Kjeller

1. etg

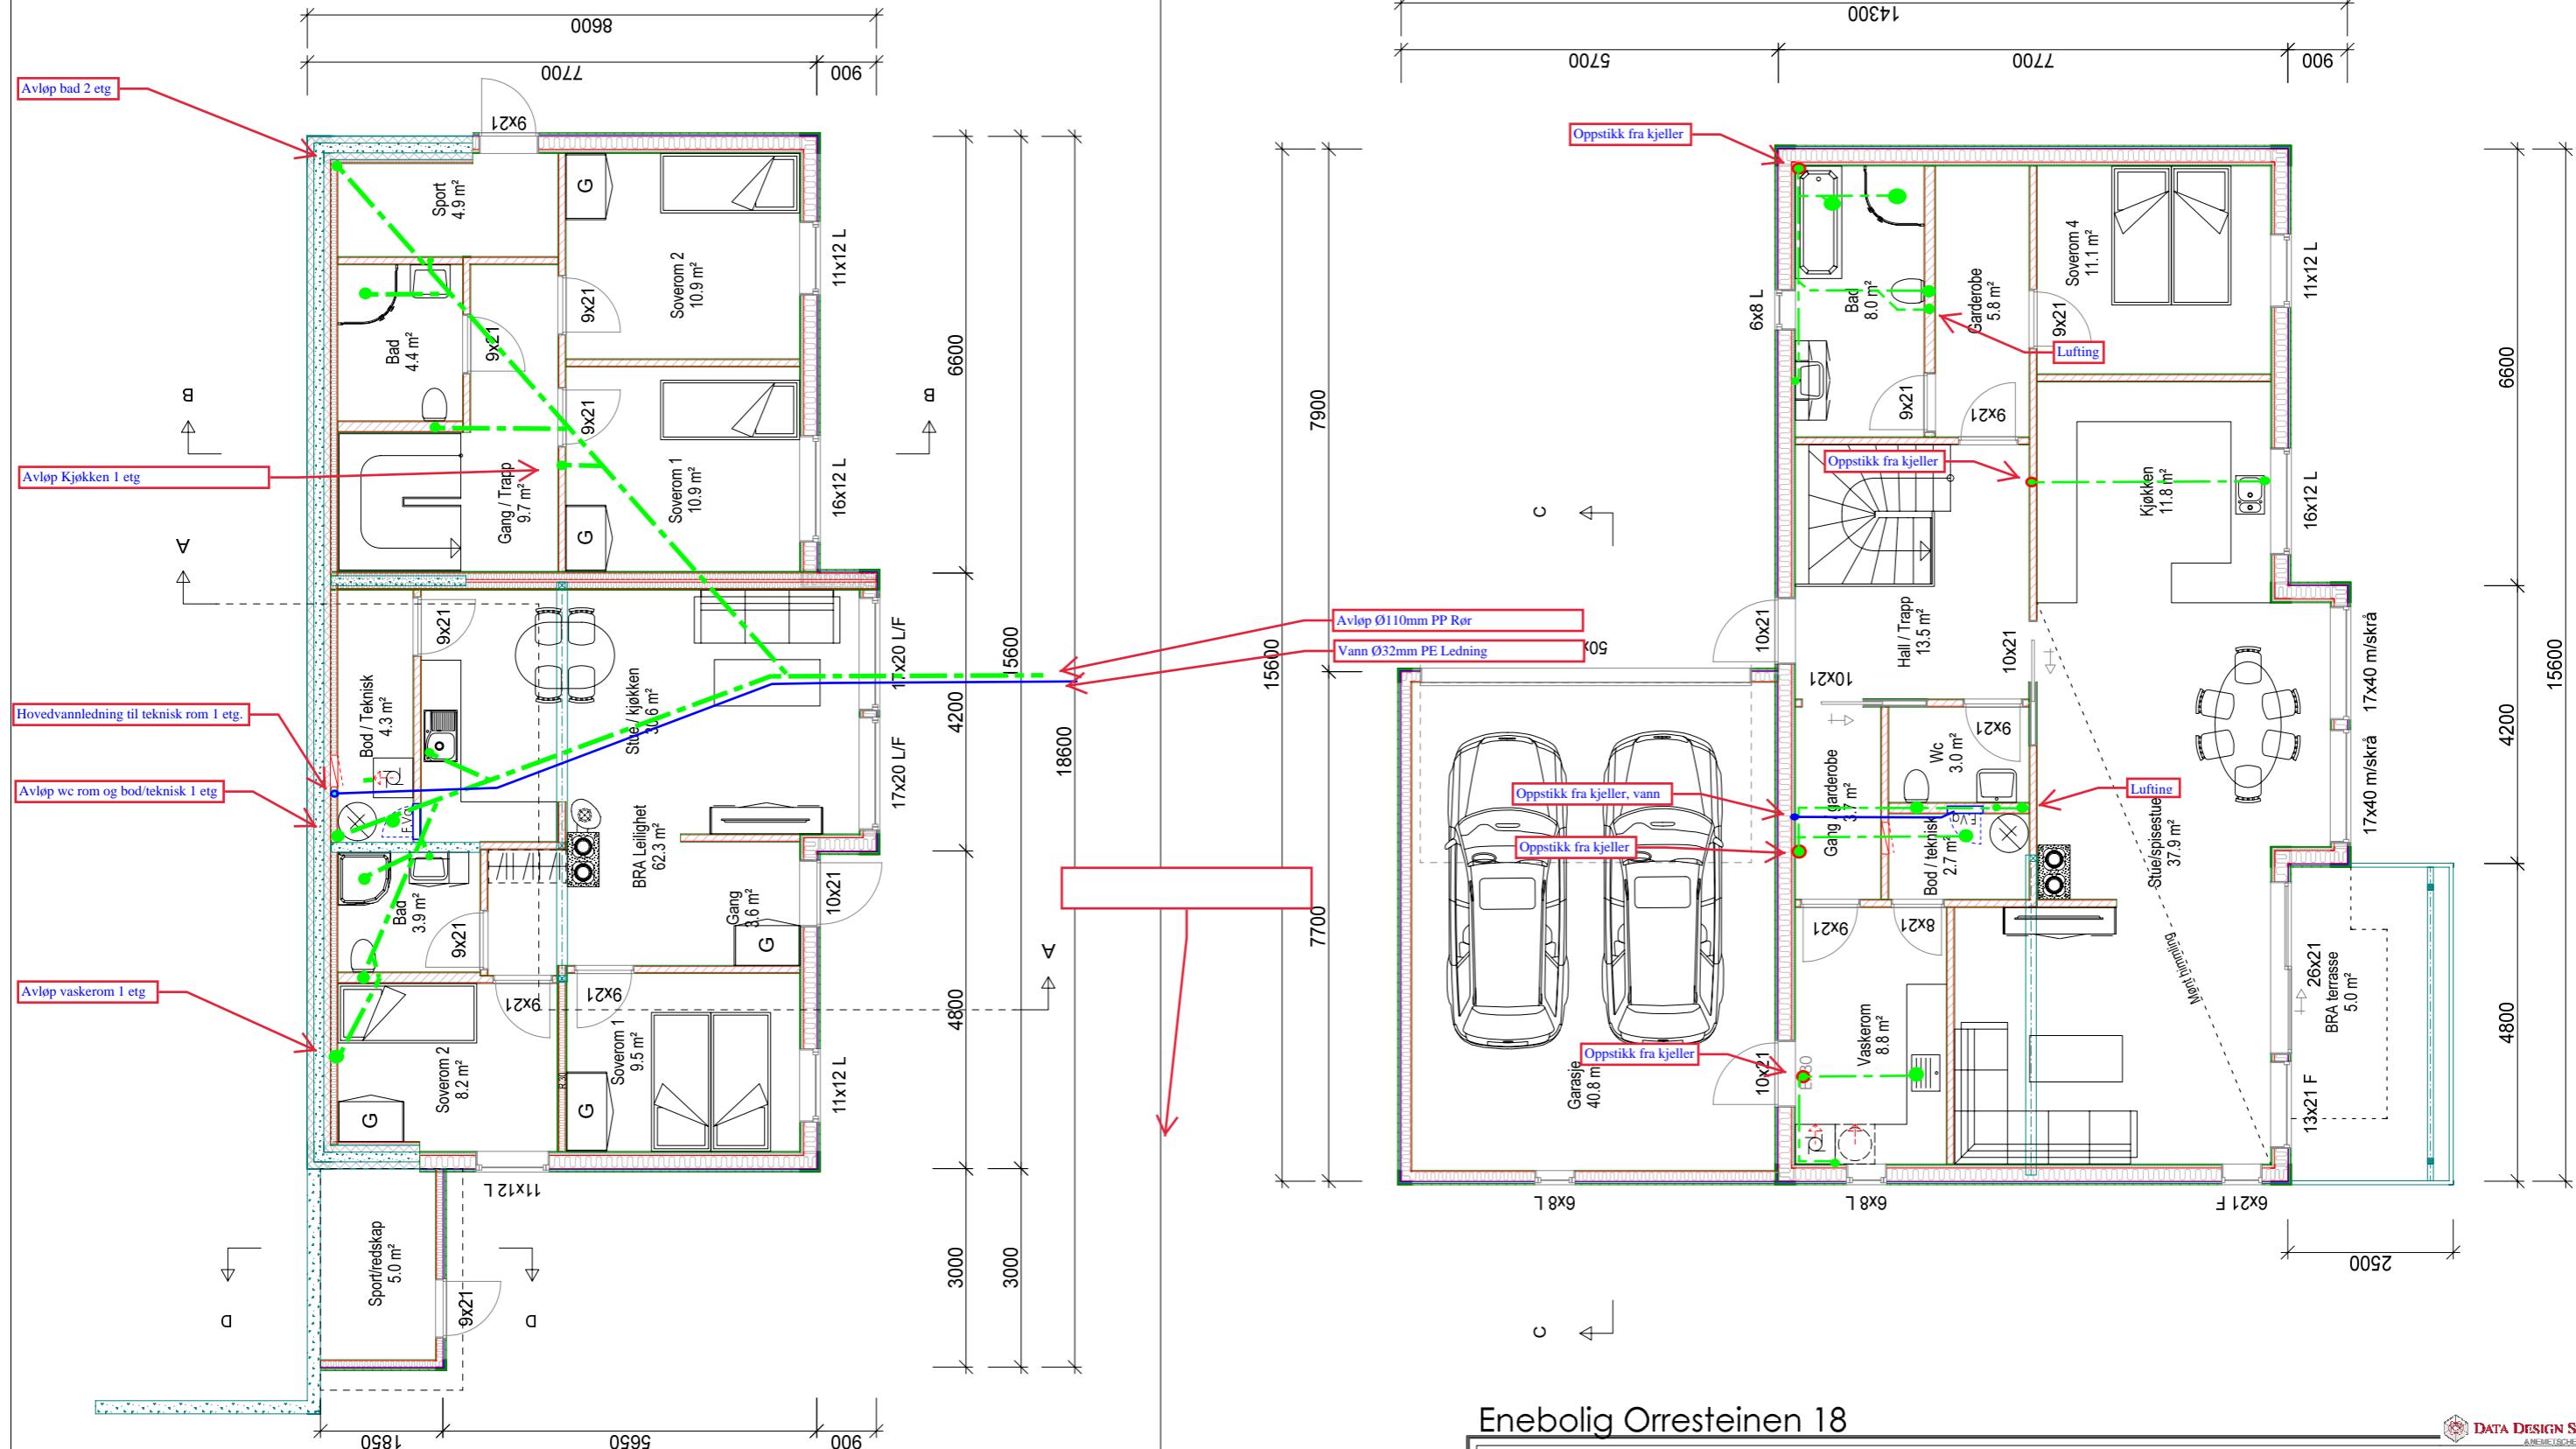

Stusdal VVS a/s
Kvalitet i fokus

Einar Stusda

28.06.2018



8 © Tegningen er beskyttet i.h.t. lov om opphav

Enebolig Orresteinen 18

Stian Simonsen

Byggeplass: Orresteinen 18

Kommune: Lindås


Gnr: 185 Bnr: 297 Mai: 1. 100 / A3
Kjeller og 1. etg Plan

DATA DESIGN SYSTEM

A NEIMETSCHEK COMPANY


Dato: 21.06.2018

Tegn: RF

Prosjekt nr.:

Enebolia Orresteinen 18