



**Fra:** Terje Villanger  
**Sendt:** torsdag 28. juni 2018 12.32  
**Til:** Hans Kristian Dolmen  
**Emne:** SV: 18/21305 Mottakskontroll - Regplan Nystøltunet 1263-201603

Dobbel RpFormålgrense, rød strek

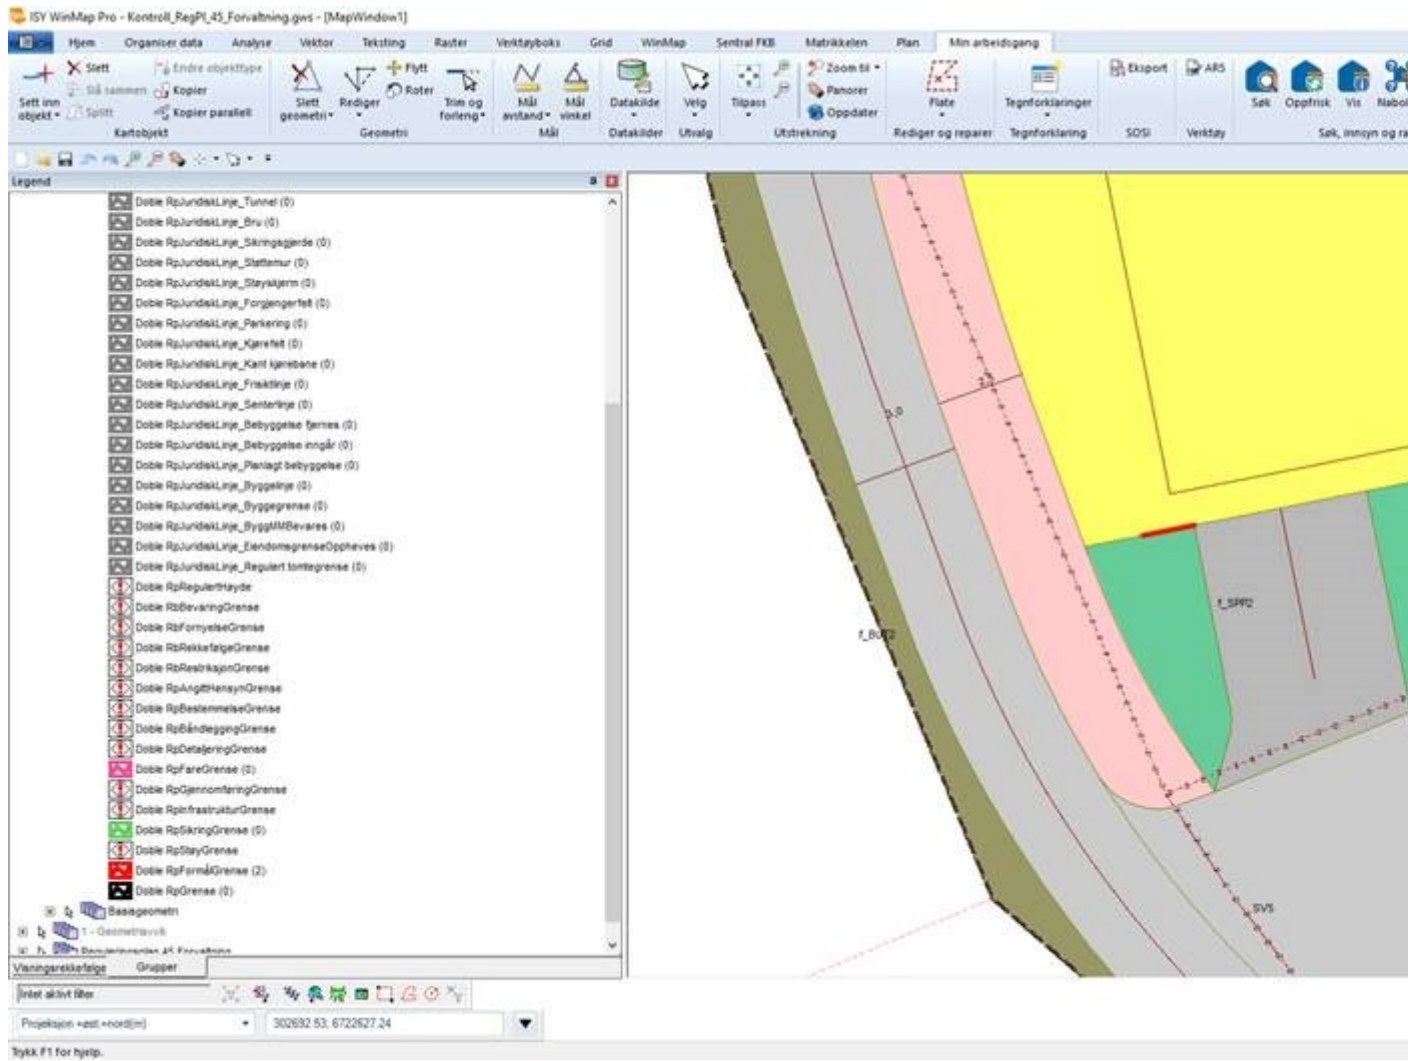

RpFareGrense utenfor eller ikke sammenfallende med RpOmråde, grønn strek.

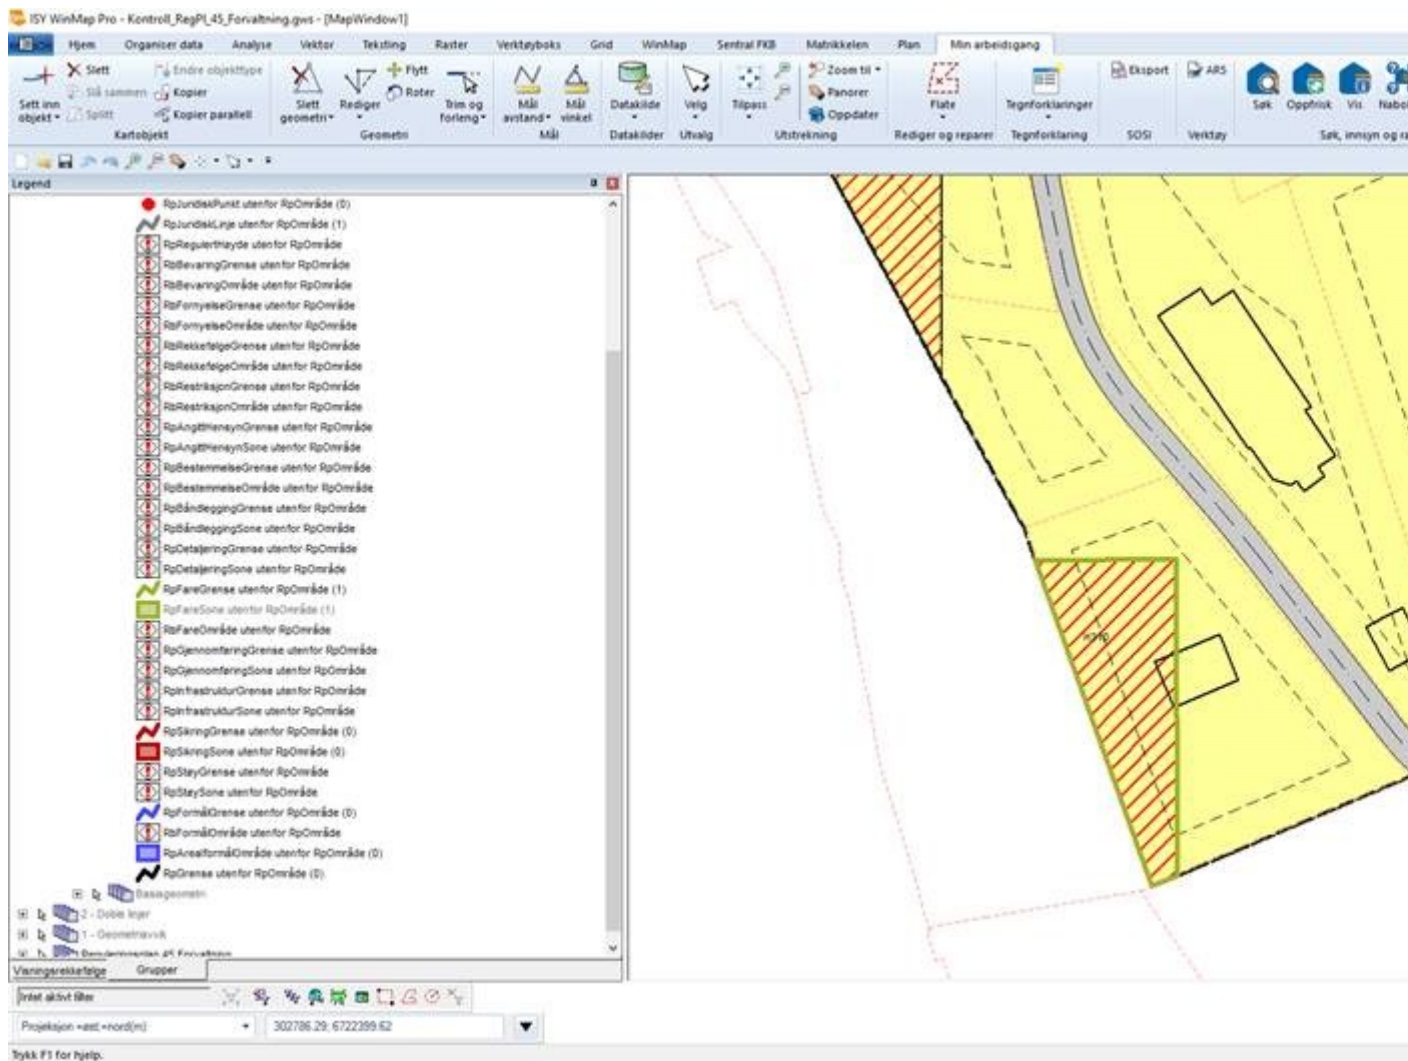

Mvh

Terje Villanger | GIS-konsulent, Geodataavd.

E-post: [terje.villanger@lindas.kommune.no](mailto:terje.villanger@lindas.kommune.no) | Telefon: +47 56 37 56 39

Kundesenter: +47 56 37 50 00 | Heimeside: [www.lindas.kommune.no](http://www.lindas.kommune.no)



**Fra:** Hans Kristian Dolmen

**Sendt:** 28. juni 2018 11:00

**Emne:** 18/21305 Mottakskontroll - Regplan Nystøltunet 1263-201603

Sjå vedlegg