

BUSKENESET
58/42, 114, 119 og 129

N6732381, Ø288584 +




30m

Gjerdhaugvika

Hjelmas
19/01/18

±12m

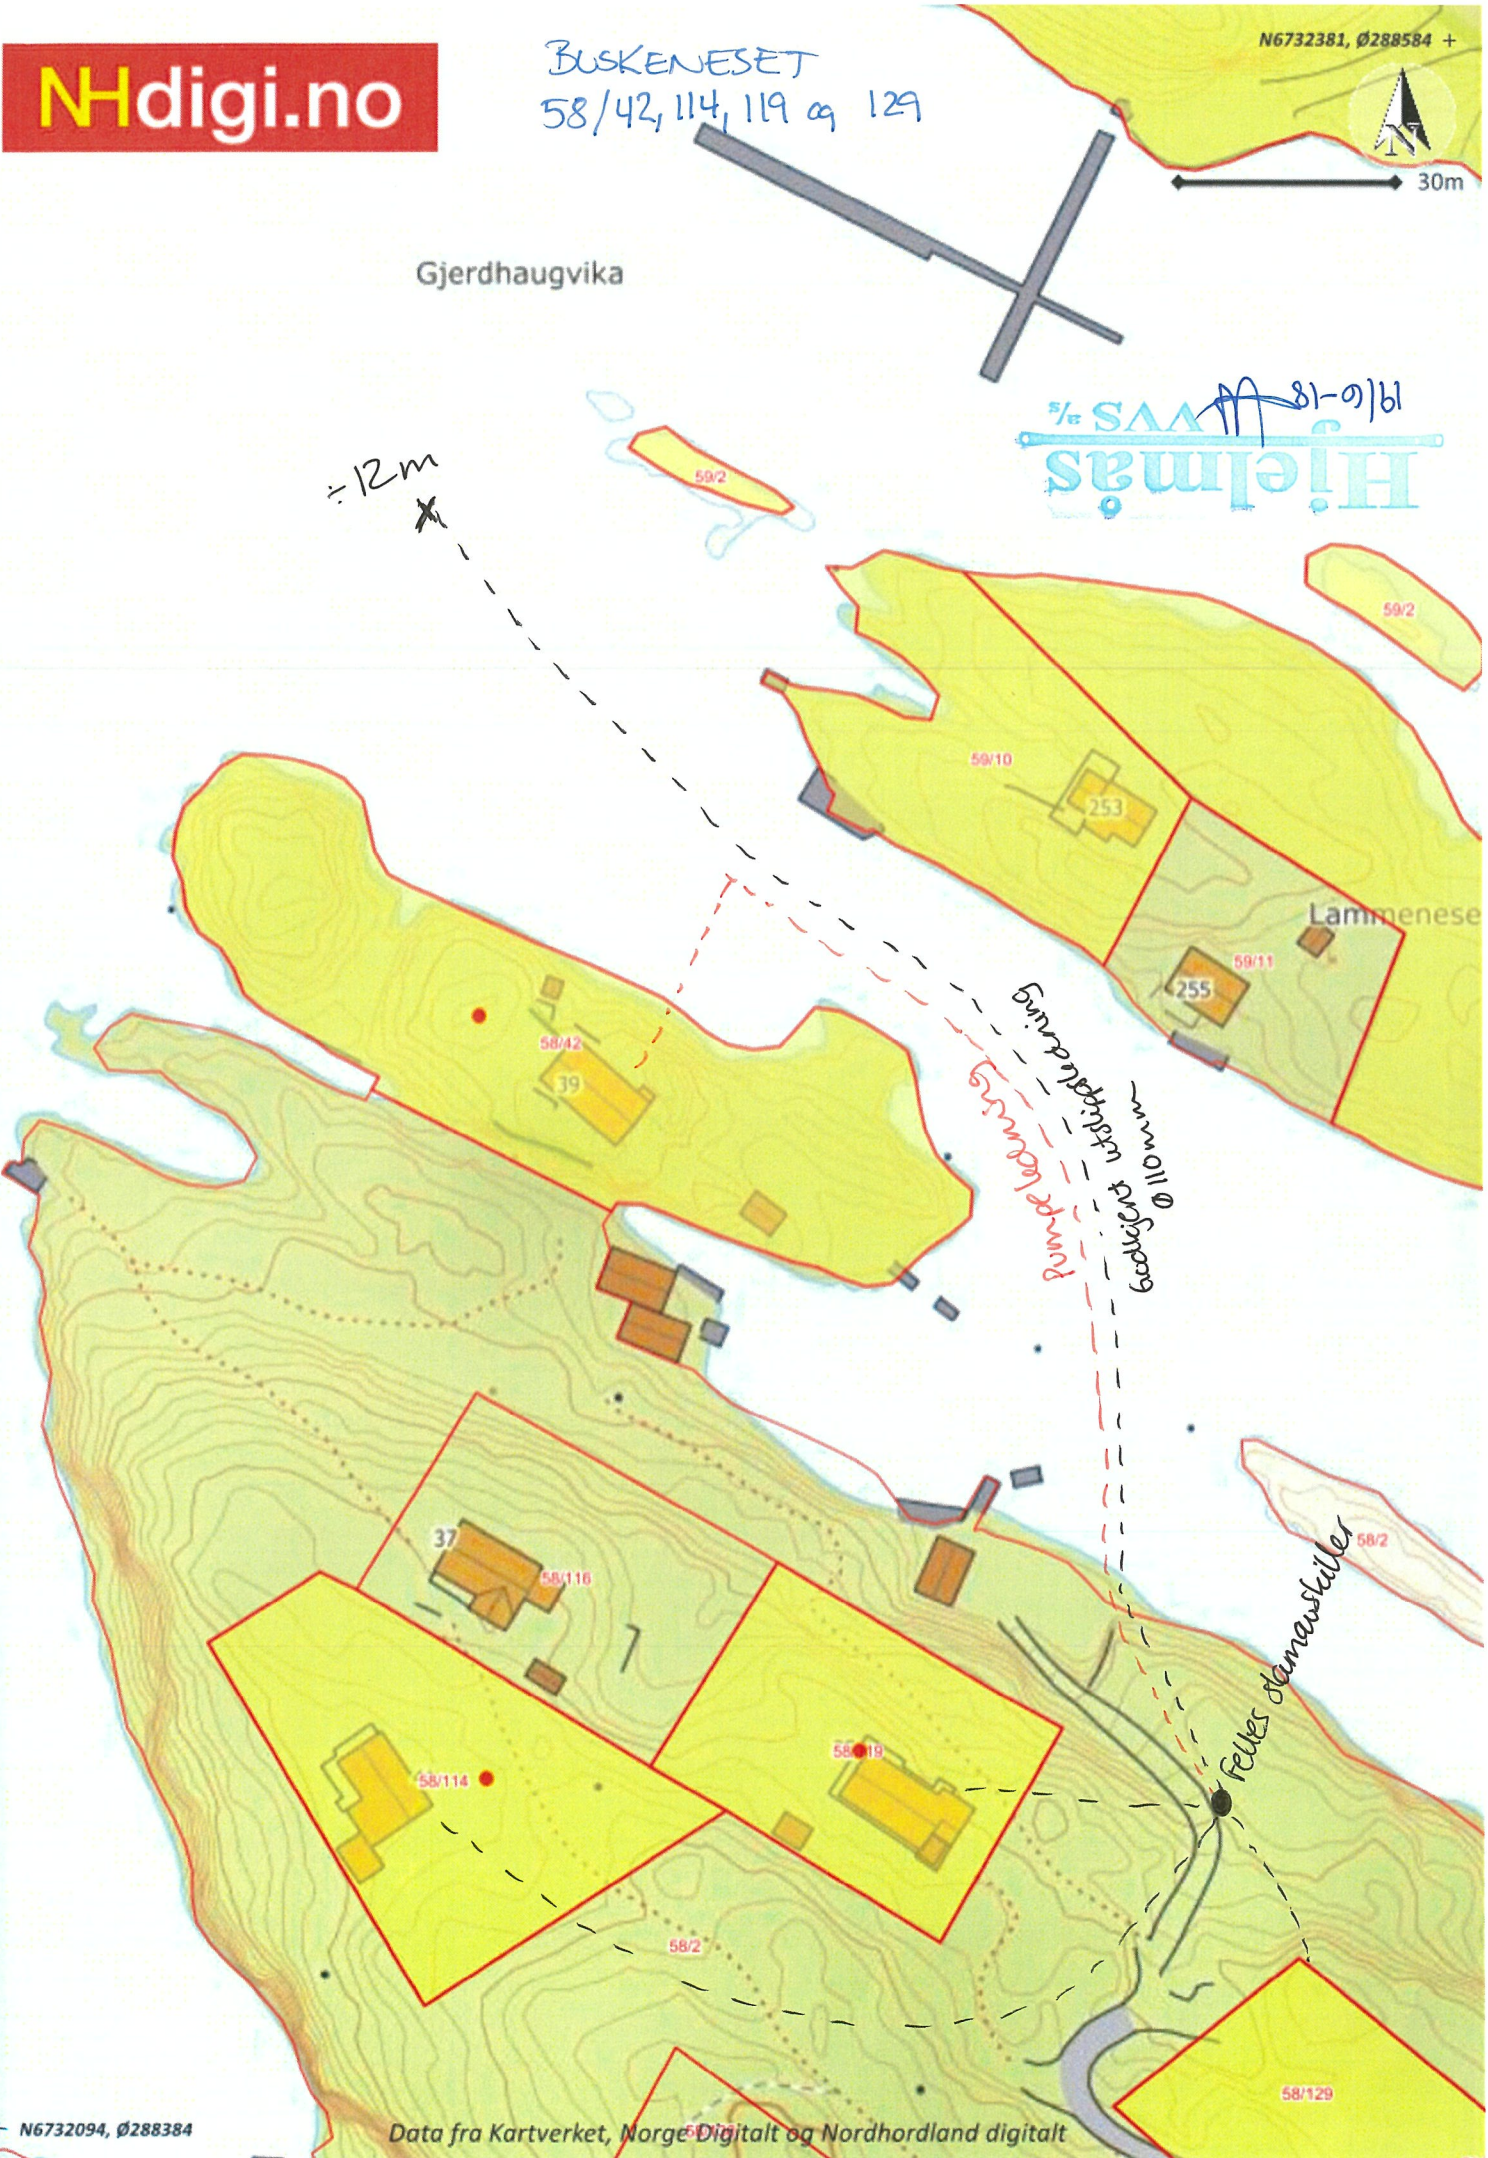

Lammenese

Ø 110mm

Felles stamavskiller

+ N6732094, Ø288384

Data fra Kartverket, Norge Digitalt og Nordhordland digitalt

MÅLESTOKK 1:1.000