

PROTOKOLL FOR OPPMÅLINGSFORRETNING

ETTER LOV OM EIENDOMSREGISTRERING (MATRIKKELLOVEN)

 ArkivsakID
 2018/1683

Matrikkelmyndighet			
Kommune	Lindås	Kommunenr	1263
Adresse	Felles Postmottak, Kvernhusmyrane	Postnr	5914
		Poststed	ISDALSTØ


Eiendom				
Eiendommens adresse	Vassbygdvegen 213 5912 SEIM	Gnr.	Bnr.	Festenr.
		182	11	0
				Seksj. nr.
				0
Registrert eier (grunneier)	Larsen Ottar			
Registrert fester				

Oppmålingsforetning			
Forretningen avholdt	Dato	Kl.	Sted
	28. juni 2018	09:00	på eiendomen ved naustet
Tiltakstype ML § 33	Klarlegging av eksisterende grenser (herunder grensepåvisning)		Iverks. dato (søknad B/C)
			30.05.2018
Rekvirent	Ottar Larsen		Rekv. dato
			30.05.2018

Habilitet	
Landmålerens navn	Einar Rydland
	Tlf. nr.
<input type="checkbox"/> Landmåleren orienterte partene om det forelå forhold av personlig eller økonomisk art som kunne tilsi inhabilitet	
Har partene merknader/innsigelser til gjennomføring av forretningen? <input type="checkbox"/> Nei <input type="checkbox"/> Ja (jf. vedlegg)	

Varsling om oppmøte	
<input type="checkbox"/> Varslet om oppmålingsforetning inneholder en liste over personer som er varslet, deres partstilling (rolle), varslingsdato og varslingsmåte. Under forretningen ble alle oppfordret til å bekrefte sitt fremmøte ved underskrift på listen og fremvisning av legitimasjon (jf. vedlegg)	
Ev. merknader til varsling	

Saksdokumenter - bakgrunn for forretningen		
<input type="radio"/>	Rekvisisjon av oppmålingsforetning og søknad om tillatelse etter PBL	Vedlegg nr. (ev. fra - til)
<input type="radio"/>	Varsel om oppmålingsforetning	
<input checked="" type="radio"/>	Vedtak	
<input type="radio"/>	Konsesjonsdokumenter	
<input type="radio"/>	Servitutter	
<input type="radio"/>	Avtaler	
<input type="radio"/>		
<input type="radio"/>		

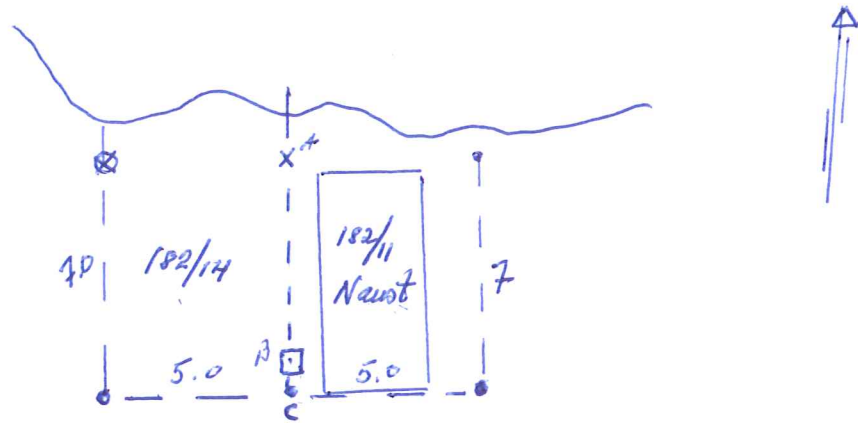

oppmålingsforlegg over 182/11 og 14 naustparcellar. På begge naustparcellane forelegg skyldskifte på 182/11 av 4. Sept 1943 og skyldskifte på 182/14 av 9. November 1952. På naustparcell til 182/11 er oppsatt naust. Det viser seg at i matikkelen er 182/14 markert den naust til 182/11 er oppsatt. På naustparcell til 182/14 er ikkje oppsatt naust p. dato 28.06.18.

For å få retta opp i matikkelen er partane samde om å make skifte naustparcellane slik at 182/11 vert den parcell den naust er oppsatt og 182/14 vert flytta til den del i dag er merkt 182/11 i matikkelen. Det vert i same fullt sett ut manglane grensemekur for begge naustparcellar med same avstandar som nemnd i skyldskifte for parcellar. Belloe gjevne mellom 182/11 og 14 sin naustparcella vert heige A-B med ein lengde på 7.0 m. Dei resterande grenselige sett ut for denne fjeller ligg etter tidt frå skyldskifte. Det vert å sende nye delkont og oppmåling kart når oppsettig er gjennomført.

@ 182/11. Nourm Larsen @ 182/14. Helly Hornmann

@ 182/25

Mart O. Solberg
- Britt Burger

28.6.18
Lindås kommune

ArkivsakID
2018/1683

Vedlegg nr.

FULLMAKT

(leveres landmåleren ved frammøte den 28.06.2018)

Undertegnede

Hjemmelshaver/Fester	
Navn	Adresse
Ottar Larsen	Lillevika 79, 5914 ISDALSTØ

som har grunnbokhjemmel til eiendommen/rettigheten som angår eiendommen

Eiendom				
Gnr.	Bnr.	Festenr.	Seksj. nr.	Eiendommens adresse
182	11			Vassbygdvegen 213, 5912 SEIM

gir fullmakt til

Fullmektig	
Navn	Adresse
Norunn Larsen	Langheiane 35, 5914 ISDALSTØ

Fullmakten gjelder (NB! ved behov for full beslutningsfullmakt bør også alt. 2 under avkrysses)

- Fullmakt til å møte og representere meg/oss ved oppmålingsforretning
- Fullmakt til å inngå forlik, ta bindende standpunkt til ev. voldgift eller grensejustering

Forretningen angår				
Gnr.	Bnr.	Festenr.	Seksj. nr.	Eiendommens adresse
182	11	0	0	Vassbygdvegen 213 5912 SEIM

Hjemmelshaverens underskrift		
Sted	Dato	Underskrift
Isdalstø	19/6-18	Ottar Larsen

ArkivsakID
2018/1683

Vertlegg nr.

FULLMAKT

(leveres landmåleren ved frammøte den 28.06.2018)

Undertegnede

Hjemmelshaver/Fester	
Navn	Adresse
JILL SOLBERG Bjergå	TOMTEVEGEN 40 2009 NORDBY

som har grunnbokhjemmel til eiendommen/rettigheten som angår eiendommen

Eiendom				
Gnr.	Bnr.	Festenr.	Seksj. nr.	Eiendommens adresse
182	25			Vassbygdvegen SAM SEIM

gir fullmakt til

Fullmektig	
Navn	Adresse
Mark Solberg Brøtt Berge - Isdalsg	Grimstadvegen 36 5252 SORØYGRAND

Fullmakten gjelder (NB! ved behov for full beslutningsfullmakt bør også alt. 2 under avkrysses)

- Fullmakt til å møte og representere meg/oss ved oppmålingsforretning
- Fullmakt til å inngå forlik, ta bindende standpunkt til ev. voldgift eller grensejustering

Forretningen angår				
Gnr.	Bnr.	Festenr.	Seksj. nr.	Eiendommens adresse
182	11	0	0	Vassbygdvegen 213 5912 SEIM

Hjemmelshaverens underskrift		
Sted	Dato	Underskrift
Nordby	22/6-18	Jill S. Bjergå