
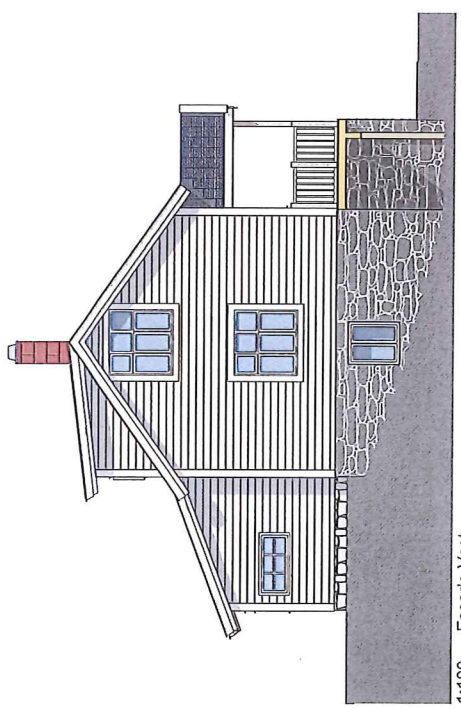





Tegningsnr.: A40-1		Revisjon nr.:	
Type tegning: Fassade Nord og Vest			
Rev. Nr.	Beskrivelse	Dato	Sign. Kontr. Godkj.
Lokalisering:			
			
Prosjektforingsgruppen: <b>Bygningsvernseret Voss/Hardanger</b> ● ARK : Maastricht 25 5700 VOSS Tlf: 9013301 RIBventB 000 00000 re@nlfirm.no RIEventB 000 00000 re@nlfirm.no RIVentB 000 00000 re@nlfirm.no			
Fase: # Byggemelding			
Tilbehøver Prosjekt		Grafjert	
<b>Tilbygg og påbygg av bustadhus - Rehab. Storholmen Lindås</b>		Kontroll prosjekt. Sign. R.Landby Filnavn 1.ph Dato # Malstørrelse 1:100 Kontroll utformidb Sign. Kontrall	
Anders og Line Heimvik Signalveien 10 1597 MOSS		226/2 Lindås Tegningsnr.: A40-1 Prosjektnr.: A40-1 Type tegning: Fassade Nord og Vest	



1:100 Fasade Vest

*Utørst fasadeending*

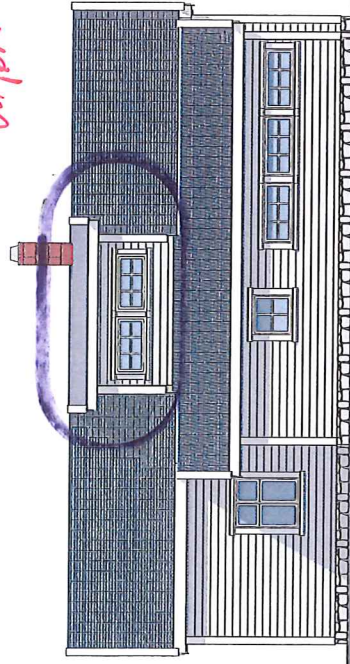

1:100 Fasade Nord




10/10-17 Sy Riber


WIDEN & SAUE

BYGGMEISTERFIRMA

Hardangervegen 538  
5709 VOSS

E-2

Tegningsnr.: A40-1		Revisjon nr.:	
Type tegning: Fasade Nord og Vest			
Rev. Nr.	Beskrivelse	Dato	Sign. Kontr. Godkj.
Lokalisering:			
 			
Prosjektgruppene: ● ARK: Bygningsvernseret Voss/Hardanger Magasinsveien 25 5700 VOSS Tlf.: 00493001 RIB: Rådg. ing. Bygg 0000 RIB.no Tlf.: 000 00 000 rag@ri.no RIE: Rådg. ing. Elektro 0000 RIE.no Tlf.: 000 00 000 rie@ri.no RV: Rådg. ing. VVS 0000 RV.no Tlf.: 000 00 000 rv@ri.no			
Fasade: # Byggemelding			
			
Tilbygger / Prosjekt		Godkjent	
Tilbygg og påbygg av bustadhus - Rehab. Storholmen Lindås		Kontroll prosjekt. Sign. R.Landøy Filnavn 1-ph Dato # Adressert 1:100 Kontroll utførende Sign. Kontroll	
Anders og Line Heimvik Signalveien 10 1597 MOSS		Grnr./Bnr.: 226/2 Lindås Prosjektnr.: Tegningsnr.: # A40-1 Type tegning: Fasade Nord og Vest	

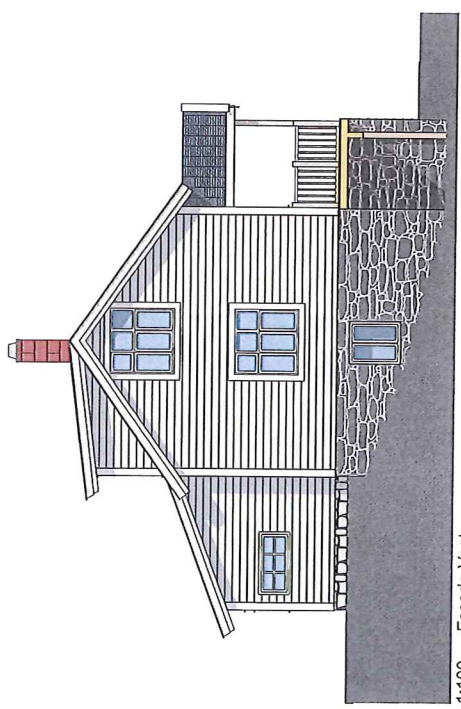

*Godkjent fasade  
14.10.16*



19

**MOEN & SAUVE**

BYGGMEISTERFIRMA  
Hardangervegen 536  
5700 VOSS

25

*10/10-17 By Røker*