

**For matrikkelenhets:**

Kommune: 1263 - LINDÅS

Gårdsnummer: 56

Bruksnummer: 159

Utskriftsdato/klokkeslett: 03.07.2018 kl. 08:58

Produsert av: Einar Rydland

Attestert av: Lindås kommune

Lindås kommune

<b>Matrikkelført</b>	
C 3 JUL 2018	
Lindås kommune	
Løpenr.:	Signatur:

**Orientering om matrikkelbrev**

Matrikkelbrevet er hjemlet i «Lov om egedomsregistrering» (matrikkellova) av 17. juni 2005. Etter definisjonen i matrikkellovens § 3 d) er matrikkelbrevet en attestert utskrift av matrikkelens som viser alle registrerte opplysninger om en matrikkelenhets ved oppgitt dato.

**Om fullstendighet og nøyaktighet i matrikkelbrevet**

Matrikkelens ble etablert ved konvertering av data fra tidligere registre. Det kan variere hvor gode disse dataene er med hensyn på fullstendighet og nøyaktighet. I enkelte tilfeller kan grensepunkt og grenselinjer mangle helt eller delvis eller være feil registrert. Det kan også være feil og mangler ved registrert bygnings- og adresseinformasjon. Fullstendighet og stedfestingsnøyaktighet er generelt bedre innenfor enn utenfor tettbygd strøk. Vær oppmerksom på at for mange matrikkelenheter og bygg hefter usikkerhet ved arealet som oppgis.

For utfyllende informasjon: [www.kartverket.no/matrikkelbrev](http://www.kartverket.no/matrikkelbrev)

## Matrikkelenhet

Matrikkelenhetstype: Grunneierendom  
Bruksnavn:  
Etableringsdato: 28.06.2018  
Skyld: 0  
Er tinglyst: Ja  
Har festegrunner: Nei  
Er seksjonert: Nei

## Arealrapport

Tekst  
Beregna areal for 56 / 159  
Areal (m2) Kommentar  
1 375,3

## Eierforhold

Tinglyste eierforhold	Status	Føds.d./org.nr	Navn	Bruksenhet	Adresse	Andel
Rolle						
Hjemmelshaver		916946244	HUNDEVIN EIENDOM AS		Blombakken 1 5911 ALVERSUND	1 / 1

## Forretninger

Forretningstype	Arsak til feilretting	Tinglysingsstatus	Tinglysingsstatusdato	Forretningsdato	Matrikkelføringsdato	Signatur
-----------------	-----------------------	-------------------	-----------------------	-----------------	----------------------	----------

Oppmålingsforretning		Tinglyst	28.06.2018	28.06.2018	28.06.2018	12633ye
----------------------	--	----------	------------	------------	------------	---------

Rolle						
Avgiver						
Mottaker						

Annen forretningstype			28.06.2018	28.06.2018	28.06.2018	12633ye
-----------------------	--	--	------------	------------	------------	---------


Rolle						
Avgiver						

Oppmålingsforretning		Tinglyst	28.06.2018	28.06.2018	28.06.2018	12633ye
----------------------	--	----------	------------	------------	------------	---------

Rolle						
Avgiver						
Mottaker						

# Oversiktskart for 56 / 159

Målestokk 1:1 000  
EURRF89 UTM Sone 32

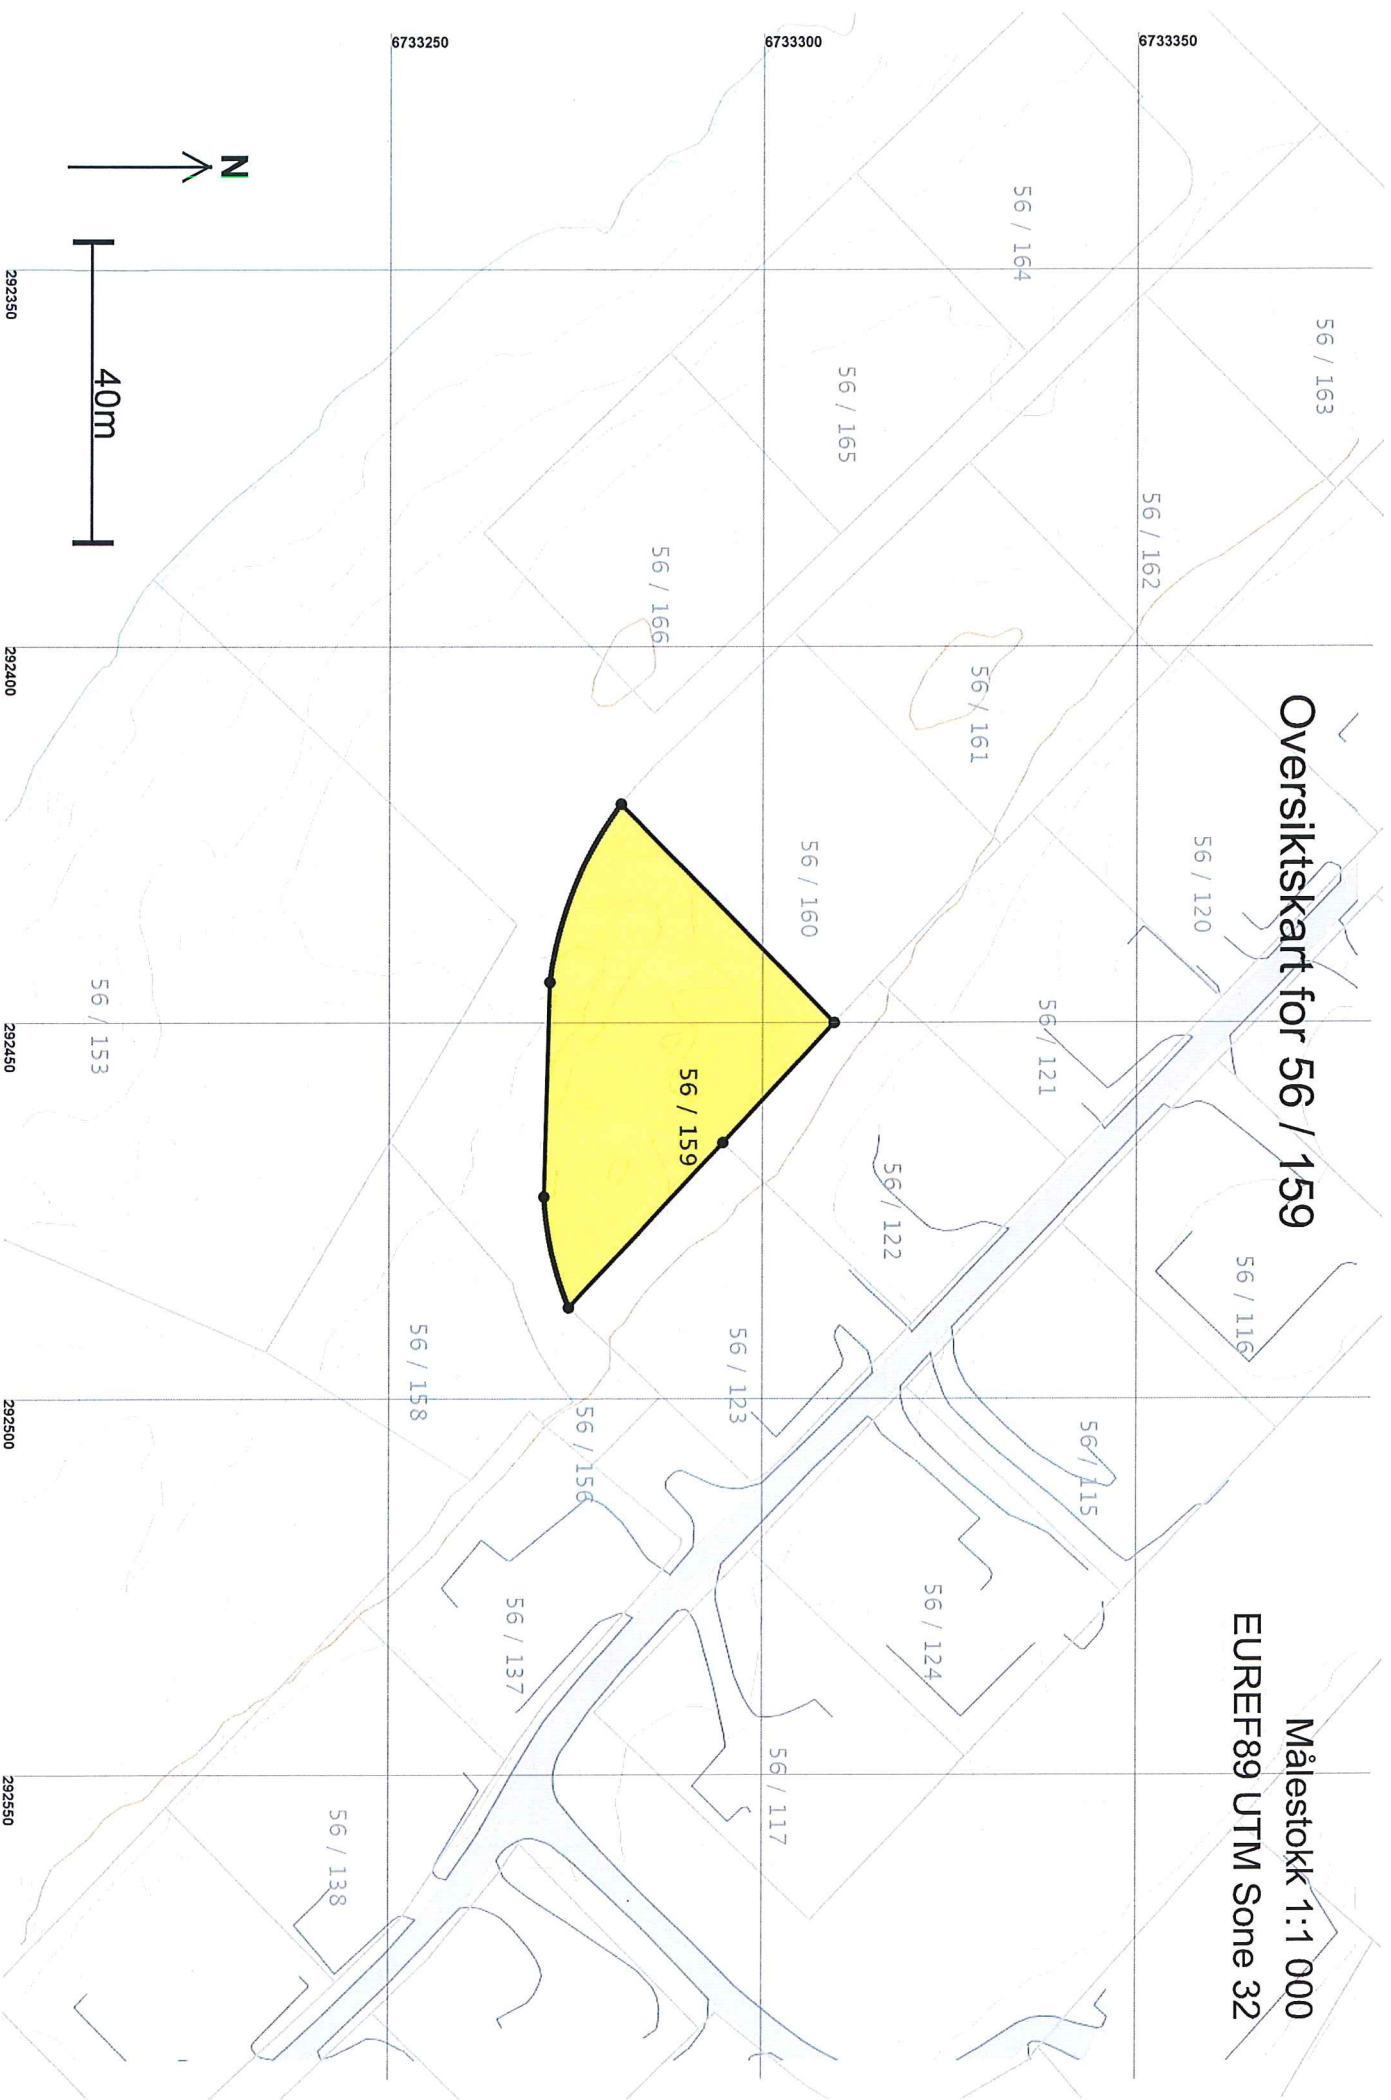

+56 / 161

# Teig 1 (Hovedteig) 56 / 159

Målestokk 1:500  
EURREF89 UTM Sone 32

+

+56 / 160

+56 / 122

+56 / 123

+56 / 159

+56 / 158

+56 / 156

6733260

6733280

6733300

6733320

292400

292420

292440


292460

292480

292500



20m

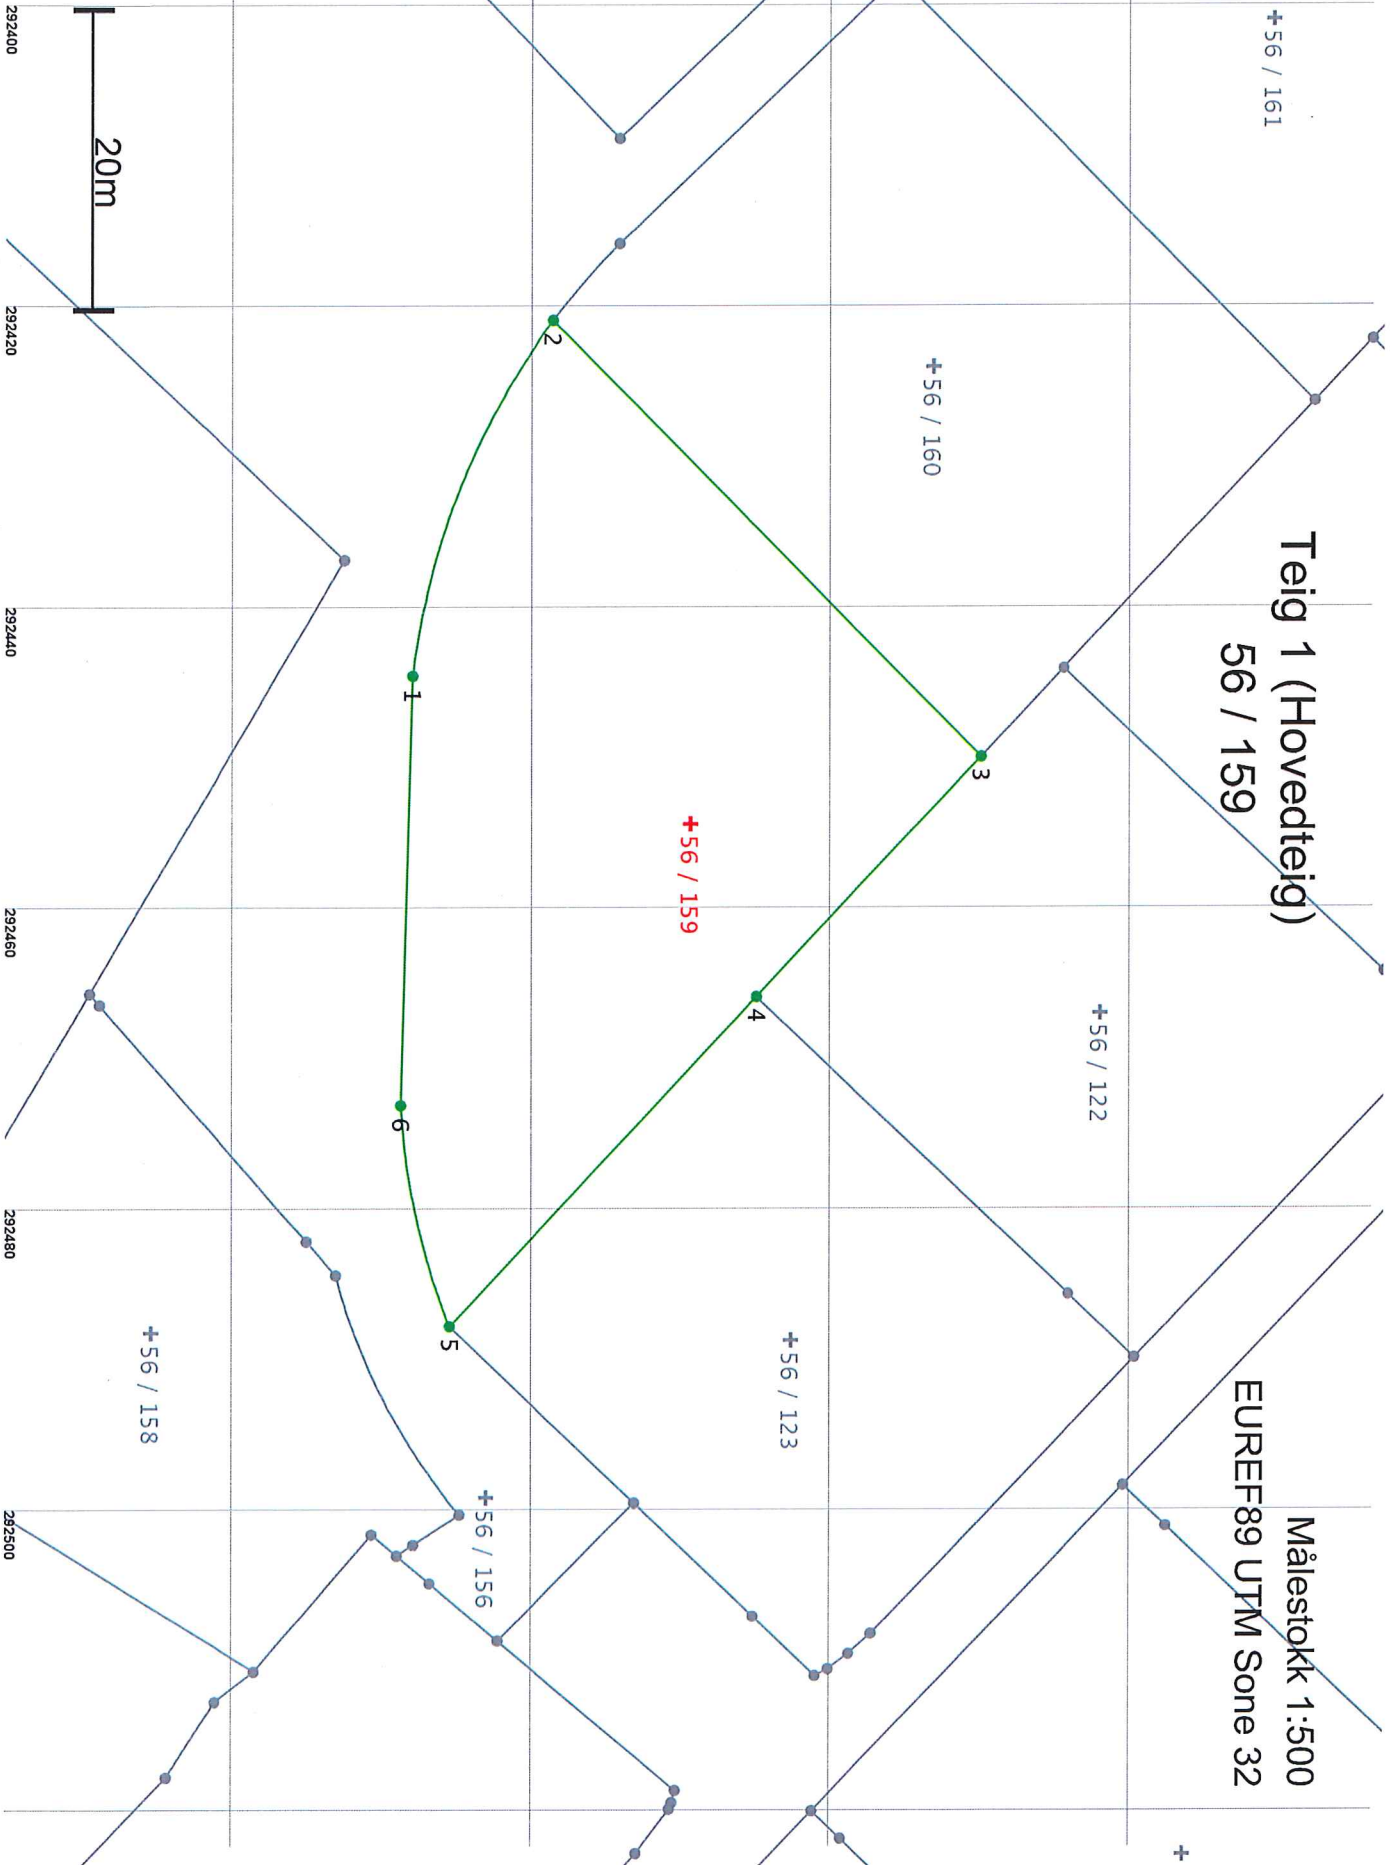

## Areal og koordinater

Areal: 1 375,3

Arealmerknad:

Representasjonspunkt: Koordinatsystem: EUREF89 UTM Sone 32

Nord: 6733291

Øst: 292454

Grensepunkt / Grenselinje

Ytre avgrensing

Løpnr	Nord	Øst	Grensemerke nedsett i / Grensepunkttype / Lengde	Hjelpelinjetype	Målemetode	Nøyaktighet	Radius
1	6733272,51	292444,55	Ikke spesifisert	Offentlig godkjent grensemerke	96 GPS kinematisk (Real time kinematic)	13	50,00
			25,70	Ikke hjelpelinje		14	
2	6733281,91	292420,94	Ikke spesifisert	Offentlig godkjent grensemerke	96 GPS kinematisk (Real time kinematic)	13	
			40,73	Ikke hjelpelinje		14	
3	6733310,52	292449,94	Ikke spesifisert	Offentlig godkjent grensemerke	96 GPS kinematisk (Real time kinematic)	13	
			21,88	Ikke hjelpelinje			
4	6733295,55	292465,89	Ikke spesifisert	Umerket	12 Terengmålt: Teodolitt med elektronisk avstandsmåler	14	
			30,00	Ikke hjelpelinje			
5	6733275,03	292487,78	Jord	Offentlig godkjent grensemerke	12 Terengmålt: Teodolitt med elektronisk avstandsmåler	14	46,18
			15,12	Ikke hjelpelinje		14	
6	6733271,74	292473,09	Ikke spesifisert	Offentlig godkjent grensemerke	96 GPS kinematisk (Real time kinematic)	13	
			28,55	Ikke hjelpelinje		14	