



SNITT A ETTER TILTAK  
A106

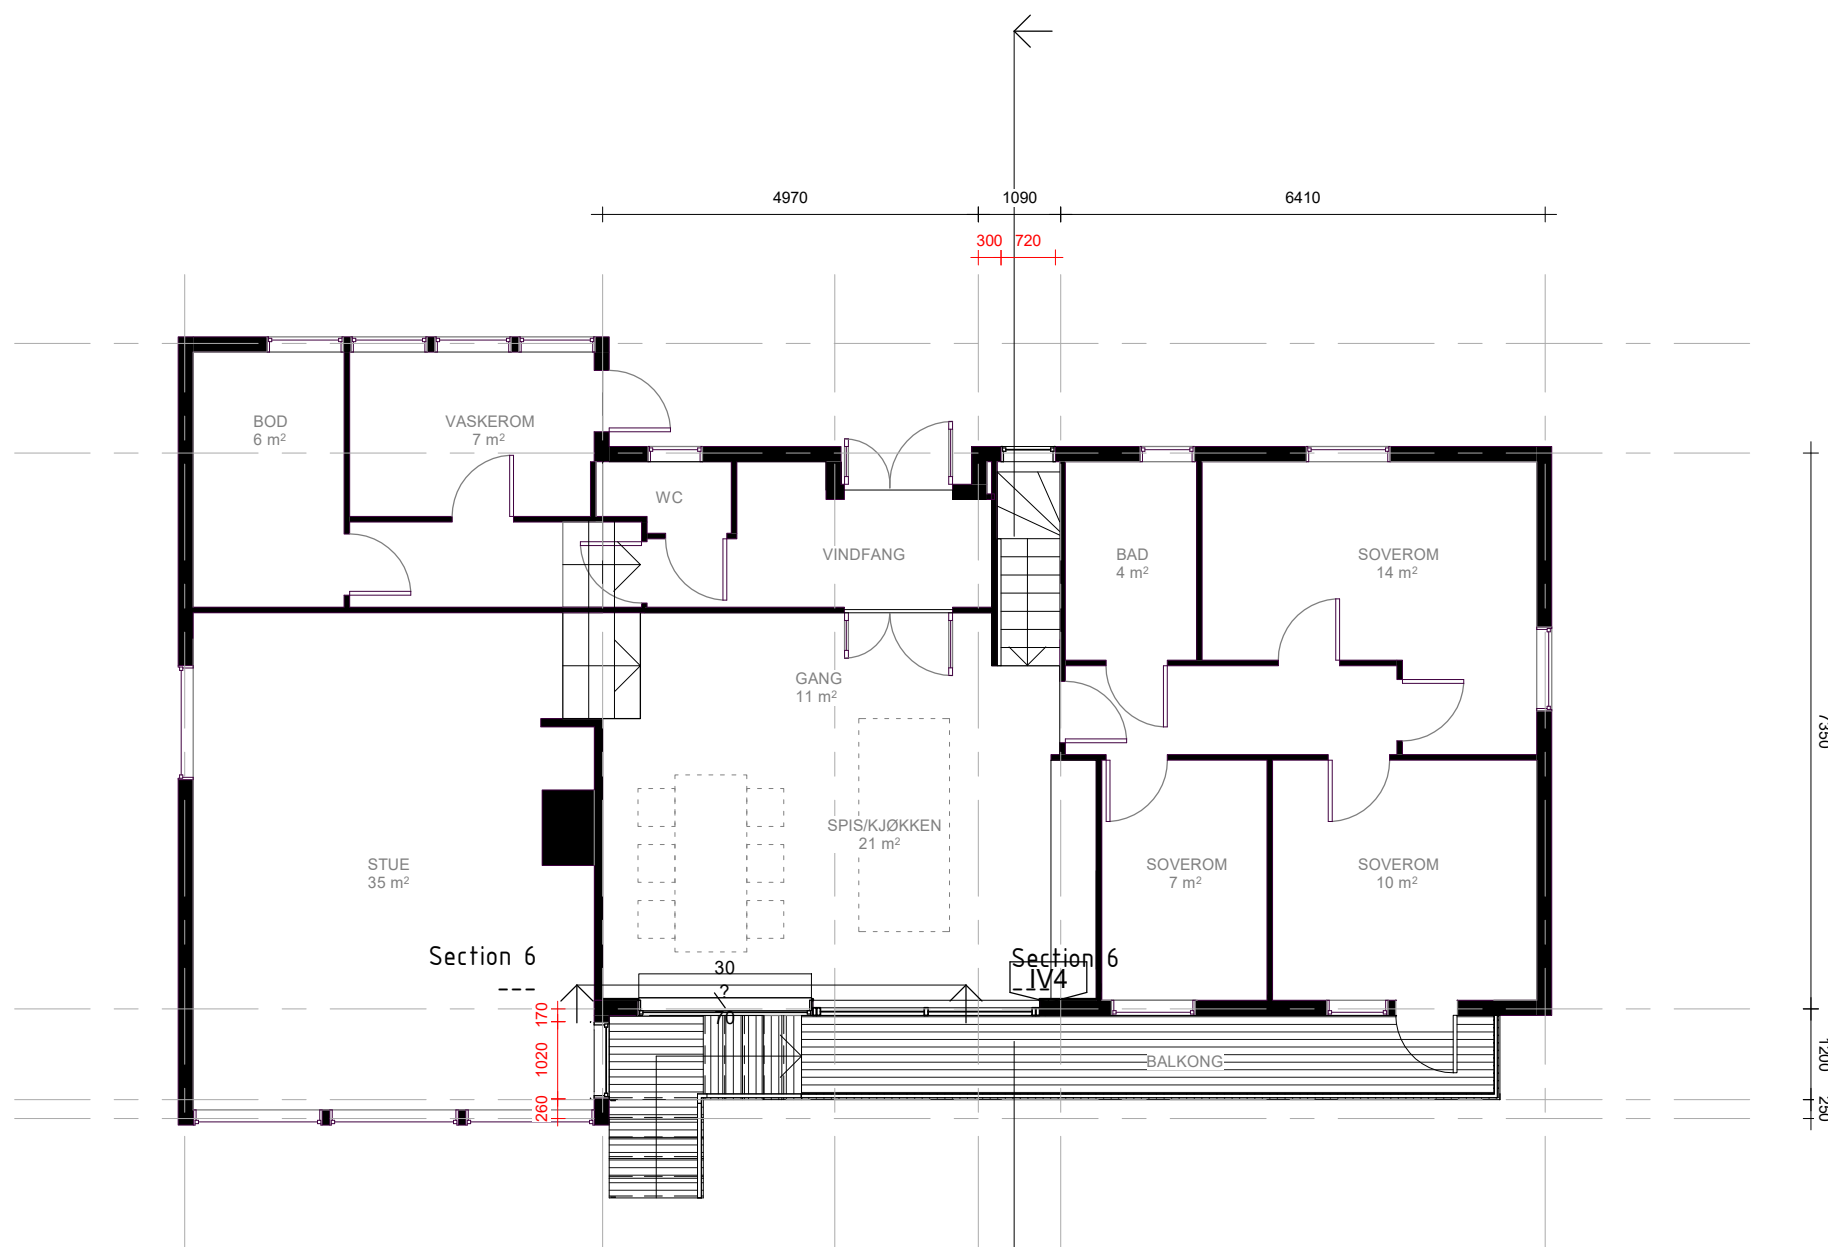

1. ETASJE ETTER TILTAK  
1 : 100

SNITT A ETTER TILTAK  
A106

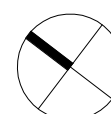

BYGGESAK

Familien Stafnes  
**ISDALSTØ**

PLAN 1. ETASJE ETTER TILTAK

PROSJEKT NR	17.19
MÅLESTOKK	1 : 100
DATO	2018-07-04
SIGN.	YWL
KONTR.	KK
TEGN. NR.	A103

**OPAFORM**