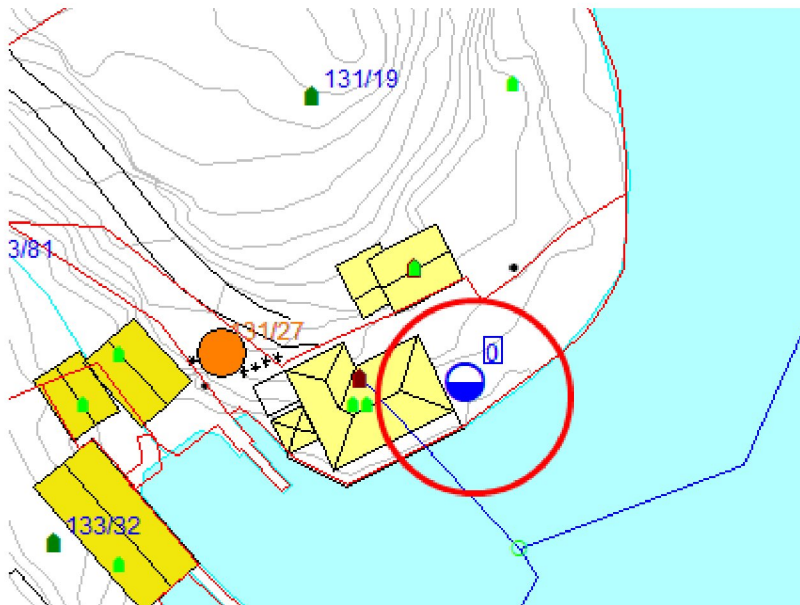

Fra: Siril Therese Sylta
Sendt: onsdag 18. juli 2018 10:06
Til: 'slovag@norva24.no'
Kopi: 'monica.daae@norva24.no'
Emne: Spørsmål vedkomande septiktankar

Kategorier: ARKIVERT I FOKUS
FileMailEnforce: 0

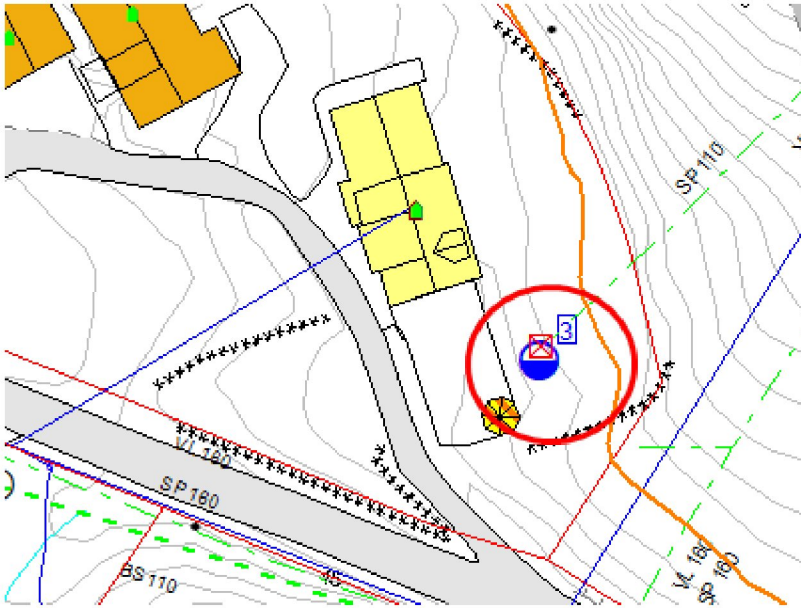
Hei.

Viser til mottatte e-postar vedkomande status for slamtømming for 3 eigedommar.

- **Gbnr 131/27:**
 - Er registrert med gebyr for slamtømming.
 - I følge dei opplysningane vi har så ligg tanken ca. plassert her:



- **Gbnr 133/1:**
 - Er registrert med slamtømming.
 - Tanken er plassert her etter dei opplysningane vi har



- **Gbnr 131/25:**
 - Er registrert med gebyr for slamtømming.
 - Eigar har adresse i Oslo, så at tanken er lite i bruk kan truleg stemma.

Mvh

Siril Therese Sylta | Einingsleiar Arealforvaltning

E-post: siril.sylta@lindas.kommune.no | Telefon: +47 409 10 880

Kundesenter: +47 56 37 50 00 | Heimeside: www.lindas.kommune.no

