



Matrikkelrapport MAT0001 Samlet rapport for matrikkelenhet

For matrikkelenhet:

Kommune: 1263 - LINDÅS

Gårdsnr.: 56

Bruksnummer: 168

Matrikkelenheten er ikke tinglyst

Utskriftsdato/klokkeslett: 18.07.2018 kl. 12:21

Produsert av: Sverre Solberg

Matrikkelenhet

Matrikkelenhetstype:	Grunneiendom
Bruksnavn:	HUNDVIN
Etableringsdato:	17.07.2018
Skyld:	0
Er tinglyst:	Nei
Har festegrunner:	Nei
Er seksjonert:	Nei

Arealrapport

Tekst

Beregna areal for 56 / 168

Areal (m²) Kommentar
41 277,9 Usikkert areal

Eierforhold

Ikke tinglyste eierforhold/kontaktinstanser

Rolle	Status	Føds d./org.nr	Navn	Brukseenhet	Adresse
Aktuell eier		090156	HUNDVIN AUD MAY	HUNDVINSVEGEN 109	5956 HUNDVIN
Aktuell eier		041152	ØLNES KJELL HENNING	HUNDVINSVEGEN 109	5956 HUNDVIN

Forretninger

Forretningstype

Annen forretningstype

Oppmålingsforretning

Forretningstype	Arsak til feilretting	Tinglysingsstatus	Tinglysingsstatusdato	Forretningsdato	Matrikkelføringsdato	Signatur
Annen forretningstype			15.05.2018	18.07.2018	1263sos	
Oppmålingsforretning		Sendt til tinglysing	18.07.2018	15.05.2018	17.07.2018	1263sos


Arealendring


-41 277,8

41 277,9

Oversiktskart for 56 / 168

Målestokk 1:10 000
EUREF89 UTM Sone 32

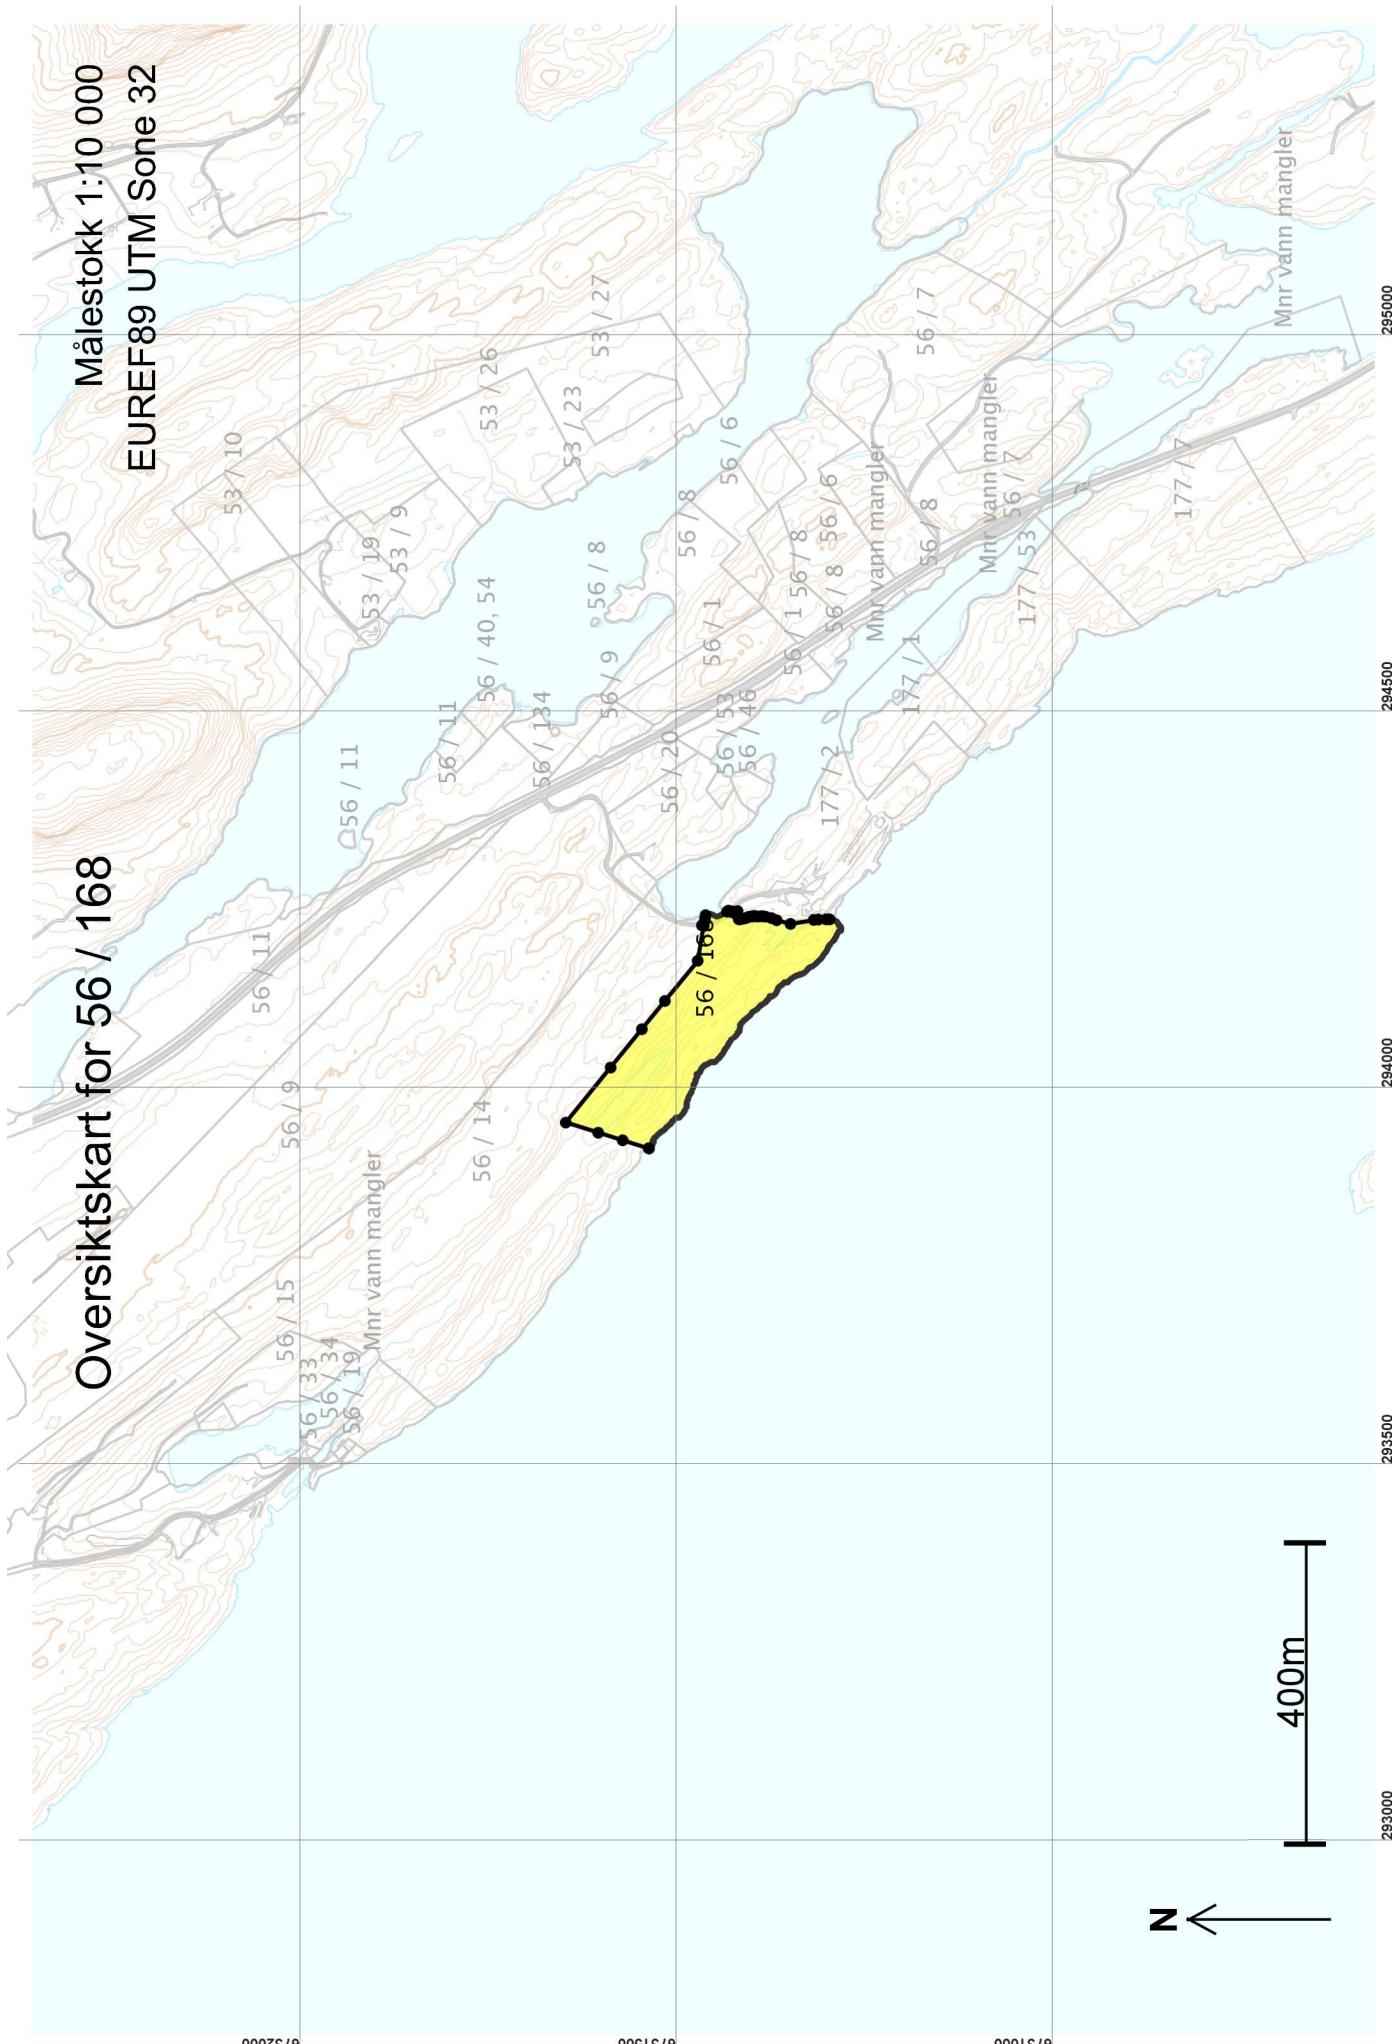

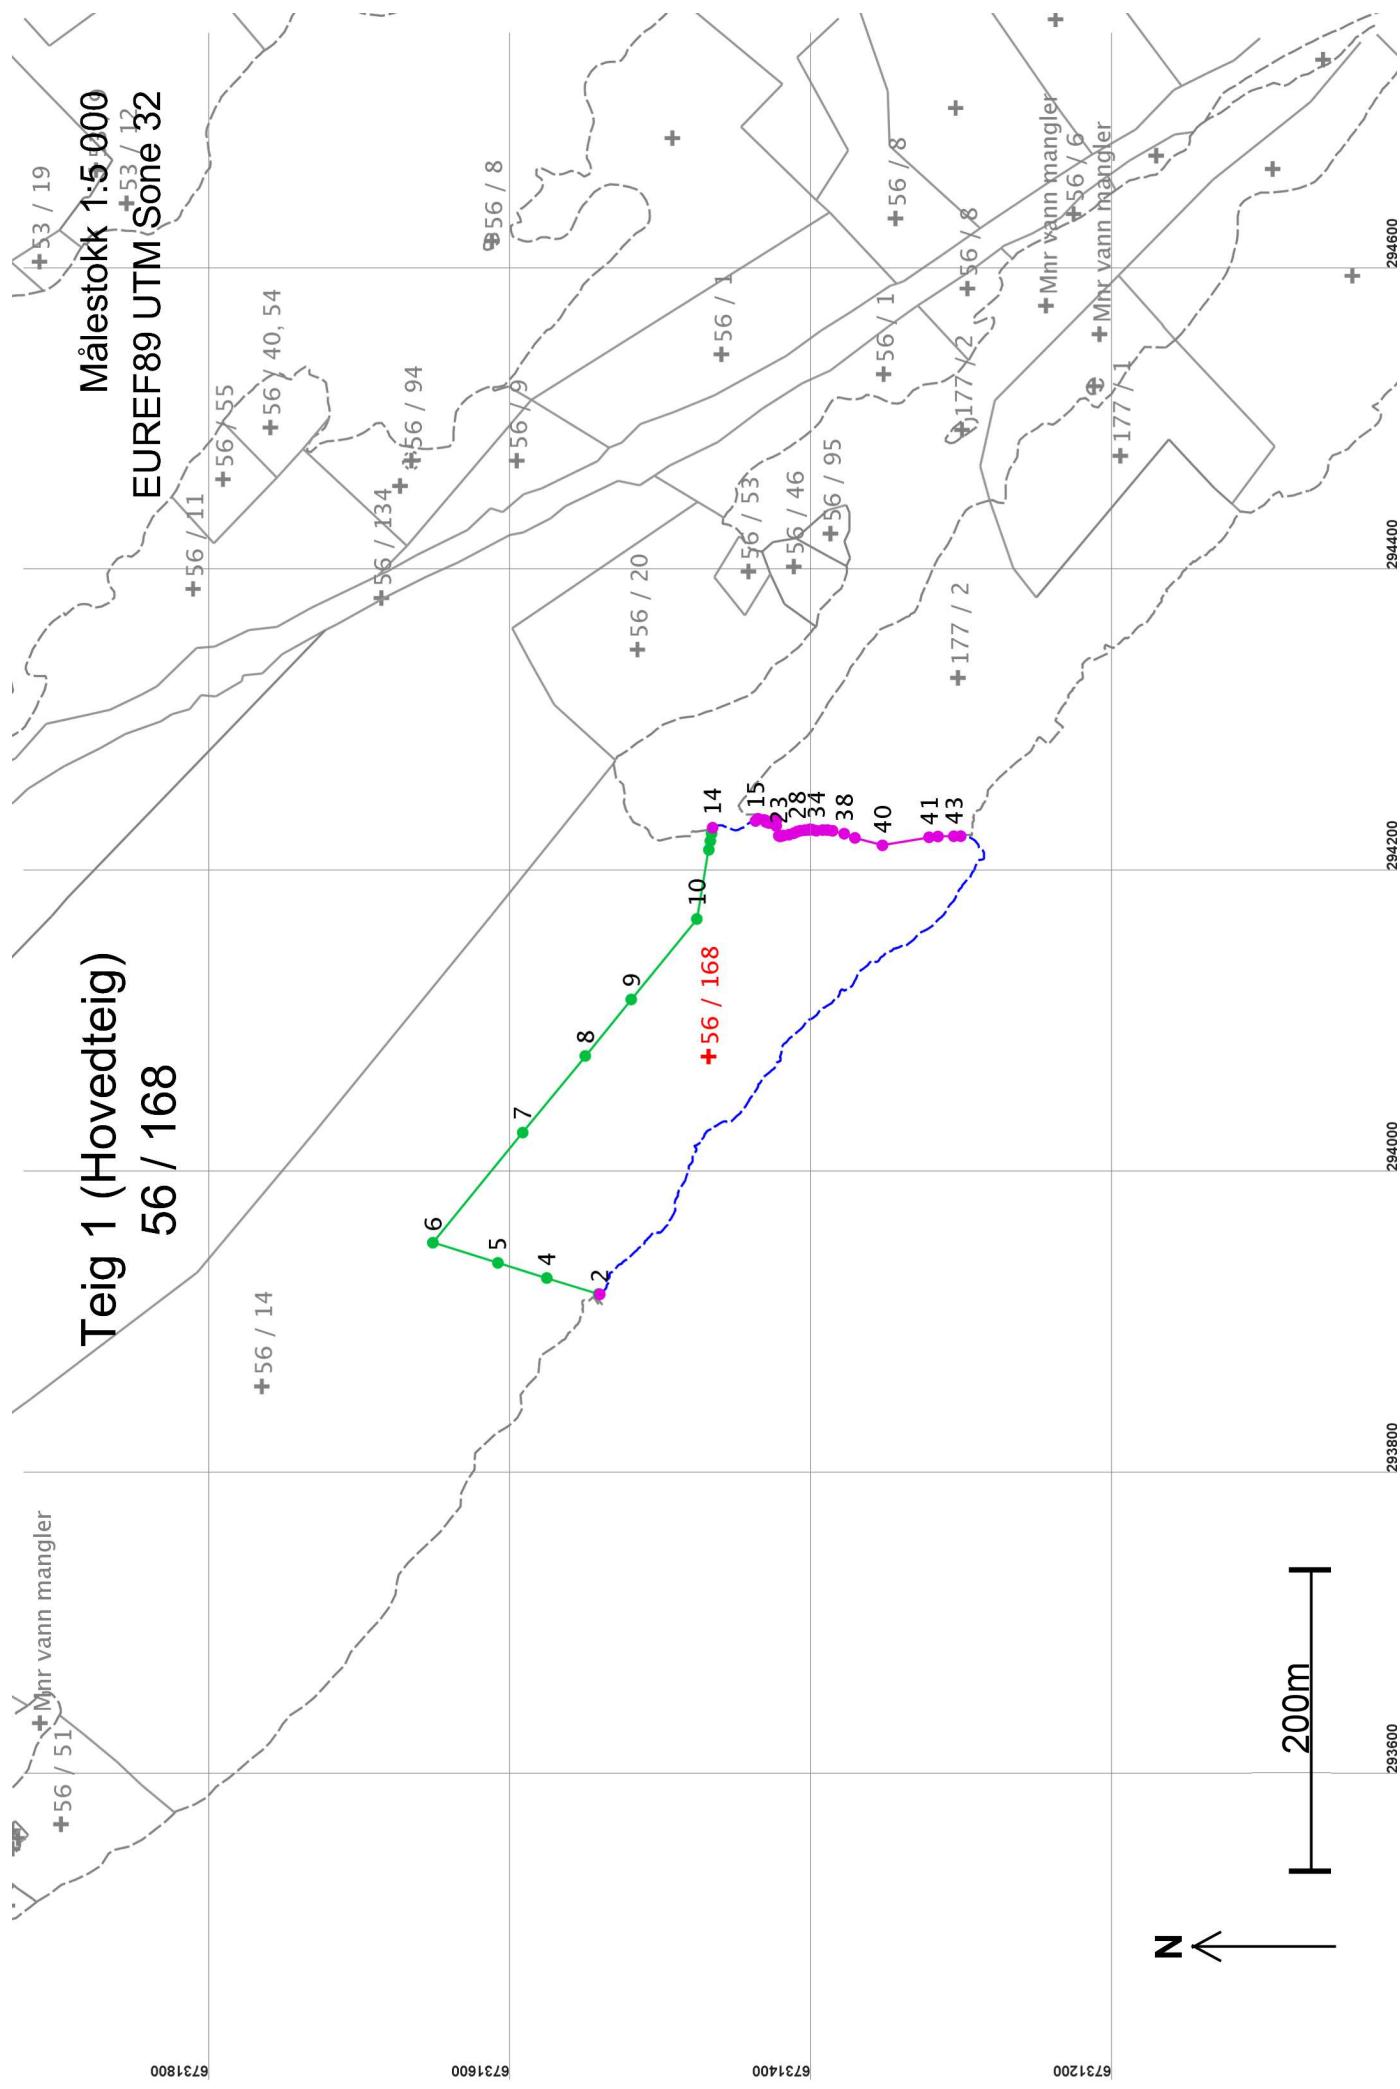

Areal og koordinater

Areal: 41 277,9
Representasjonspunkt: Koordinatsystem: EURREF89 UTM Sone 32
Grensepunkt / Grenselinje

Arealmerknad: Hjelplinje vannkant, Hjelplinje vegkant

Nord: 67 31472

Øst: 294075

Ytre avgrensing

Løpenr	Nord	Øst	Grensemerke nedsatt i / Grensepunkttype / Lengde Hjelplinjetype	Målemetode	Nøyaktighet	Radius
1	6731304,71	294221,70	Ikke spesifisert Umerket	69 Beregnet	200	200
2	6731544,38	293917,67	Ikke spesifisert Uannkant	442,47 Vannkant	201	201
3	6731545,11	293917,89	0,77 Ikke hjelplinje	69 Beregnet	200	200
4	6731579,55	293928,47	Fjell Offentlig godkjent grensemerke	96 GPS kinematisk (Real time kinematic)	13	201
5	6731612,03	293938,54	36,02 Ikke hjelplinje	Fjell Offentlig godkjent grensemerke	96 GPS kinematisk (Real time kinematic)	13
6	6731655,17	293951,91	34,00 Ikke hjelplinje	Jord Offentlig godkjent grensemerke	96 GPS kinematisk (Real time kinematic)	14
7	6731595,57	294024,97	45,17 Ikke hjelplinje	Jord Offentlig godkjent grensemerke	96 GPS kinematisk (Real time kinematic)	13
8	6731554,03	294075,89	Ikke spesifisert Umerket	94,29 Ikke hjelplinje	13	14
9	6731523,45	294113,37	Fjell Offentlig godkjent grensemerke	96 GPS kinematisk (Real time kinematic)	14	14
10	6731479,90	294166,75	68,89 Ikke hjelplinje	Fjell Offentlig godkjent grensemerke	96 GPS kinematisk (Real time kinematic)	13
11	6731471,95	294212,66	46,59 Ikke hjelplinje	Jordfast Stein Offentlig godkjent grensemerke	96 GPS kinematisk (Real time kinematic)	14
12	6731470,93	294218,56	5,99 Ikke hjelplinje	Jordfast Stein Offentlig godkjent grensemerke	96 GPS kinematisk (Real time kinematic)	13
13	6731470,08	294223,51	5,02 Ikke hjelplinje	Jordfast Stein Offentlig godkjent grensemerke	96 GPS kinematisk (Real time kinematic)	14
			3,85 Ikke hjelplinje	Jordfast Stein Offentlig godkjent grensemerke	96 GPS kinematisk (Real time kinematic)	13
					201	201

Løpenr	Nord	Øst	Grensemerke nedsatt i / Grensepunktktype / Lengde Hjelpeelinjetype	Målemetode	Nøyaktighet	Radius
14	6731469,42	294227,31	Ikke spesifisert Umerket	69 Beregnet	200	201
15	6731440,93	294231,84	31,62 Vannkant Ikke spesifisert Umerket	69 Beregnet	200	201
16	6731439,27	294233,26	2,18 Vegkant Ikke spesifisert Annen detalj	69 Beregnet	200	201
17	6731435,20	294232,52	4,13 Ikke hjelpeelinje Ikke spesifisert Djupålen bekk/elv	69 Beregnet	200	201
18	6731434,25	294232,16	1,02 Ikke hjelpeelinje Ikke spesifisert Djupålen bekk/elv	69 Beregnet	200	201
19	6731433,91	294231,10	1,12 Ikke hjelpeelinje Ikke spesifisert Djupålen bekk/elv	69 Beregnet	200	201
20	6731431,95	294230,53	2,04 Ikke hjelpeelinje Ikke spesifisert Djupålen bekk/elv	69 Beregnet	200	201
21	6731426,98	294232,72	5,43 Ikke hjelpeelinje Ikke spesifisert Djupålen bekk/elv	69 Beregnet	200	201
22	6731427,20	294228,50	4,23 Ikke hjelpeelinje Ikke spesifisert Djupålen bekk/elv	69 Beregnet	200	201
23	6731425,49	294221,98	6,74 Ikke hjelpeelinje Ikke spesifisert Djupålen bekk/elv	69 Beregnet	200	201
24	6731424,56	294221,61	1,00 Ikke hjelpeelinje Ikke spesifisert Djupålen bekk/elv	69 Beregnet	200	201
25	6731422,39	294222,15	2,24 Ikke hjelpeelinje Ikke spesifisert Djupålen bekk/elv	69 Beregnet	200	201
26	6731418,74	294222,69	3,69 Ikke hjelpeelinje Ikke spesifisert Djupålen bekk/elv	69 Beregnet	200	201
27	6731415,53	294223,67	3,36 Ikke hjelpeelinje Ikke spesifisert Djupålen bekk/elv	69 Beregnet	200	201
28	6731413,31	294224,73	2,46 Ikke hjelpeelinje Ikke spesifisert Djupålen bekk/elv	69 Beregnet	200	201
			2,38 Ikke hjelpeelinje			201

Løpenr	Nord	Øst	Grensemerke nedsatt i / Grensepunktktype / Lengde Hjelpeelinjetype	Målemetode	Nøyaktighet	Radius
29	6731411,01	294225,37	Ikke spesifisert Djupålen bekk/elv 2,92 Ikke hjelpeelinje	69 Beregnet	200	201
30	6731408,11	294225,69	Ikke spesifisert Djupålen bekk/elv 2,65 Ikke hjelpeelinje	69 Beregnet	200	201
31	6731405,47	294225,89	Ikke spesifisert Djupålen bekk/elv 0,76 Ikke hjelpeelinje	69 Beregnet	200	201
32	6731404,87	294226,35	Ikke spesifisert Djupålen bekk/elv 1,76 Ikke hjelpeelinje	69 Beregnet	200	201
33	6731403,14	294226,01	Ikke spesifisert Djupålen bekk/elv 2,64 Ikke hjelpeelinje	69 Beregnet	200	201
34	6731400,58	294225,38	Ikke spesifisert Djupålen bekk/elv 4,28 Ikke hjelpeelinje	69 Beregnet	200	201
35	6731396,32	294225,82	Ikke spesifisert Djupålen bekk/elv 3,21 Ikke hjelpeelinje	69 Beregnet	200	201
36	6731393,11	294225,81	Ikke spesifisert Djupålen bekk/elv 3,37 Ikke hjelpeelinje	69 Beregnet	200	201
37	6731389,79	294225,28	Ikke spesifisert Djupålen bekk/elv 7,95 Ikke hjelpeelinje	69 Beregnet	200	201
38	6731382,06	294223,39	Ikke spesifisert Djupålen bekk/elv 7,66 Ikke hjelpeelinje	69 Beregnet	200	201
39	6731374,94	294220,58	Ikke spesifisert Djupålen bekk/elv 18,93 Ikke hjelpeelinje	69 Beregnet	200	201
40	6731356,65	294215,67	Ikke spesifisert Djupålen bekk/elv 31,37 Ikke hjelpeelinje	69 Beregnet	200	201
41	6731325,74	294221,01	Ikke spesifisert Djupålen bekk/elv 5,98 Ikke hjelpeelinje	69 Beregnet	200	
42	6731319,78	294221,54	Ikke spesifisert Midt bekk/elv 10,47 Ikke hjelpeelinje	69 Beregnet	200	
43	6731309,31	294221,69	Ikke spesifisert Djupålen bekk/elv 4,60 Ikke hjelpeelinje	69 Beregnet	200	