

## Søknad om ferdigattest

Pbl § 21-10, SAK10 §§ 8-1 og 8-2

For murstene 6-7 og 8 (N2).



Søknaden gjelder							
Eiendom/ byggested	Gnr.	Bnr.	Festenr.	Seksjonsnr.	Bygningsnr.	Bolignr.	Kommune
	81	66		6 -7 -8			LINDÅS
	Adresse				Postnr.	Poststed	
	RISØY				5955	LINDÅS	

Ferdigattest	
Tilfredsstillert tiltaket kravene til ferdigattest?	<input checked="" type="checkbox"/> Ja <input type="checkbox"/> Nei Hvis nei, fyll ut informasjonen nedenfor.
Det gjenstår følgende arbeider av mindre vesentlig betydning som vil bli utført innen 14 dager:	Dato <input type="text"/>
Type arbeider	
Bekreftelse på at disse arbeidene er utført vil være kommunen i hende innen:	Dato <input type="text"/>

Oppdatert dokumentasjon	
Er det foretatt ikke søknadspårlig endringer/justeringer i forhold til tillatelsen?	
<input type="checkbox"/> Ja <input checked="" type="checkbox"/> Nei	Hvis ja, vedlegg oppdatert situasjonsplan, tegninger eller dokumentasjon som viser hva som er utført.

Sluttrapport for avfall		
Sluttrapport av	Dato <input type="text"/>	vedlegges søknaden
Ansvarlig søker forplikter seg til å påse at sluttrapporten blir ajourført og oppbevart.		Vedlegg nr. K -

Varmesystem			
Energiforsyning		Varmefordeling	
<input type="checkbox"/> Elektrisitet	<input type="checkbox"/> Sol	<input type="checkbox"/> Vannbåren gulvvarme	<input checked="" type="checkbox"/> Ikke relevant
<input type="checkbox"/> Biobrensel	<input type="checkbox"/> Gass	<input type="checkbox"/> Vannbåren radioator	
<input type="checkbox"/> Varmepumpe - luft	<input type="checkbox"/> Olje/parafin	<input type="checkbox"/> Elektriske varmekabler	
<input type="checkbox"/> Varmepumpe - berg/sjø	<input type="checkbox"/> Annet	<input type="checkbox"/> Annet	
<input type="checkbox"/> Fjernvarme/spillvarme		<input type="checkbox"/> Elektriske panelovner	

Erklæring	
<input checked="" type="checkbox"/>	Det bekreftes at tilstrekkelig dokumentasjon som grunnlag for driftsfasen er overlevert byggherrens eier

Vedlegg				
Beskrivelse av vedlegg	Gruppe	Nr. fra - til	Ikke relevant	
Situasjonsplan, avkjøringsplan	D	1 -	<input type="checkbox"/>	
Tegninger, plan, snitt, fasade	E	-	<input checked="" type="checkbox"/>	
Redegjørelser/kart	F	1 -	<input type="checkbox"/>	
Gjennomføringsplan	G	1 - 2	<input type="checkbox"/>	
Sluttrapport for avfallsplan og miljøsaneringsbeskrivelse	K	-	<input checked="" type="checkbox"/>	
Boligspesifikasjon i matrikkelen	H	-	<input checked="" type="checkbox"/>	
Uttalelser fra andre offentlige myndigheter	I	-	<input checked="" type="checkbox"/>	
Andre vedlegg	Q	-	<input checked="" type="checkbox"/>	

Underskrifter					
Ansvarlig søker for tiltaket (for tiltak etter pbl § 20-1)			Tiltakshaver (bare for tiltak uten ansvarlig søker pbl § 20-4)		
Foretak Arkitektkontoret Vaardal-Lunde AS			Navn		
Kontaktperson Harald Vaardal-Lunde	Telefon 55300600	Mobiltelefon 93419623	Kontaktperson	Telefon	Mobiltelefon
E-post harald@vaardal-lunde.no			E-post		
Dato 31.07.2018	Underskrift 		Dato	Underskrift	
Gjentas med blokkbokstaver H. Vaardal-Lunde			Gjentas med blokkbokstaver		


Nøstområde N2

Gnr. 81 Bnr. 66

Tomteareal 0,90 daa

VEDLEGG D1.

*Skjematisk for nivå 6-7-8.*

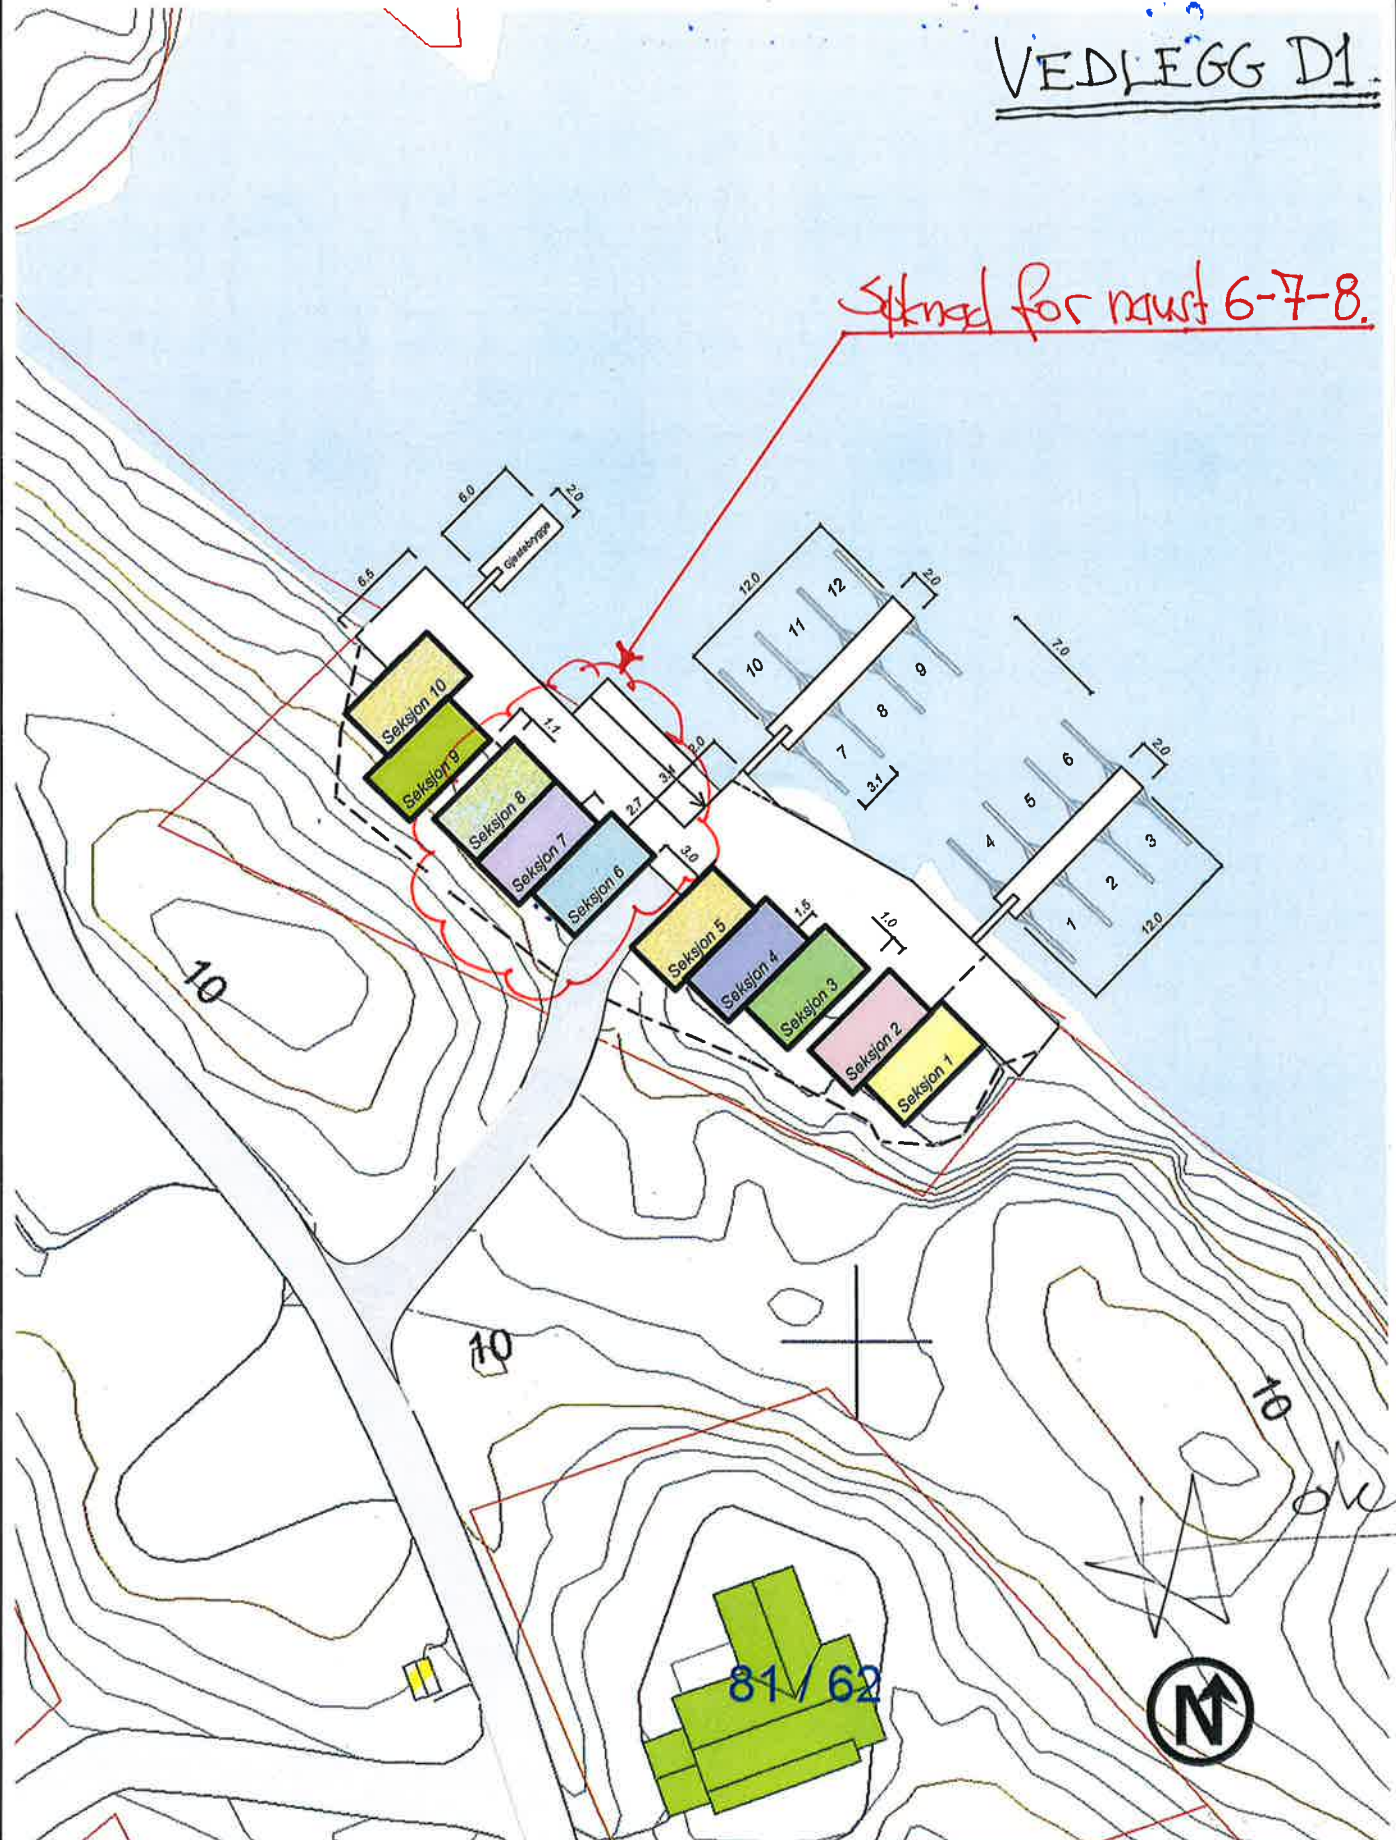

Situasjonsplan

M=1:500


Seksjonering

Dato: 06-11-2014

arkitektkontoret

vaardal-lunde as

# VEDLEGG F1.

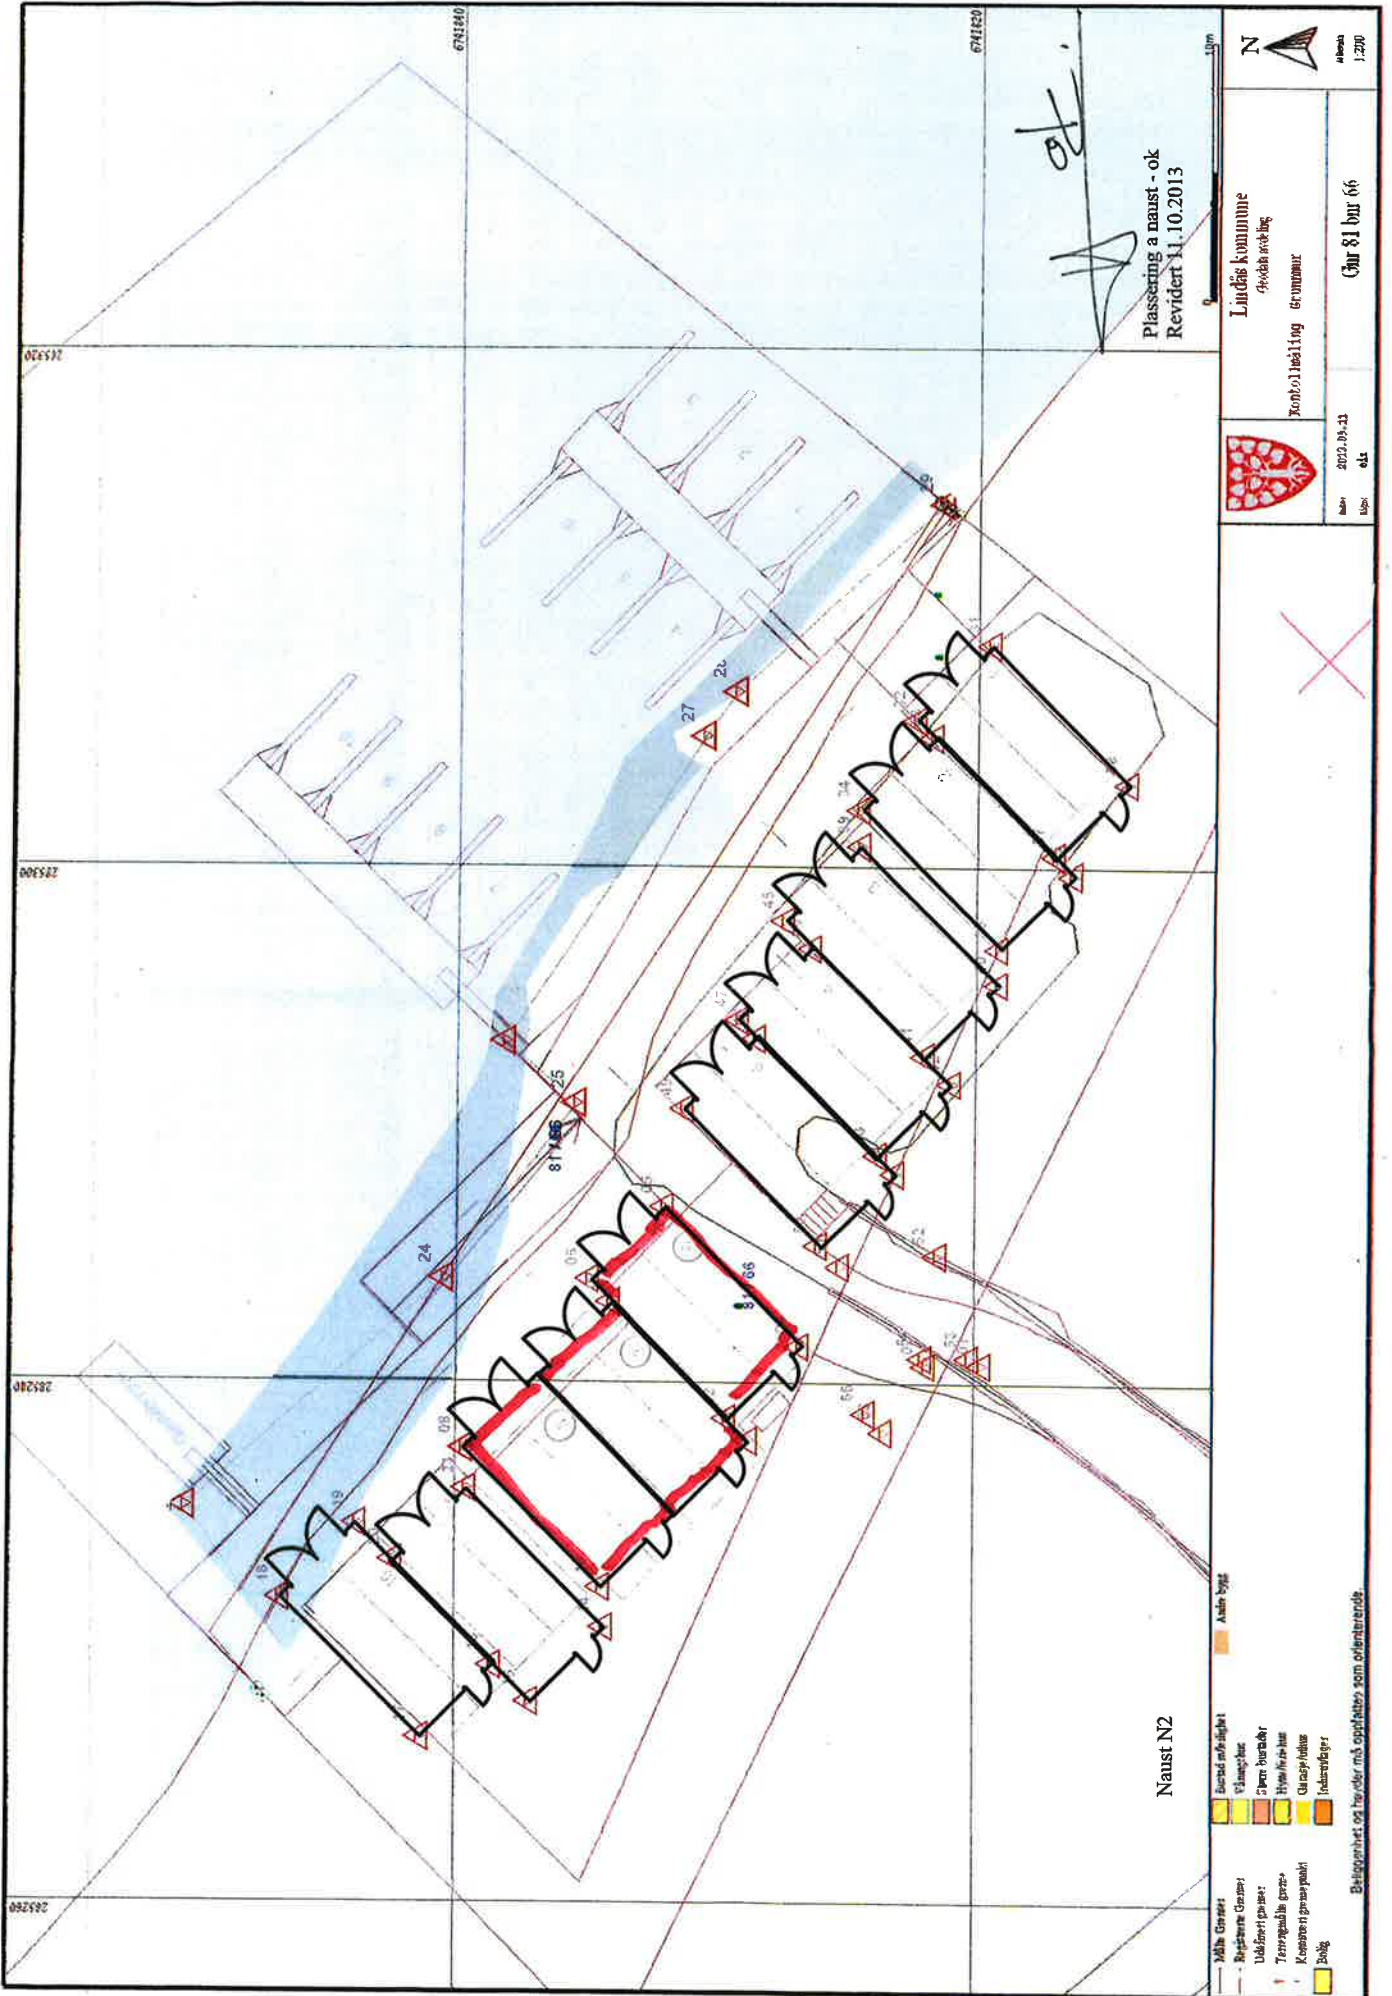

ok  
ok.

Plasering a naust - ok  
Revidert 11.10.2013

1:200  
skala



Lindås kommune  




Mål: 01

Om 81 bnr 66

Naust N2

- Ander bygg

Beliggenhet og høyder må oppfattes som orienterende




## Gjennomføringsplan

<b>Elendoms/byggested</b>	Gnr. 81	Bnr. 66	Festn.	Saksj.nr. 6 - 7 - 8	Bygn.nr.	Kommune LINDAS
	Postnr. 5955	LINDAS	Adresse RISØY	Dato 31.07.18	Signatur, ansv. søker	

Alle fagområder i tiltaket	Beskrivelse hentet fra søknad om ansvarsrett	Tiltaks-klasse	Foretakets navn og org.nr.	Kryss for planlagt samsvarserklæring / kontrollert klæring					Søtt kryss når arbeidet innen ansvarsområdet er avsluttet
				Søknad om rammetillatelse	Søknad om igangsettings-tillatelse/ett-trinnsøknad	Søknad om midlertidig brukstillatelse	Søknad om ferdiggjøst	Søknad om ferdiggjøst	
(1) SØK	Anasvarlig søker	(3) 1	(4) Arkitektkontoret Vaardal-Lunde AS, 936238742	(5)	(6) X	(7)	(8) 31.07.18	(9) X	
PRO	Arkitekturprosjektering	1	Arkitektkontoret Vaardal-Lunde AS, 936238742				31.07.18	X	
UTF	Byggplassering og kontrollmåling	1	Lindås kommune Geodata avd., 935084733				31.07.18	X	
UTF	Grunn, anleggstillak og betongarbeider	1	Haugenmaskin AS, 953498685				31.07.18	X	
UTF	Tømmerar, snekker og betongarbeider	1	Abora prosjekt AS, 982753589				31.07.18	X	

*H. Vaardal-Lunde*

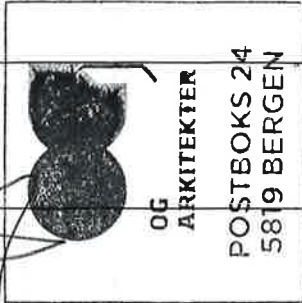

Kommunen sitt saksnr.	Prosjektnr. <b>G2.</b>
-----------------------	------------------------

Utsett nr. 6-7 og 8



## Samsvarserklæring

Pbl § 24-1, SAK10 kapittel 12

Erklæringa gjeld							
Eigedom/ byggjestad	Gnr.	Bnr.	Festnr.	Seksjonsnr.	Bygningsnr.	Bustadnr.	Kommune
	Adresse				Postnr.	Poststad	
	81	66		Alle.			Lindås
	Risøy				5735	Lindås	

Føretak	
Namn på føretaket	Organisasjonsnr.
Lindås Kommune Geodataavdel	955084733

Ansvarsrett gitt dato	Arbeidet innan ansvarsområdet er avslutta
	<input checked="" type="checkbox"/> Ja <input type="checkbox"/> Nei

Ansvarsområde	
Henta frå søknad om ansvarsrett	Funksjon (PRO, UTF)
	Beskriving av ansvarsområde
	UTF Byggeplassering og kontrollmåling

Ansvarleg for prosjektering:			
Det er ikkje avdekt arbeid som står att innanfor ansvarsområdet som er til hinder for å gj:			
<input type="checkbox"/> Rammeløyve	<input type="checkbox"/> Igangsetjingsløyve/ eittstegsløyve	<input type="checkbox"/> Mellombels bruksløyve	<input type="checkbox"/> Ferdigattest

Ansvarleg for utføring:	
<input type="checkbox"/> Mellombels bruksløyve – Arbeid som står att for denne delen av tiltaket fram mot ferdigattest	Angi arbeid som står att av mindre vesentleg betydning, innanfor den delen av tiltaket det blir søkt mellombels bruksløyve for
Angi resterande delar av tiltaket der det her ikkje blir søkt om mellombels bruksløyve	
<input type="checkbox"/> Ferdigattest - Det er ikkje avdekt feil eller manglar som hindrar ferdigattest	

Stadfestingar	
Ein stadfestar at kvalitetssikring er utført og dokumentert i medhald av søknad om ansvarsrett og føretaket sitt system.	
<input type="checkbox"/> Prosjektering verifisert i samsvar med ylingar i TEK10	
<input type="checkbox"/> Prosjektering verifisert i samsvar med dokumentasjon av løysingar i TEK10	
<input checked="" type="checkbox"/> Utføring verifisert i samsvar med produksjonsunderlag	

Erklæring og underskrift		
Føretaket er kjent med reglane om straff og sanksjonar i plan- og bygningslova kap 32, og at det kan medføre reaksjonar dersom det er gitt urette opplysningar.		
Dato	Føretaket si underskrift	Gjenta med blokkbokstavar
7/3-14	<i>Emil Kjelley</i>	EMIL KJELLEY