

— Føremålsgrenser frå gamal reguleringsplan  
 - - - - - Byggegrense frå gamal reguleringsplan

**Teiknforklaring**

**Reguleringsplan PBL 2008**

§12-5. Nr. 1 - Bygningar og anlegg

**BN** Nærings bygningar

§12-5. Nr. 2 – Samferdselsanlegg og teknisk infrastruktur

**SKF** Kombinerte formål for samferdselsanlegg og/eller tekniske infrastrukturtrasear

§12-5. Nr. 6 – Bruk og vern av sjø og vassdrag, med tilhøyrande strandsone

**VFE** Ferdsel

§12-6 - Omsynssoner

**H310** Ras- og skredfare


**H570** Bevaring kulturmiljø

**Linjesymbol**

- RpGrense
- RpFormålGrense
- · - · - RpFareGrense
- · - · - RpAngittHensynGrense
- Bygg, kulturminner, mm. som skal bevaras
- - - - - Byggegrense

**Kartopplysninger**

Kilde for basiskart: Lindås kommune  
 Dato for basiskart: 17.10.2016 + eigne innmålingar av nybygg  
 Koordinatsystem: UTM sone 32 basert på EUREF89/WGS84  
 Høydegrunnlag: NN2000

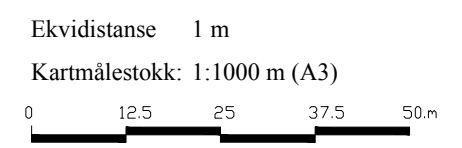

**Mindre reguleringsendring for:**

Lindås kommune  
 Reguleringsplan for del av gnr. 231, bnr. 6 og del av gnr. 229, bnr. 9 i Bjørsvik  
 Nasjonal arealplanID: 1263-200704

Saksbehandling i følge plan- og bygningsloven

Høring	Plan- og miljøutvalet	Plankart datert	Bestemmelser datert
11.05.2018 - 01.06.2018	13.06.2018	05.04.2018	11.07.2018

Utarbeidet av <b>Multiconsult</b> <small>www.multiconsult.no</small>	Saksnr	xxxxx
	Rev. dato	05.04.2018

Det bekreftes at plankartet er i samsvar med fullmaktsvedtak

\_\_\_\_\_  
 Plansjef