

Tilleggsopplysningar

Eg / vi søker med dette om løyve til tilkopling og utføring av sanitæranlegg i medhald av gjeldande avgiftsføresegner og reglement for sanitæranlegg.

Til Teknisk etat i *Lindås Kommune*

Byggjeblass/eigedom, adresse *Håndlinveien 10* Matr. nr. *55* Bnr. *35* Parsell nr.

Eigar/festar av eigedom og sanitæranlegg *Brøvoll Camping, Håndlin 10, 5956 Vågsøeidet* Adresse

Ansvarshavande rørleggar *Lindås Rør og Sanitær AS, Burkhovdalen, 5914 Isdalste*

Type bygg (sett x)
 Boligbygg Forretnings-/kontorbygg Industribygg
 Skole/forsamlingshus Annan bygning *nytte*

Type arbeid (sett x)
 Nyanlegg Omlegging Anna arbeid
 Vatninstallasjonar Utvendig installasjon -avløp *stikkleide. nytte som skal erstatte*
 Vatninstallasjonar innvendig Innvendig installasjon -avløp *2 eks. bytter som påves/fjernes*

Installasjonsarbeida vil bli utført i medhald av gjeldande lover, føresegner og reglement, eventuelt med dei endringar som måtte bli gitt ved installasjon. *Det er frå for felles vannmåler og måle anlegg.*

Som eigar av anlegg/eigedom vil eg rette meg etter dei til ein kvar tid gjeldande sanitær- og avgiftsføresegner. *Kloakk tilknytt eks. privat i Isdalste! Eigen søknad er sendt for dette!*

Stad *Håndlin* Dato *3/3-14* Stad *Isdalste* Dato *3/3-14*

Underskrift av eigar *For Brøvoll Camping, Reidar* Underskrift av ansvarshavande rørleggar *Reidar*

FOR KOMMUNEN SI HÅNDSAMING AV SØKNADEN - IKKJE SKRIV HER! www.lindas-ror.no

Vedtak
 Søknaden er godkjend på følgjande vilkår. Søknaden er ikkje godkjend fordi:

LINDAS KOMMUNE

Klassering

05.03.2014

Art. saknr.	Løpnr.
Saknr.	Tilgangstid

Stad _____ Dato _____

Underskrift _____

Anlegget er godkjend


Stad _____ Dato _____

Underskrift _____

Vatnforsyning			
Stikkledning - <i>Ø350-12 PE80-PV10</i>	Dim. i mm	Materiale <i>PE80</i>	Trykkklasse <i>10</i>
Reduksjonsventil <i>Felles</i>	<input checked="" type="checkbox"/> Ja <input type="checkbox"/> Nei	Trykkforsterking	<input type="checkbox"/> Ja <input checked="" type="checkbox"/> Nei
Sil/filteranlegg <i>i red. vent.</i>	<input checked="" type="checkbox"/> Ja <input type="checkbox"/> Nei	Vatnmålar <i>eks. Felles</i>	<input checked="" type="checkbox"/> Ja <input type="checkbox"/> Nei
Anna utstyr	<input type="checkbox"/> Ja <input checked="" type="checkbox"/> Nei		
Avløp			
<input type="checkbox"/> Fellessystem		<input type="checkbox"/> Dobbeltssystem	
Fellesledning	Dim. i mm	Materiale	Trykkklasse
Ledning for spillvatn	Dim. i mm <i>140</i>	Materiale <i>PP</i>	Trykkklasse <i>BLT</i>
Ledning for overvatn	Dim. i mm	Materiale	Trykkklasse
Slamavskiljar <i>eksist.</i>	<input checked="" type="checkbox"/> Ja <input type="checkbox"/> Nei	Vatvolum i m ³ <i>10 m³</i>	Antall kummar <i>3</i>
Anna rensetiltak/-utstyr	<input type="checkbox"/> Ja <input checked="" type="checkbox"/> Nei	Kva slag	
Areal m.m.			
Areal på bygget/tilbygget	Brutto golvflate i m ²	Leigeareal (boligbygg) i m ²	Avgiftspliktig tilleggsareal i m ²
	<i>Totalt ca 65 m² + Terrasse ca 22 m²</i>		
Opparbeidd hageareal	Areal i m ²	Symjebaseng	Volum i m ³
Vassklosett	<input checked="" type="checkbox"/> Ja <input type="checkbox"/> Nei		
Teikningar vedlagt			
<input checked="" type="checkbox"/> Situasjonsplan	<input type="checkbox"/> Kjellarplan		
<input checked="" type="checkbox"/> Installasjonsteikning	<input type="checkbox"/> Etasjeplan	Oppgi antall <i>2</i>	
<input type="checkbox"/> Andre teikningar	Oppgi kva slag		
Tinglyste erklæringer vedlagt			
<input type="checkbox"/> Løye til å leggje og vedlikehalde ledningar, kummar m.v. på andre sin eigedom			
<input type="checkbox"/> Solidarisk ansvar for eigarar av felles ledningar			
<input type="checkbox"/> Rett og plikt til nødvendig service av pumpeanlegg, maskineit utstyr m.m.			
<input type="checkbox"/> Rett for kommunen til å krevje provisorisk anlegg sett ut av funksjonen ved tilknytting til offentleg ledningsnett			
<input type="checkbox"/> Andre forhold	Kva slag		
Søknad om deispensasjon (oppgi grunn)			
Andre opplysningar (bruk om nødvendig baksida av blanketten)			

Situasjonsplan (kartskisse i målestokk) for utvendige anleggsdelar.

Utendig stoppventil, tilkoplingsstad, kummar m.v. skal visast og målsettast nøyaktig. Rørdimensjonar skal forast på, også for offentlege ledningar. Situasjonsplanen er vist på pålimte kartkopi.

 

D-1



Utv. ledninger VL og SPV. m/septiktank og eksist. spredelanlegg m/sandfilteranl. i forbindelse med oppføring av ny dobbel hytte som erstatter 2 enkle hytter.



3/3-14
 100m

Målte Grenser	Større bustader
Registrerte Grenser	Hytte/feriehus
Udefinert grenser	Garnsgeruthus
Terrengmålte grense	Industri/lager
Konstruert grensepunkt	Audne bygg
Rolig	
Bustad m/ledighet	
Våkingshus	

X RIVES




Lindås kommune
 Geodata avdeling

Gnr. 55, bnr. 35



Målestokk
 1:1000

Beliggenhet og høyder må oppfattes som orienterende

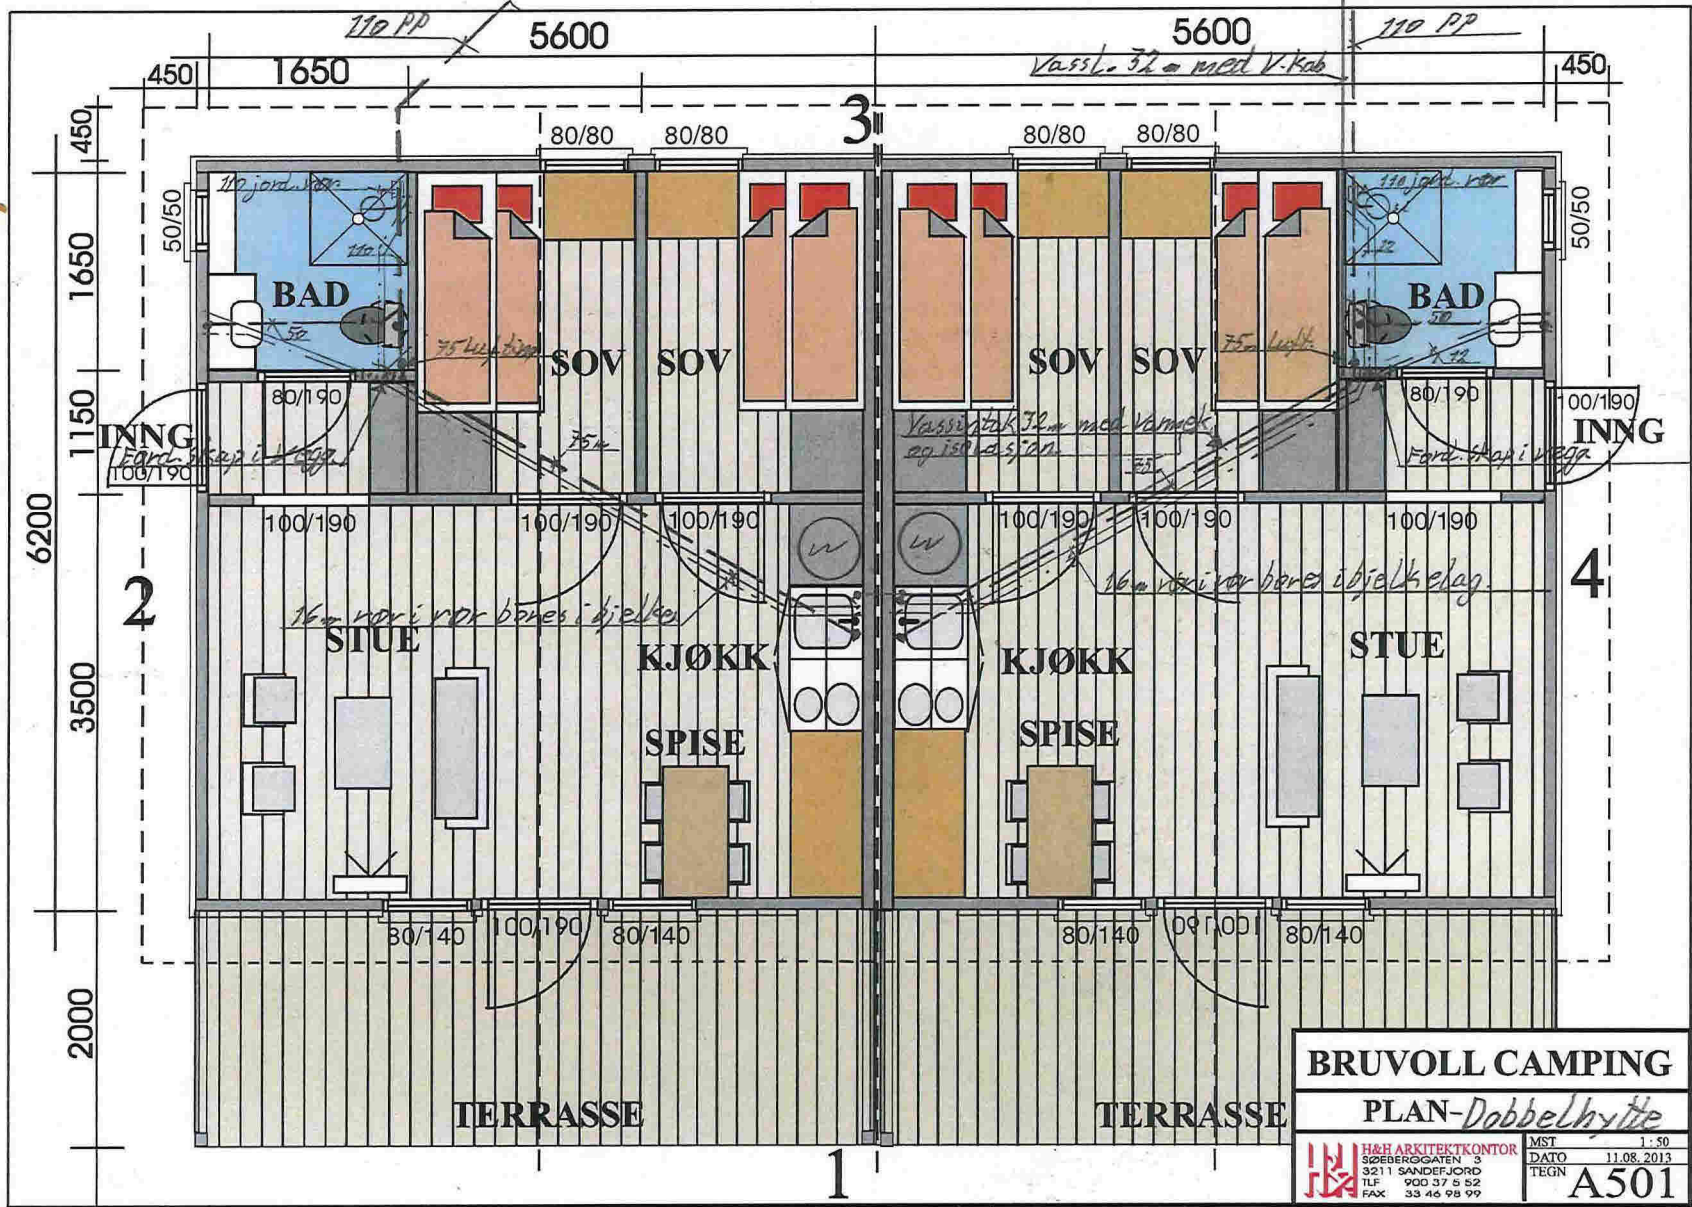

Innr. røropplegg i og under bjelkelag. Rør i rør Vassleidninger

3/3-14



LN