

- |                        |                 |
|------------------------|-----------------|
| — Målte Grenser        | Storre bustader |
| — Registrerte Grenser  | Hytte/feriehus  |
| Udefinert grenser      | Garasje/uthus   |
| Terrengmålte grense    | Industri/lager  |
| Konstruert grensepunkt | Andre bygg      |
| Bolig                  |                 |
| Bustad m/leilighet     |                 |
| Våningsbus             |                 |

Beliggenhet og høyder må oppfattes som orienterende.




Lindås kommune  
Geodata avdeling

Dato: 2014.09.02  
Sign: lini



Målestokk  
1:5000

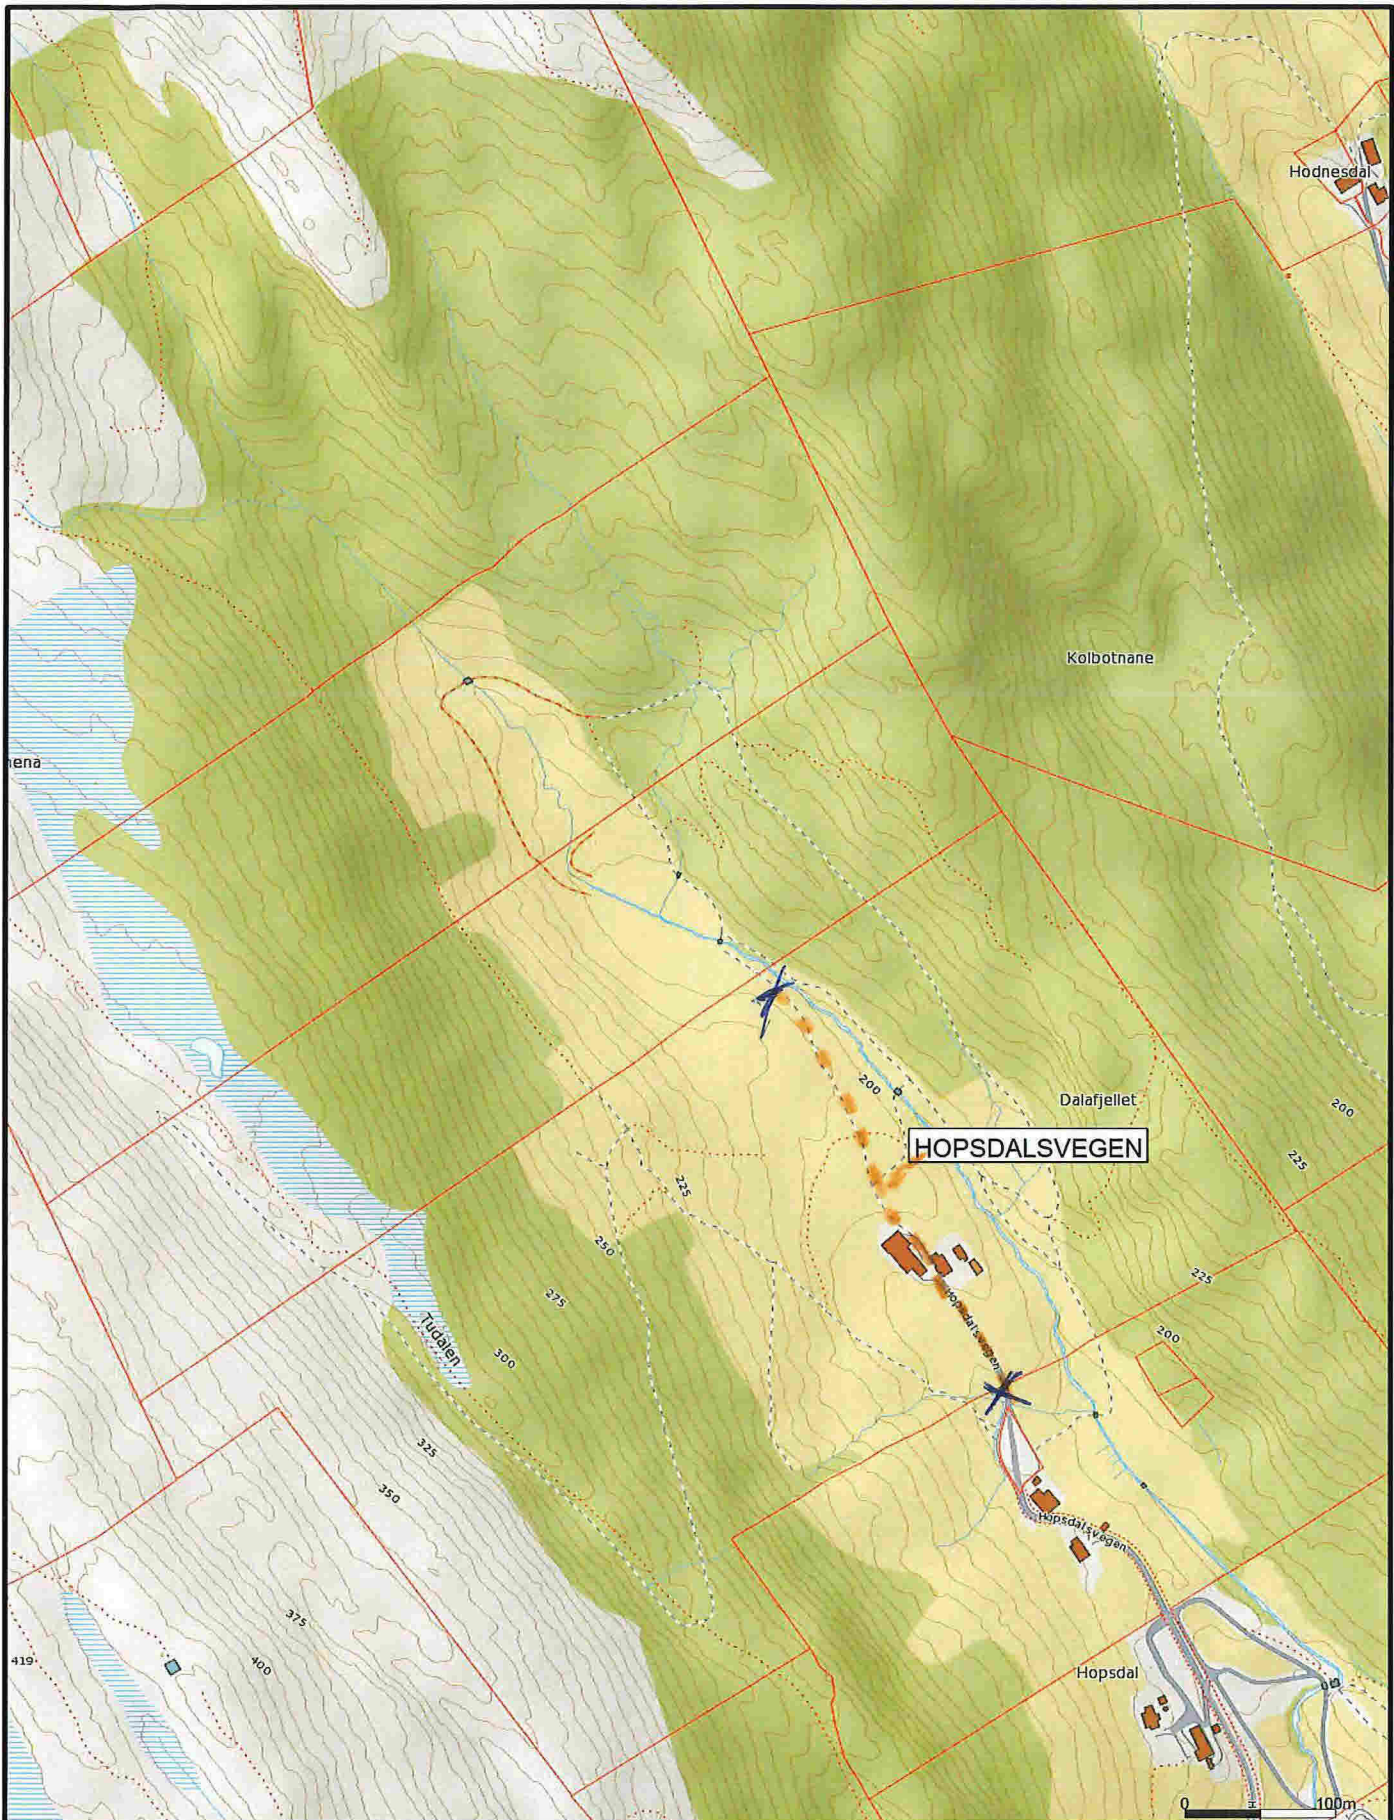

**HOPSDALSVEGEN**

- Målte Grenser
- Registrerte Grenser
- Udefinert grenser
- Terrengmålte grense
- Konstruert grensepunkt
- Bolig
- Bustad m/leilighet
- Våningshus
- Storre bustader
- Hytte/feriehus
- Garasje/uthus
- Industri/lager
- Andre bygg



Lindås kommune  
Geodata avdeling




Dato: 2014.09.02


Sign: lini

Målestokk  
1:5000

Beliggenhet og høyder må oppfattes som orienterende.

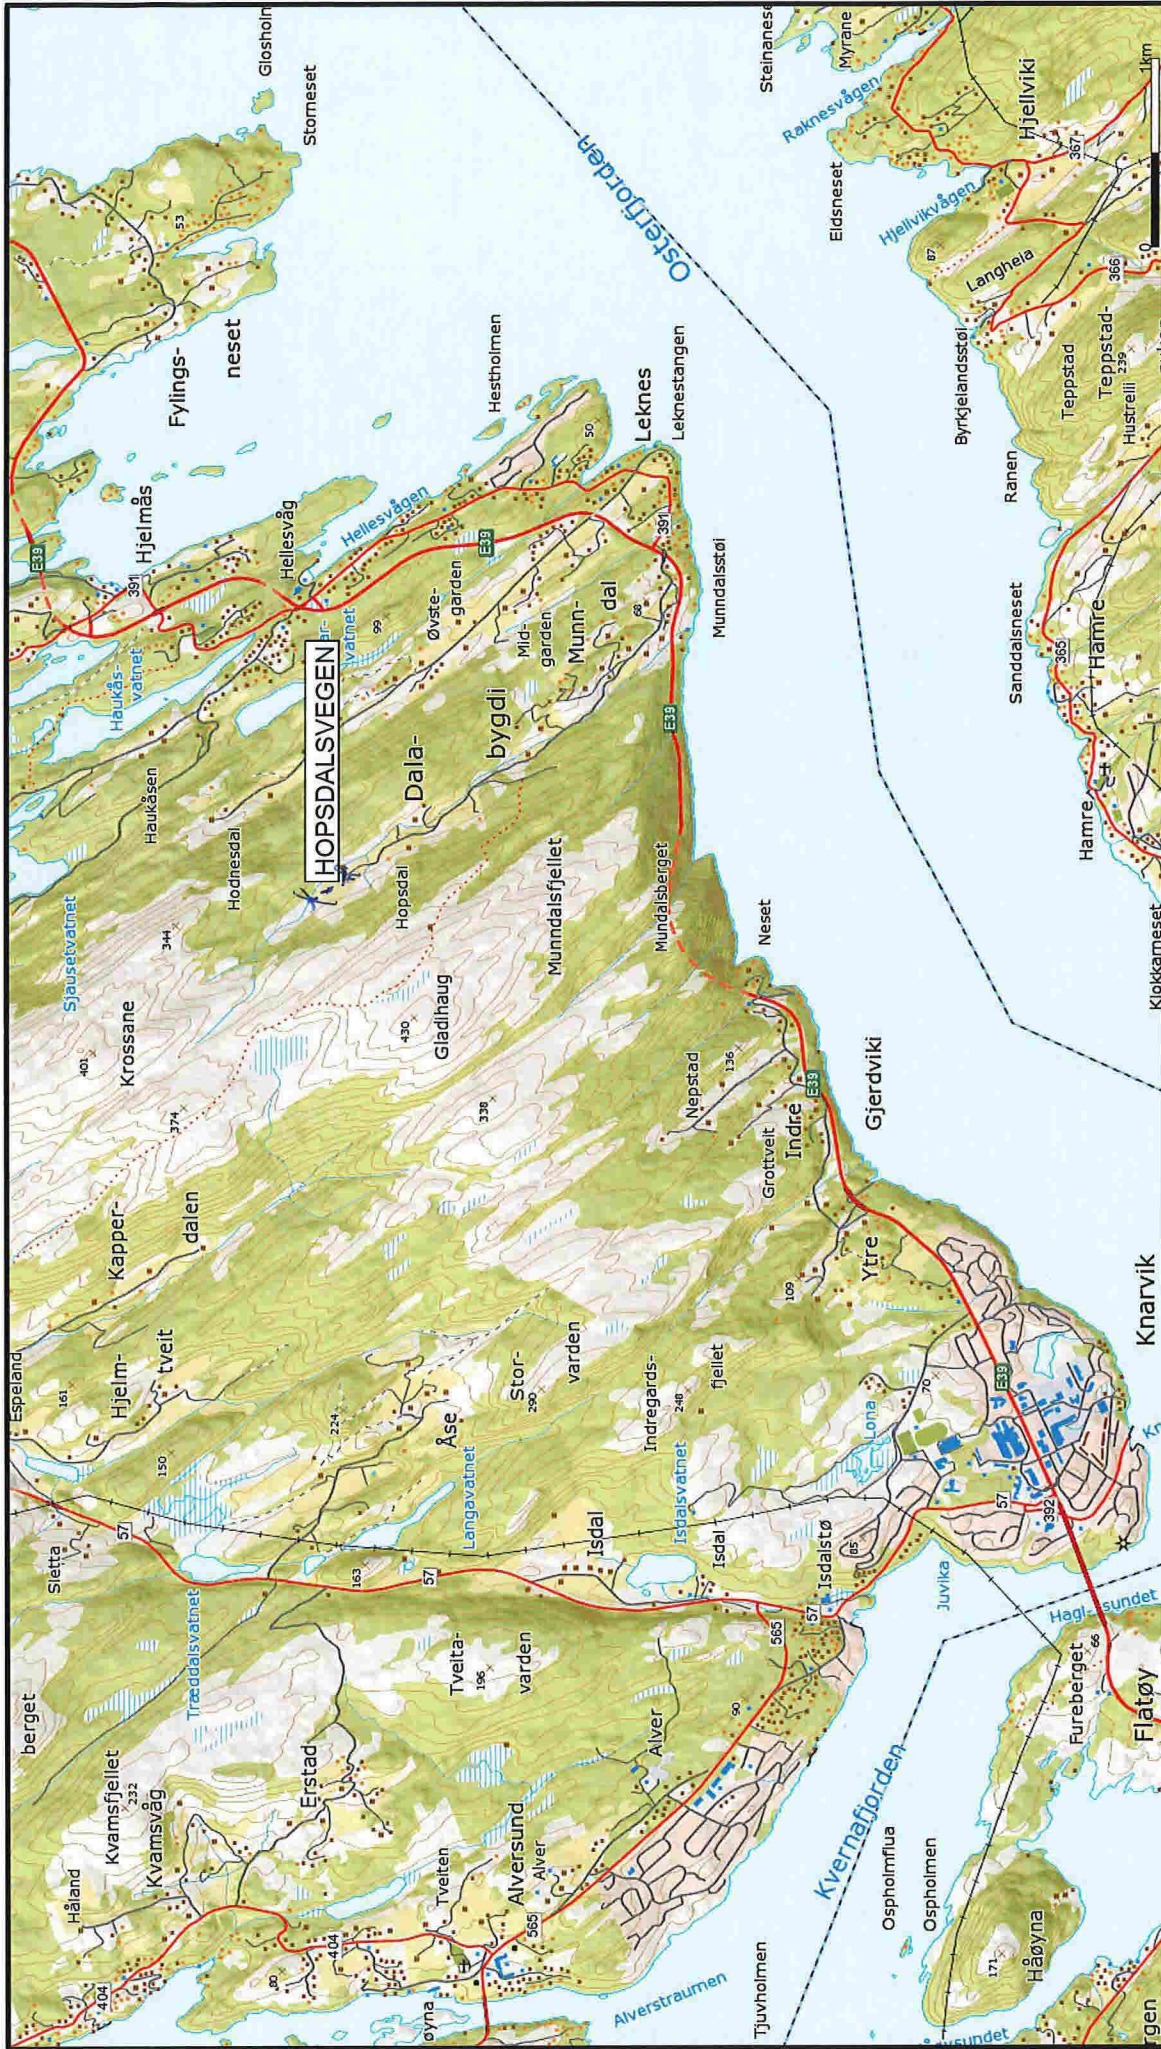














**Lindås kommune**  
Geodata avdeling



Dato: 2014.09.02  
stgn: Lin

Målestokk  
1:40000

-  Måle Grenser
-  Registrerte Grenser
-  Udefinert grenser
-  Terrengmålte grense
-  Konstruert grensepunkt
-  Bolig
-  Bustad m/leilighet
-  Våningshus
-  Støre busnader
-  Hytte/feriehuis
-  Garasje/uthus
-  Industri/lager
-  Andre bygg

Beliggenhet og høyder må oppfattes som orienterende.