



LINDÅS KOMMUNE		
Klassering		
31 AUG 2018		
Ark. saksnr.	Løpenr.	Søknaden sendes kommunen der prosjektet/tiltaket skal utføres. Kommunen kan fastsette søknadsfrist.
18/2653		
Saksh.	Tilgangskode	

Søknad om tilskudd til spesielle miljøtiltak i jordbruket

1. Grunnopplysninger					
Organisasjonsnr. (9 siffer) 983798128		Foretakets navn Hallgrim Andersen		Kontonr. (11 siffer) 65804641704	
Etternavn Andersen			For- og mellomnavn Hallgrim		
Adresse Seimsstranda 414		Postnr. 5912	Poststed Seim		
Telefonnr./mobiltelefonnr. 97950102		E-postadresse hallgrimandersen@yahoo.no			
Foretakets driftssenter					
Kommunenr. 1263	Gårdsnr. 176	Bruksnr. 3	Festenr.	Registrert for merverdiavgift <input checked="" type="checkbox"/> Ja <input type="checkbox"/> Nei	
Ansvarlig for tilskuddsberettiget produksjon					
Dersom ikke søker selv driver en tilskuddsberettiget produksjon, hvem er ansvarlig for den tilskuddsberettigede produksjonen på landbrukseiendommen?			Foretakets navn		Organisasjonsnr. (9 siffer)
2. Opplysninger om prosjektet/tiltaket (Du må fylle ut ett skjema pr. prosjekt/tiltak)					
Det søkes om tilskudd til					
<input checked="" type="checkbox"/> Kulturlandskapstiltak		<input type="checkbox"/> Forurensningstiltak		<input type="checkbox"/> Planleggings- og tilretteleggingsprosjekt	
Søknadstype			Tiltakstype		
<input checked="" type="checkbox"/> Hovedsøknad		<input type="checkbox"/> Tilleggsøknad	<input checked="" type="checkbox"/> Enkelttiltak		<input type="checkbox"/> Fellestiltak Antall deltakere <input type="text"/>
Kort om formålet med prosjektet/tiltaket Rydde gammelt ubrukt beite og sette opp gjerde, samt sette gjerde på noe innmark for og få nye og sammenhengende beiter.					
Utfyllende beskrivelse av prosjektet/tiltaket Beite 1: sette opp 400 meter nytt gjerde. Dette er et område hvor halvparten er slåttemark, ønsker å sette gjerde for å kunne få et sammenhengende beite med eksisterende beite samt beite ny utmark. Kan brukes som avlastingsbeite alene. Beite 2: Alt er i dag et gammelt beite som nå gror igjen med trær. Vi må rydde beite og sette opp 346 meter med nytt gjerde. Dette beite grenser opp til et beite vi bruker i dag, og vil dermed utvide eksisterende beite samt hindre at det gror igjen.					
Når er prosjektet/tiltaket planlagt ferdig? 2018/2019					
Bruksmåte, vedlikehold og oppfølging etter at prosjektet/tiltaket er avsluttet Vanlig vedlikehold av gjerde					
3. Opplysninger om status på området/objektet (og legg ved informasjon om funn, dato og kilde for funn)					
Områdets planstatus i kommuneplanens arealdel og ev. reguleringsplan LNF					
Dersom noen av punktene nedenfor er aktuelle i tilknytning til prosjektet/tiltaket, sett kryss					
<input type="checkbox"/> Området/deler av området er avsatt til hensynssone etter plan- og bygningsloven. I tilfelle, til hvilket formål?					
<input type="checkbox"/> Området/deler av området er en utvalgt naturtype, innehar prioritert art med ev. økologisk funksjonsområde, og/eller er vernet etter naturmangfoldloven?					
<input type="checkbox"/> Området/objektet er fredet eller foreslått fredet etter kulturminneloven?					
<input type="checkbox"/> Området/objektet ligger innenfor eller er foreslått å ligge innenfor sikringssonen for automatisk fredet kulturminne?					
<input type="checkbox"/> Området er prioritert for vannmiljøtiltak?					
Annen relevant informasjon om området/objektet (se veiledningen)					

8. For kommunen (vurdering, vedtak og kontroll)

Prosjektet/tiltakets relevans og prioritering ut i fra lokal tiltaksstrategi

Prosjektet gjelder (for rapportering i fagsystemet): Sett ett kryss

- | | | |
|--|---|--|
| <input type="checkbox"/> Biologisk mangfold | <input type="checkbox"/> Miljørettet omlegging i kornområder | <input type="checkbox"/> Landskapsplanting |
| <input type="checkbox"/> Gammel kulturmark | <input type="checkbox"/> Høytørkeanlegg | <input type="checkbox"/> Vegetasjonssoner |
| <input type="checkbox"/> Tilgjengelighet/opplevelseskvalitet | <input type="checkbox"/> Oppsamlingsanlegg for avløp fra veksthus | <input type="checkbox"/> Fangdammer og våtmarker |
| <input type="checkbox"/> Verneverdige bygninger | <input type="checkbox"/> Hydrotekniske anlegg | <input type="checkbox"/> Andre forurensningstiltak |
| <input type="checkbox"/> Andre kulturminner/-miljøer | <input type="checkbox"/> Klimaplanting/leplanting | <input type="checkbox"/> Planleggings- og tilretteleggingsprosjekt |

Vurdering

Søknaden

 Innvilges som omsøkt Innvilges med endring

Merknader

 Avslås Avvises

Godkjent kostnadsoverslag

kr

Godkjent tilskuddsgrunnlag

kr

Tilskuddssats

%

Innvilget engangstilskudd

kr

Fastsatt arbeidsfrist

Sted og dato

Underskrift

Eventuelt forlenget arbeidsfrist er fastsatt til:

Eventuelle merknader

Sted og dato

Underskrift

Kontroll

Hva ble kontrollert

Dato for kontroll

Resultat av kontrollen

Sted og dato

Underskrift

Ferdiggodkjenning

Dato for skriftlig anmodning fra søker om utbetaling

Dato for ferdiggodkjenning av arbeidet

Dato for godkjenning av sluttregnskapet

Tilskudd på kr


anvises for utbetaling fra fylkesmannen.

Eventuelle merknader


Sted og dato

Stempel og underskrift

Beite 2

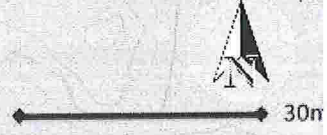

346 meter nytt gjerde
1 ny grind

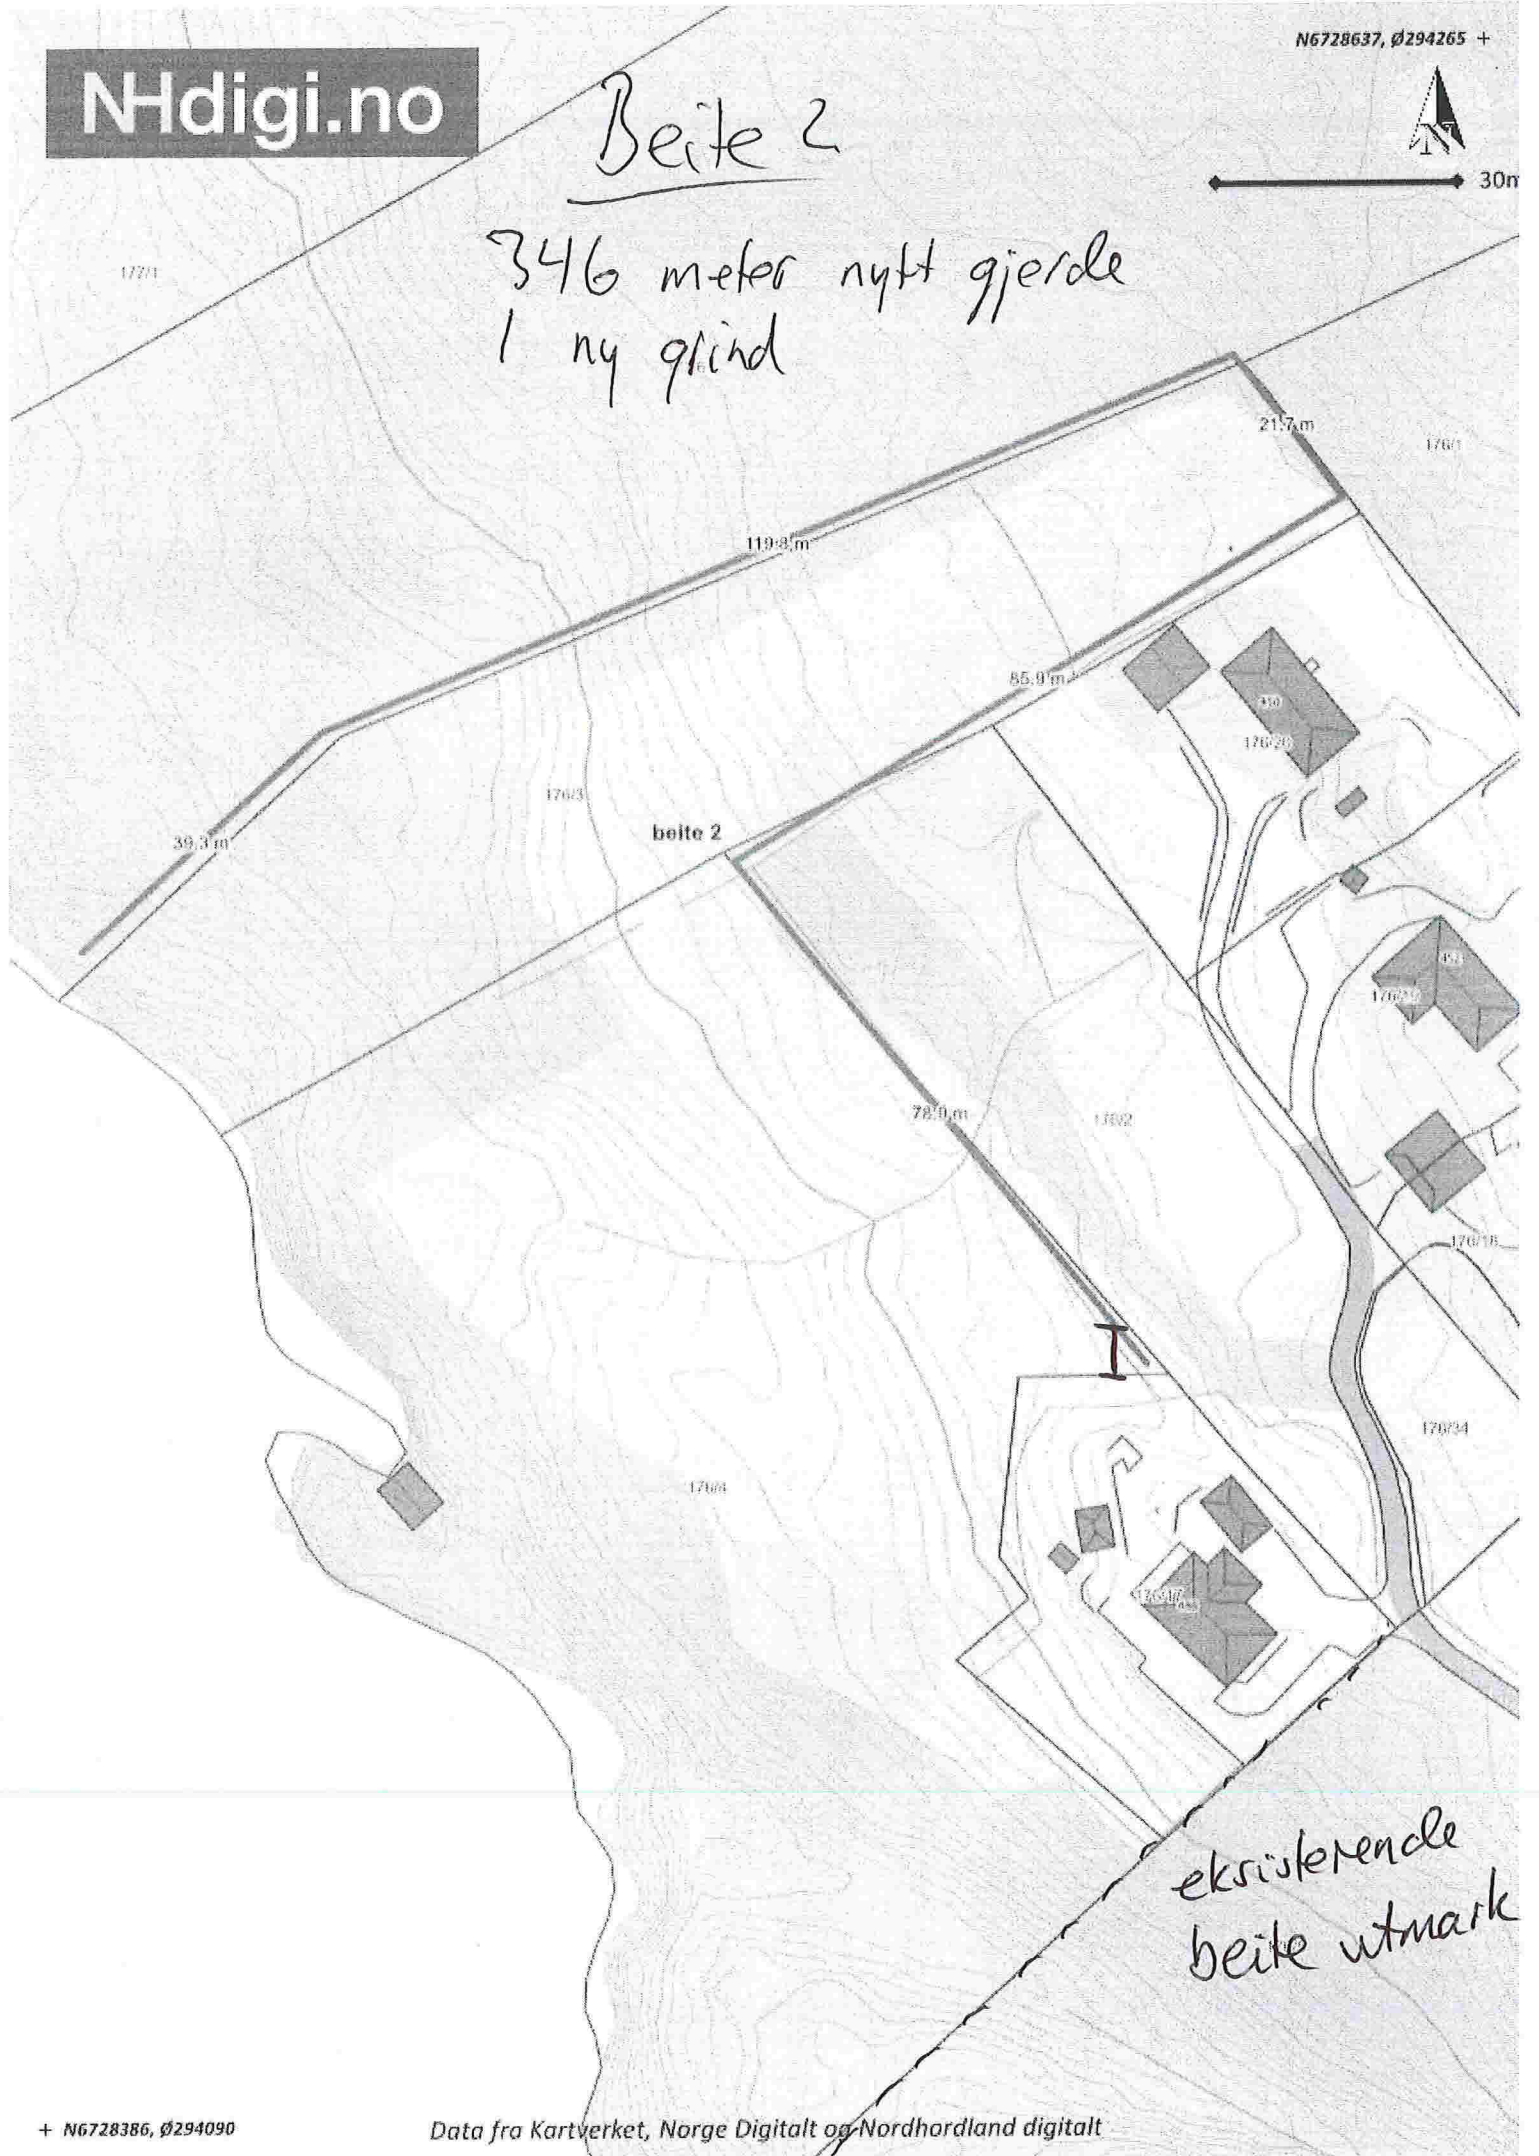

Beite 1

400 meter nytt gjerde
1 ny grind

15m

1.412m
5.3 m
19.5 m

39.0 m

nytt beite 1

142.7 m

31.5 m

utmark

31.0 m

176:2



42.7 m

42.2 m

176:5



slattemark

eksisterende
beite-utmark