

Rev.C AR Fjerne vindu Nord Vest, Endring av pipe 16.08.16
 Rev.B AR Fjerne vindu Sør-Øst og Nord-Vest 11.08.16
 Rev.A DB Terrengprofiler 29.06.16

BYGGESØKNADSTEGNING *Rev. 28.08.18 Utebod*
KJELLER

TILTAKSHVER: THERESE OG GEIR BRASETH

TILTAK: ENEBOLIG
 NEDRE MANGERBUA
 LINDÅS KOMMUNE

G.NR.: 137
 B.NR.: 790

LEVERANDØR:
 SEIM BYGG AS
 NESBREKKA 28
 5912 SEIM

ANSVALIG PROSJEKTERENDE:
DAKARK AS


ARKFORMAT: **A3**

BYGGMANN®

MAL:	1:100	PROSJEKT EIGAS:	1055-16
DATE:	27.05.2016	INT. PROSJEKT:	
TEGNER:	DB	Orig. nr.:	976598407
www.byggmann.no		ARK:	503



TEGNINGENE MÅ IKKE KOPIERES ELLER BRUYTTES VED UTFØRELSE AV ARBEIDET UTEN MEDVIRKNING FRA DAKARK AS
 TEGNINGENE ER IKKE GYLDIG UTEN KVALITETSSIKRINGSSYSTEMET TIL DAKARK AS

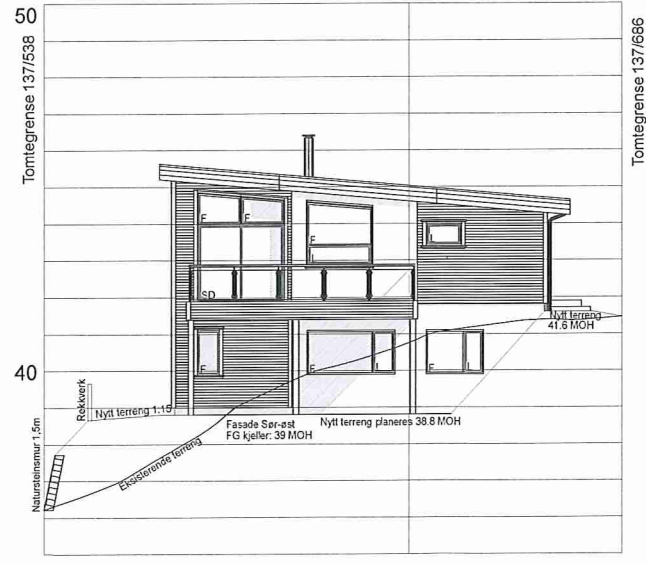

Rev.C AR Fjerne vindu Nord Vest, Endring av pipe 16.08.16
 Rev.B AR Fjerne vindu Sør-Øst og Nord-Vest 11.08.16
 Rev.B AR Fjerne vindu Sør-Øst og Nord-Vest 11.08.16
 Rev.A DB Terrengprofiler 29.06.16


BYGGESØKNADSTEGNING
FASADE SØR-VEST OG SØR-ØST *Rev. 23.08.18 utbed*

TILTAKSHAVER: THERESE OG GEIR BRASETH	TILTAK: ENEBOLIG NEDRE MANGERBUA LINDÅS KOMMUNE	G.NR.: B.NR.: 137 790	ARKFORMAT: A3
LEVERANDØR: SEIM BYGG AS NESBREKKA 28 5912 SEIM	ANSVALLIG PROSJEKTERENDE: DAKARK AS		
TEGNINGENE MÅ IKKE KOPIERES ELLER BENYTTES VED UTFØRELSE AV ARBEIDET UTEN MEDVIRKNING FRA DAKARK AS TEGNINGENE ER IKKE GYLDIG UTEN KVALITETSSIKRINGSYSTEMET TIL DAKARK AS			

BYGGMANN®

MÅL: 1:200	PROSJEKT EG. AS: 1055-16
DATE: 27.05.2016	INT. PROSJEKT:
TEGNER: DB	Org. nr.: 976598407
www.byggmann.no	ARK: 501



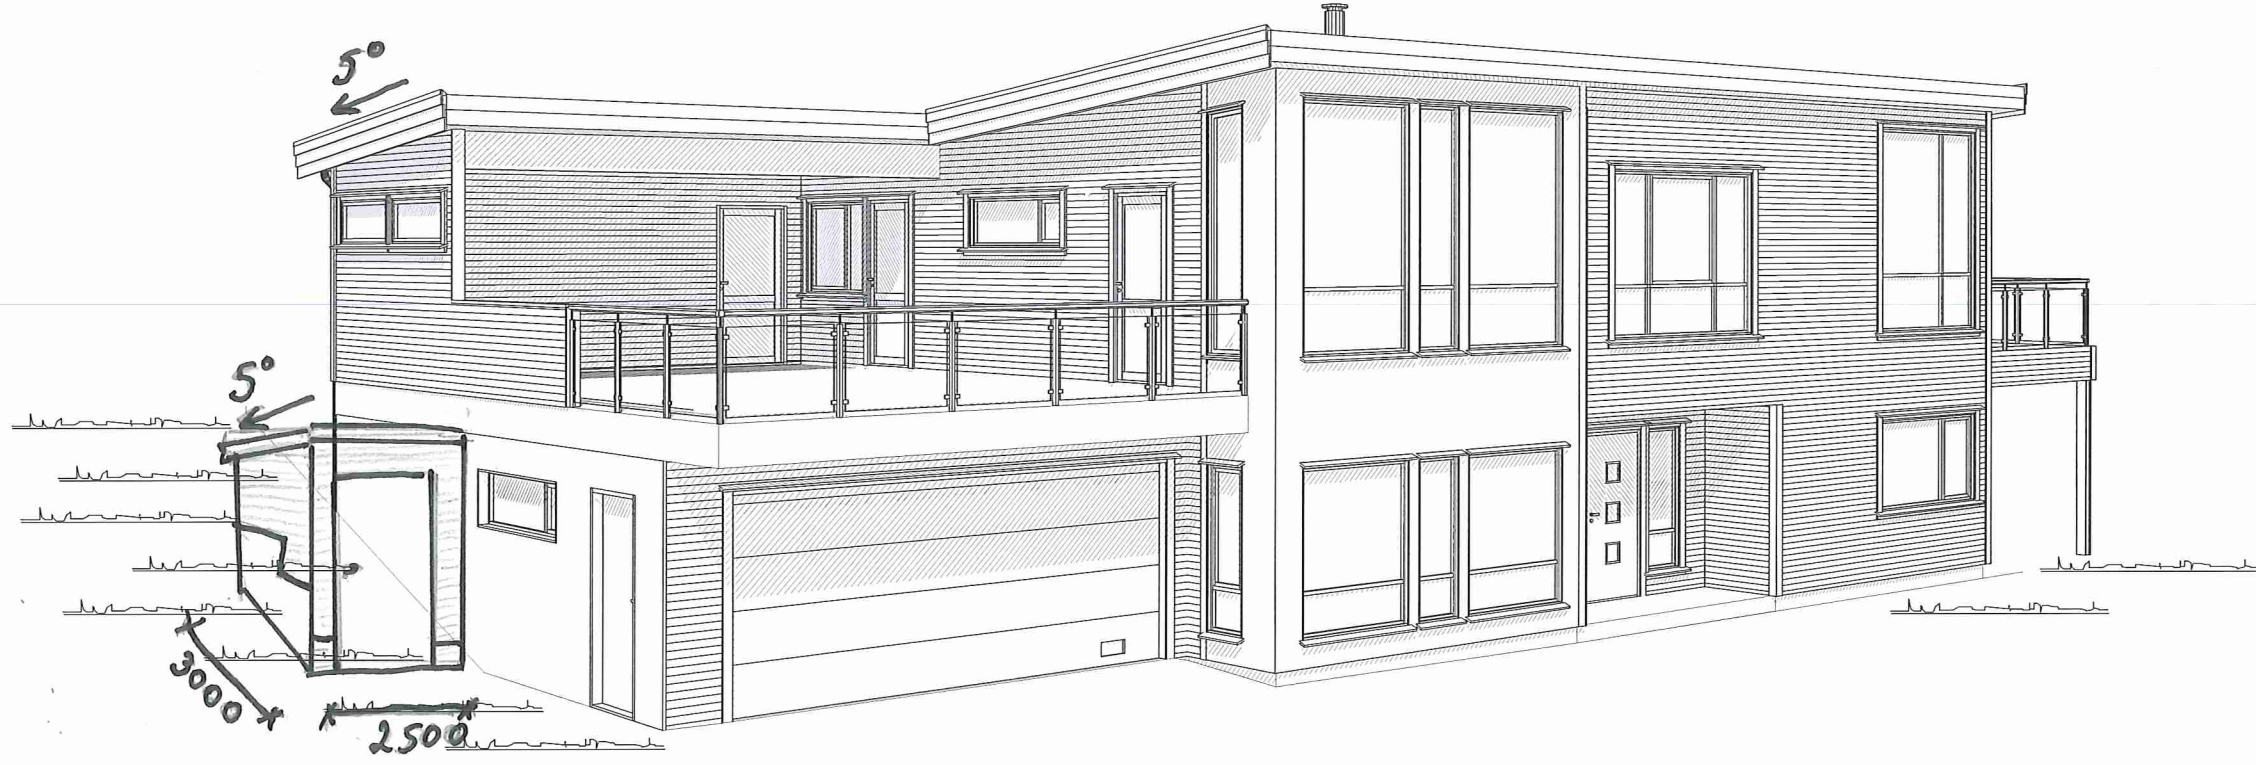




Rev.C AR Fjerne vindu Nord Vest, Endring av pipe 16.08.16
 Rev.B AR Fjerne vindu Sør-Øst og Nord-Vest 11.08.16
 Rev.A DB Terrengprofiler 29.06.16

**BYGGESØKNADSTEGNING
 PERSPEKTIV**

TILTAKEHVER: THERESE OG GEIR BRASETH	TILTAK: ENEBOLIG NEDRE MANGERBUA LINDÅS KOMMUNE	G.NR: B.NR: 137 790	PROSJEKT BG AS: 1055-16
LEVERANDØR: SEIM BYGG AS NESBREKKA 28 5912 SEIM	ANSVALLIG PROSJEKTERENDE: DAKARK AS	ARKFORMAT: A3	INT. PROSJEKT: 27.05.2016
TEGNINGENE MÅ IKKE KOPIERES ELLER BENYTTES VED UTFØRELSE AV ARBEIDER UTEN MEDVIRKNING FRA DAKARK AS TEGNINGENE ER IKKE GYLDIG UTEN KVALITETSSIKRINGSSYSTEMET TIL DAKARK AS		TEGNER: DB	Org. nr.: 976598407
		www.byggmann.no	ARK: 506

BYGGMANN®



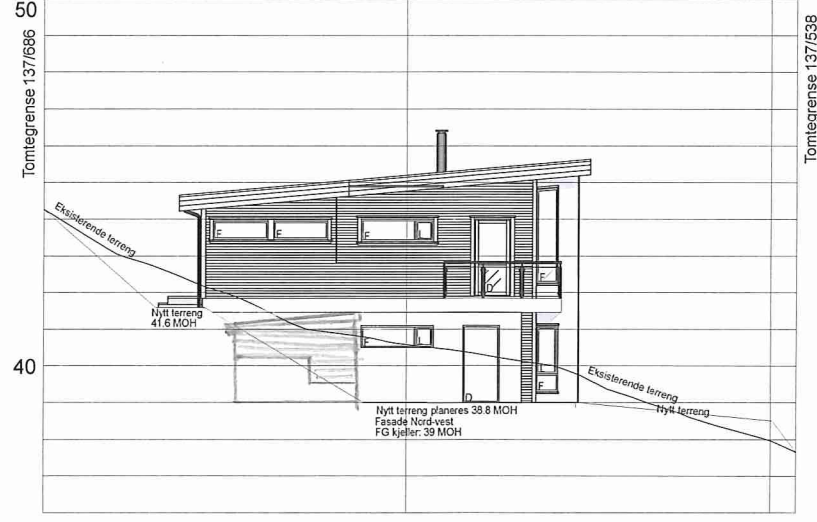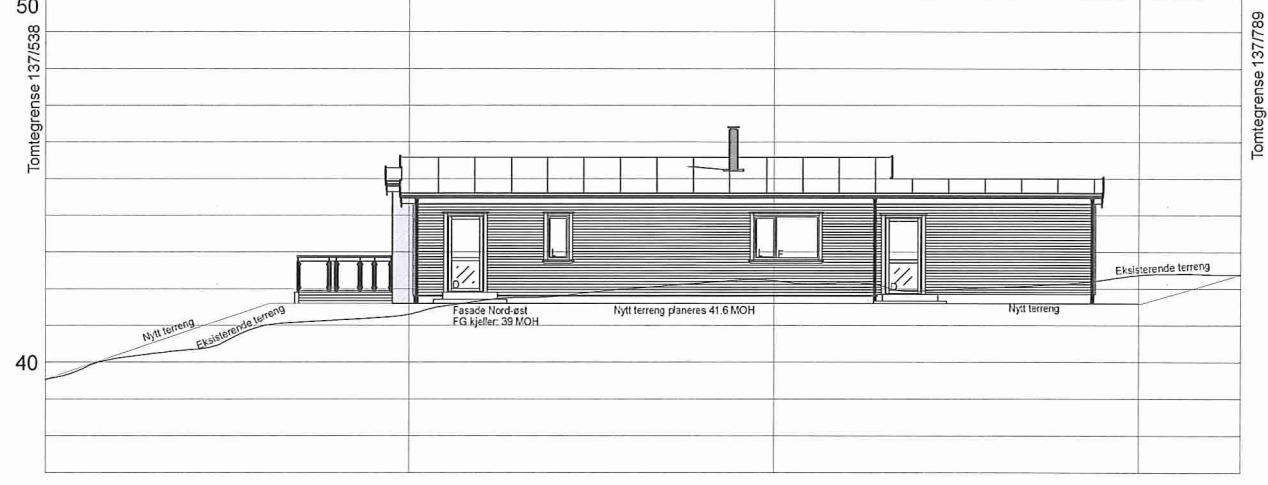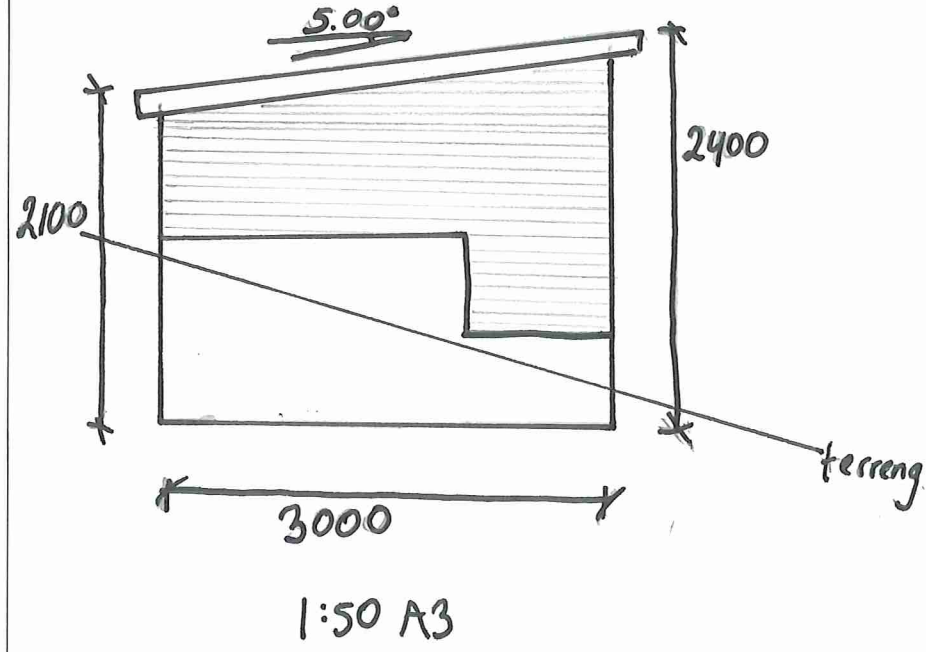



Rev.C AR Fjerne vindu Nord Vest, Endring av pipe 16.08.16
 Rev.B AR Fjerne vindu Sør-Øst og Nord-Vest 11.08.16
 Rev.A DB Terrengprofiler 29.06.16

BYGGMANN®
 BYGGESØKNADSTEGNING
 FASADE NORD-ØST OG NORD-VEST

TILTAKSHVER: THERESE OG GEIR BRASETH	TILTAK: ENEBOLIG NEDRE MANGERBUA LINDÅS KOMMUNE	G.NR.: 137 B.NR.: 790	ARKFORMAT: A3
LEVERANDØR: SEIM BYGG AS NESBREKKA 28 5912 SEIM	ANSVALLIG PROSJEKTERENDE: DAKARK AS		
TEGNINGENE MÅ IKKE KOPIERES ELLER BENYTTES VED UTFØRELSE AV ARBEIDER UTEN MEDVIRKNING FRA DAKARK AS TEGNINGENE ER IKKE GYLDIG UTEN KVALITETSSIKRINGSSYSTEMET TIL DAKARK AS			

MAL:	1:200	PROSJEKT EG.SAS:	1055-16
DATE:	27.05.2016	INT. PROSJEKT:	
TEGNER:	DB	Org. nr.:	976598407
www.byggmann.no		ARK:	502

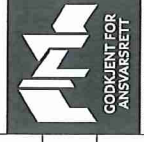

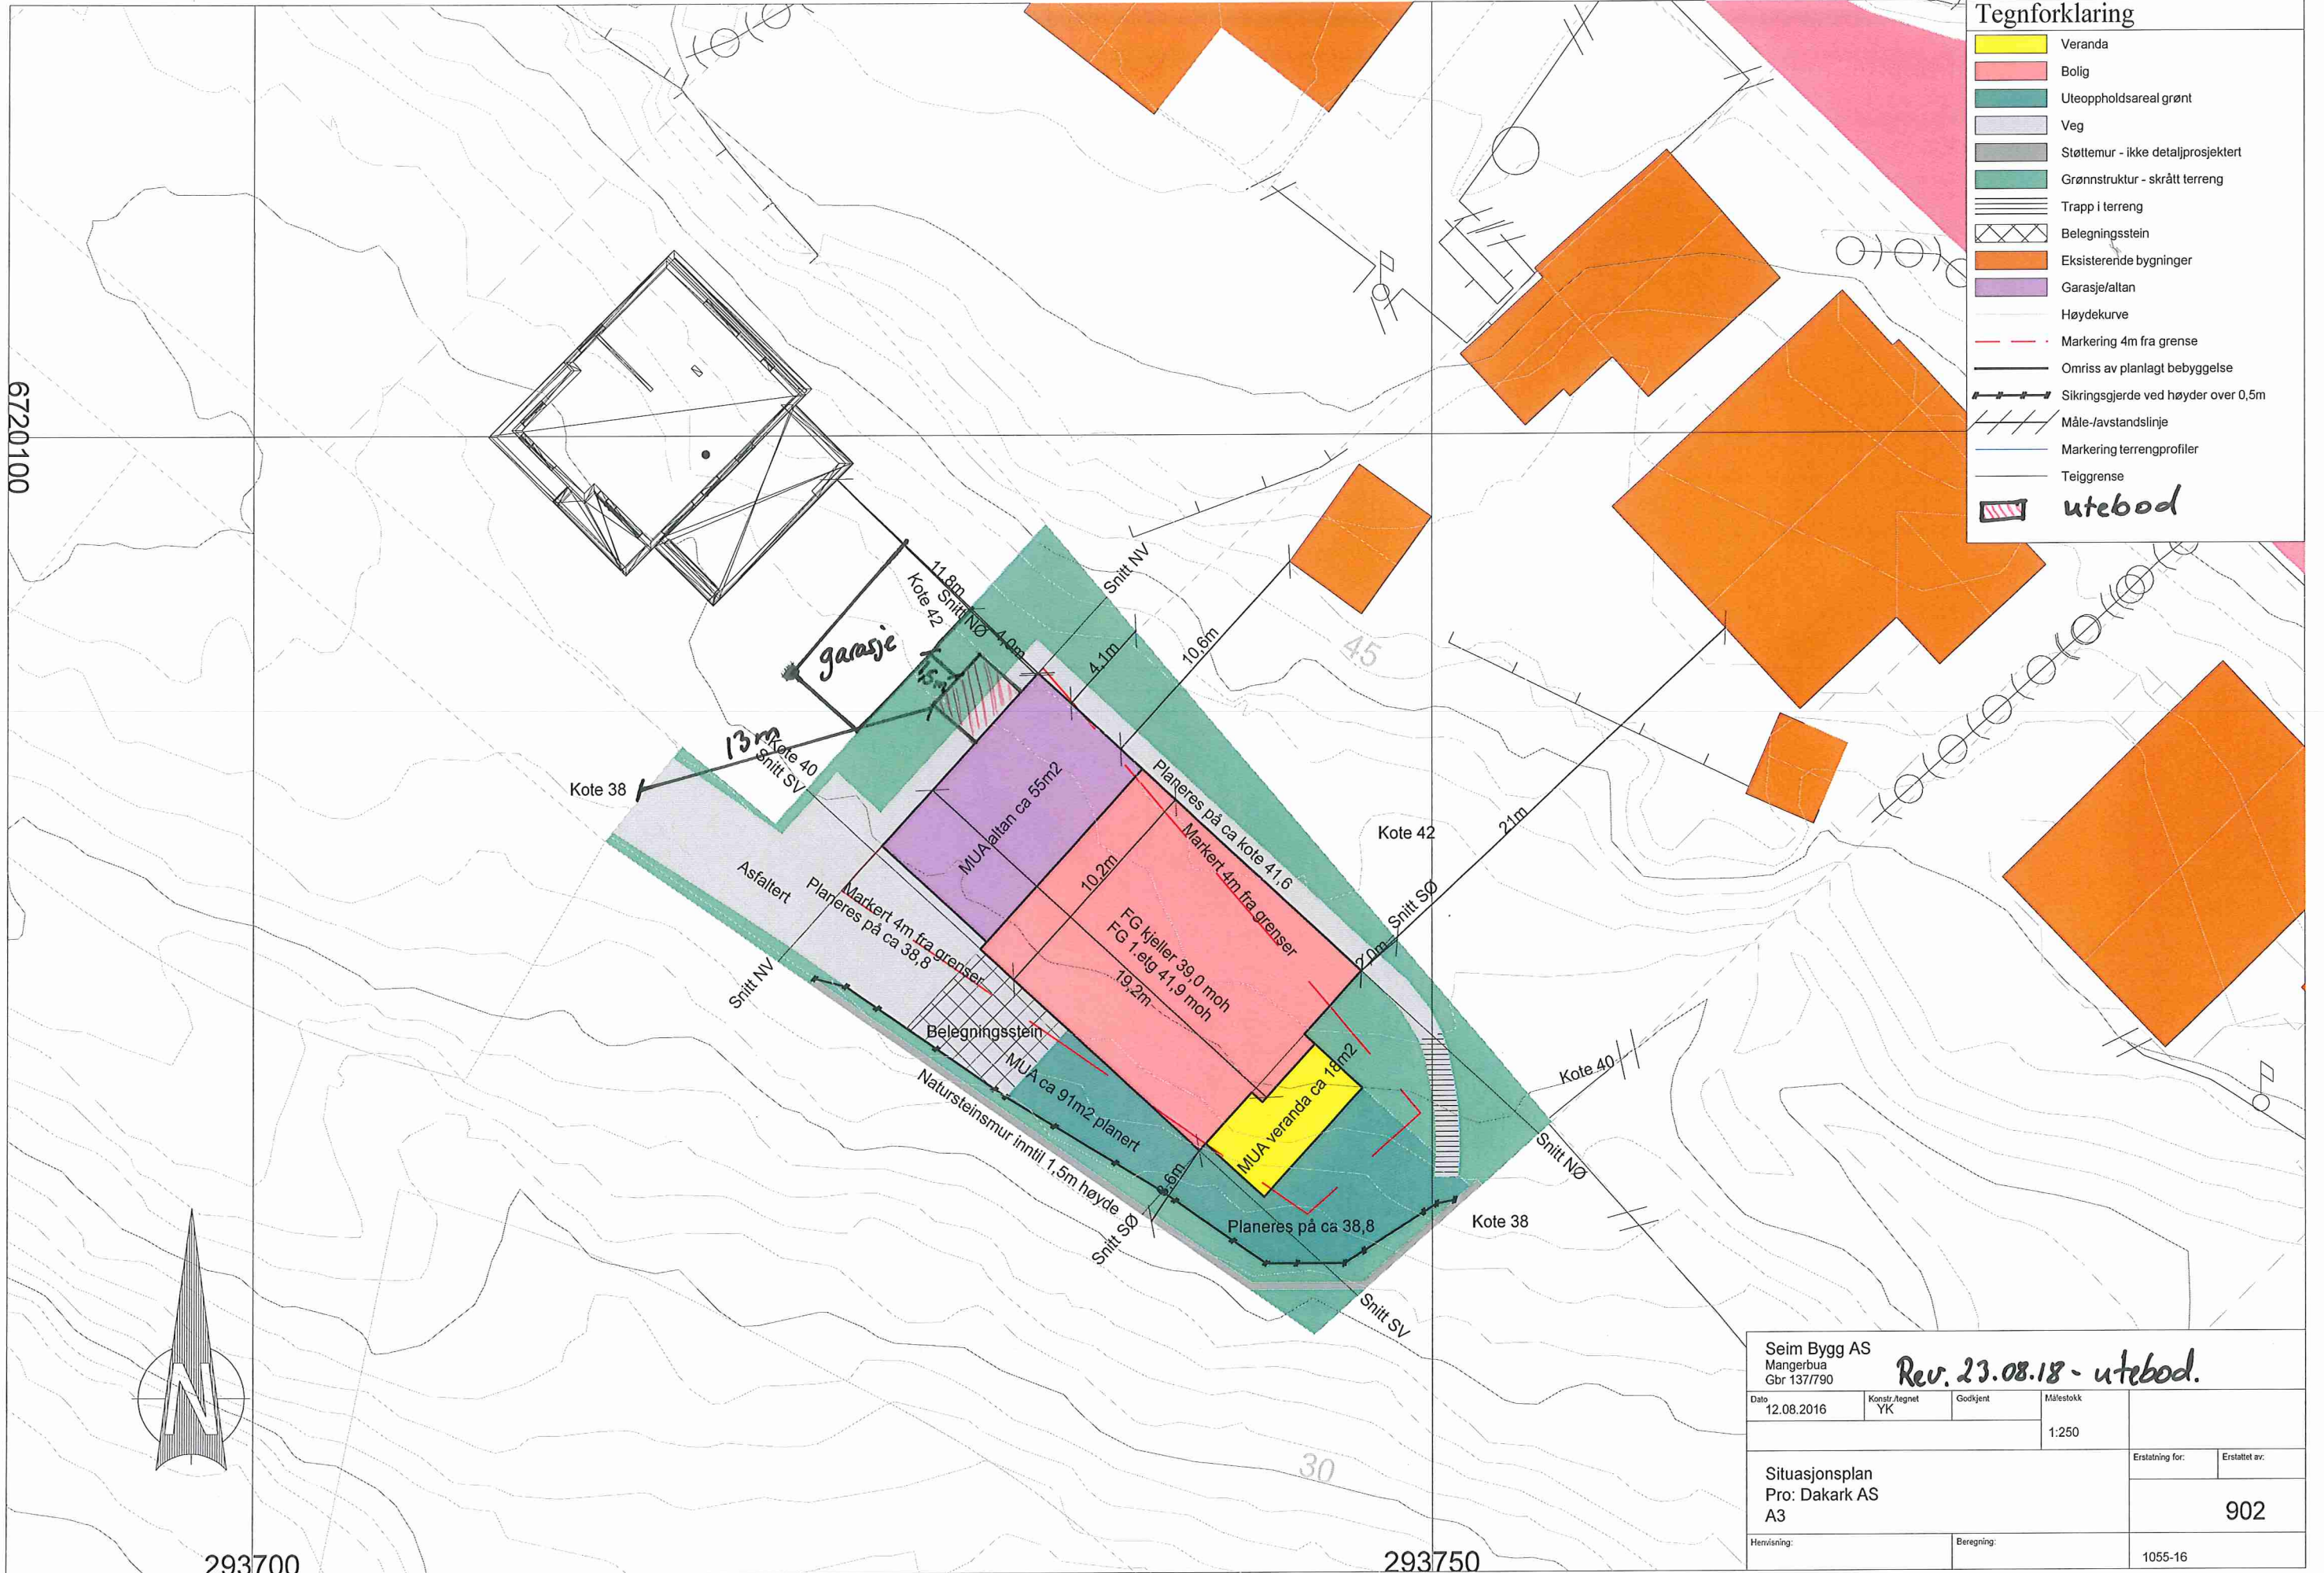

Tegnforklaring

[Yellow box]	Veranda
[Pink box]	Bolig
[Green box]	Uteoppholdsareal grønt
[Grey box]	Veg
[Dark grey box]	Støttemur - ikke detaljprosjektert
[Light green box]	Grønnstruktur - skrått terreng
[Hatched box]	Trapp i terreng
[Cross-hatched box]	Belegningsstein
[Orange box]	Eksisterende bygninger
[Purple box]	Garasje/allan
[Dashed line]	Høydekurve
[Red dashed line]	Markering 4m fra grense
[Black outline]	Omriss av planlagt bebyggelse
[Thick black line]	Sikringsgjerd ved høyder over 0,5m
[Thin black line]	Måle-/avstandslinje
[Blue line]	Markering terrengprofiler
[Thin grey line]	Teiggrense
[Hatched box]	utebod

6720100

293700

293750

Seim Bygg AS Mangerbua Gbr 137790		Rev. 23.08.18 - utebod.	
Date 12.08.2016	Konstr. tegnet YK	Godkjent	Målestokk 1:250
Situasjonsplan Pro: Dakark AS A3		Erstatning for:	Erstattet av: 902
Henvisning:	Beregning:	1055-16	