

Rev.C AR Fjerne vindu Nord Vest, Endring av pipe 16.08.16

Rev.B AR Fjerne vindu Sør-Øst og Nord-Vest 11.08.16


Rev.A DB Terrengprofiler 29.06.16

BYGGESØKNADSTEGNING *Rev. 28.08.18 Utebod*
KJELLER

BYGGMANN®

TILTAKSHVER: THERESE OG GEIR BRASETH		TILTAK: ENEBOLIG NEDRE MANGERBUA LINDÅS KOMMUNE G.NR: B.NR: 137 790		MÅL: 1:100	PROSJEKT S.G.A.S.: 1055-16
LEVERANDØR: SEIM BYGG AS NESBREKKA 28 5912 SEIM		ANSVALLIG PROSJEKTERENDE: DAKARK AS		ARKFORMÅT: A3	INT. PROSJEKT: Org. nr.: 976598407
TEGNINGENE MÅ IKKE KOPIERES ELLER BENYTTES VED UTFØRELSE AV ARBEIDET UTEN MEDVIRKNING FRA DAKARK AS TEGNINGENE ER IKKE GYLDIG UTEN KVALITETSSIKRINGSSYSTEMET TIL DAKARK AS				www.byggmann.no	ARK: 503



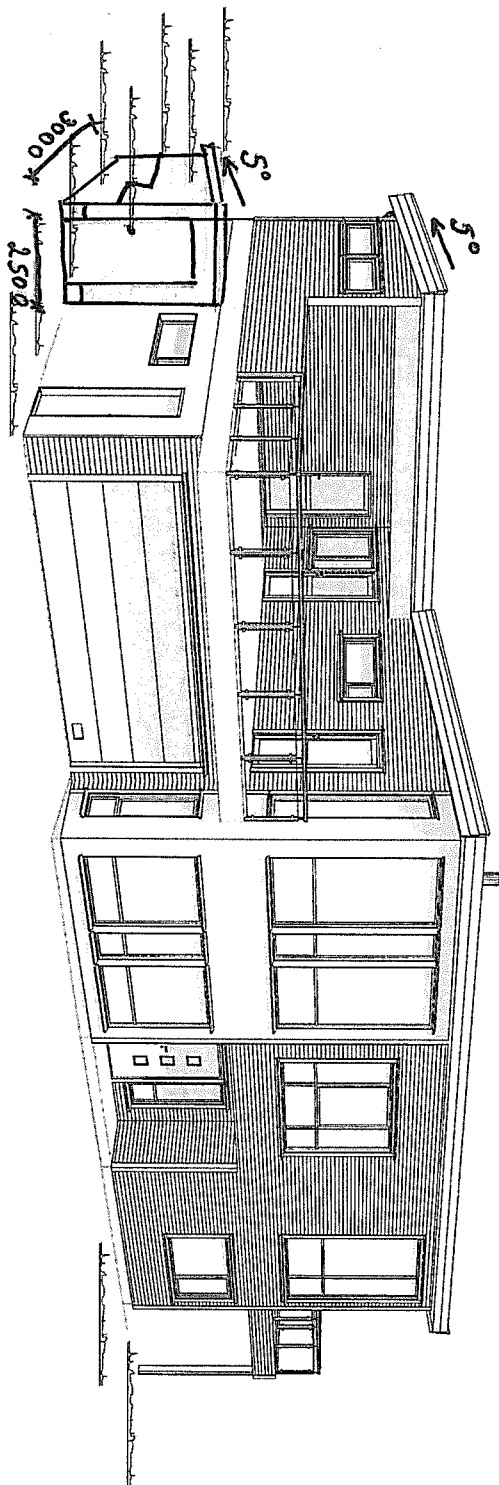

Rev.C AR Fjerne vindu Nord Vest, Endring av pipe 16.08.16

Rev.B AR Fjerne vindu Sør-Øst og Nord-Vest 11.08.16

Rev.A DB Terrengprofiler 29.06.16

**BYGGESØKNADSTEGNING
PERSPEKTIV**

BYGGMANN®

TILTAKSHAVER: THERESE OG GEIR BRASETH		TILTAK: ENEBOLIG NEDRE MANGERBUA LINDÅS KOMMUNE		MÅL: 1:		PROSJEKT SØK.NR.: 1055-16	
LEVERANDØR: SEIM BYGG AS NESBREKKA 2B 5912 SEIM		ANSVALLIG PROSJEKTERENDE: DAKARK AS		G.NR.: B.NR.: 137 790		DATO: 27.05.2016	
		ARKIFORMAT: A3		TEGNER: DB		INT. PROSJEKT: Orig. nr.: 976598407	
TEGNINGENE MÅ IKKE KOPIERES ELLER BENYTTES VED UTFØRELSE AV ARBEIDER UTEN MEDVIRKNING FRA DAKARK AS TEGNINGENE ER IKKE GYLDIG UTEN KVALITETSSIKRINGSSYSTEMET TIL DAKARK AS				www.byggmann.no		ARRK: 506	

