

LINDÅS KOMMUNE	
Klassering	
07 SEPT 2018	
Ark.saksnr. 17/3013	Løpennr.
Saksh.	Tilgangskode

## Innleiing

## Uttalen blir gjeven

- Personleg  
 På vegner av føretak/lag/foreining

## Opplysningar om innsendaren

## Førenamn

Lars

## Etternamn

Hopland

## Adresse

Seimsleitet 126

## Postnummer

5912

Poststad

SEIM

## Telefon (valfri) ⓘ

48071397

## E-post (valfri) ⓘ

larsho1951@gmail.com

## Opplysningar om føretak/lag/foreining

## Føretak/lag/foreining


## Namn på innsendar

## Rolle

## Adresse

**Postnummer**

**Poststad**

**Telefon (valfri)** 

**Telefaks (valfri)**

## Høyringsuttale

## Høyringsuttale

## Velj høyringsuttale:


Arealinnspel til kommuneplanen sin a ▼

Uttale 

Er eigar av gnr 172/6 og ønskjer at det på eigedomen min vert lagt ut eit naustområde i Fuglevika.

→ Neste

|| Avbryt

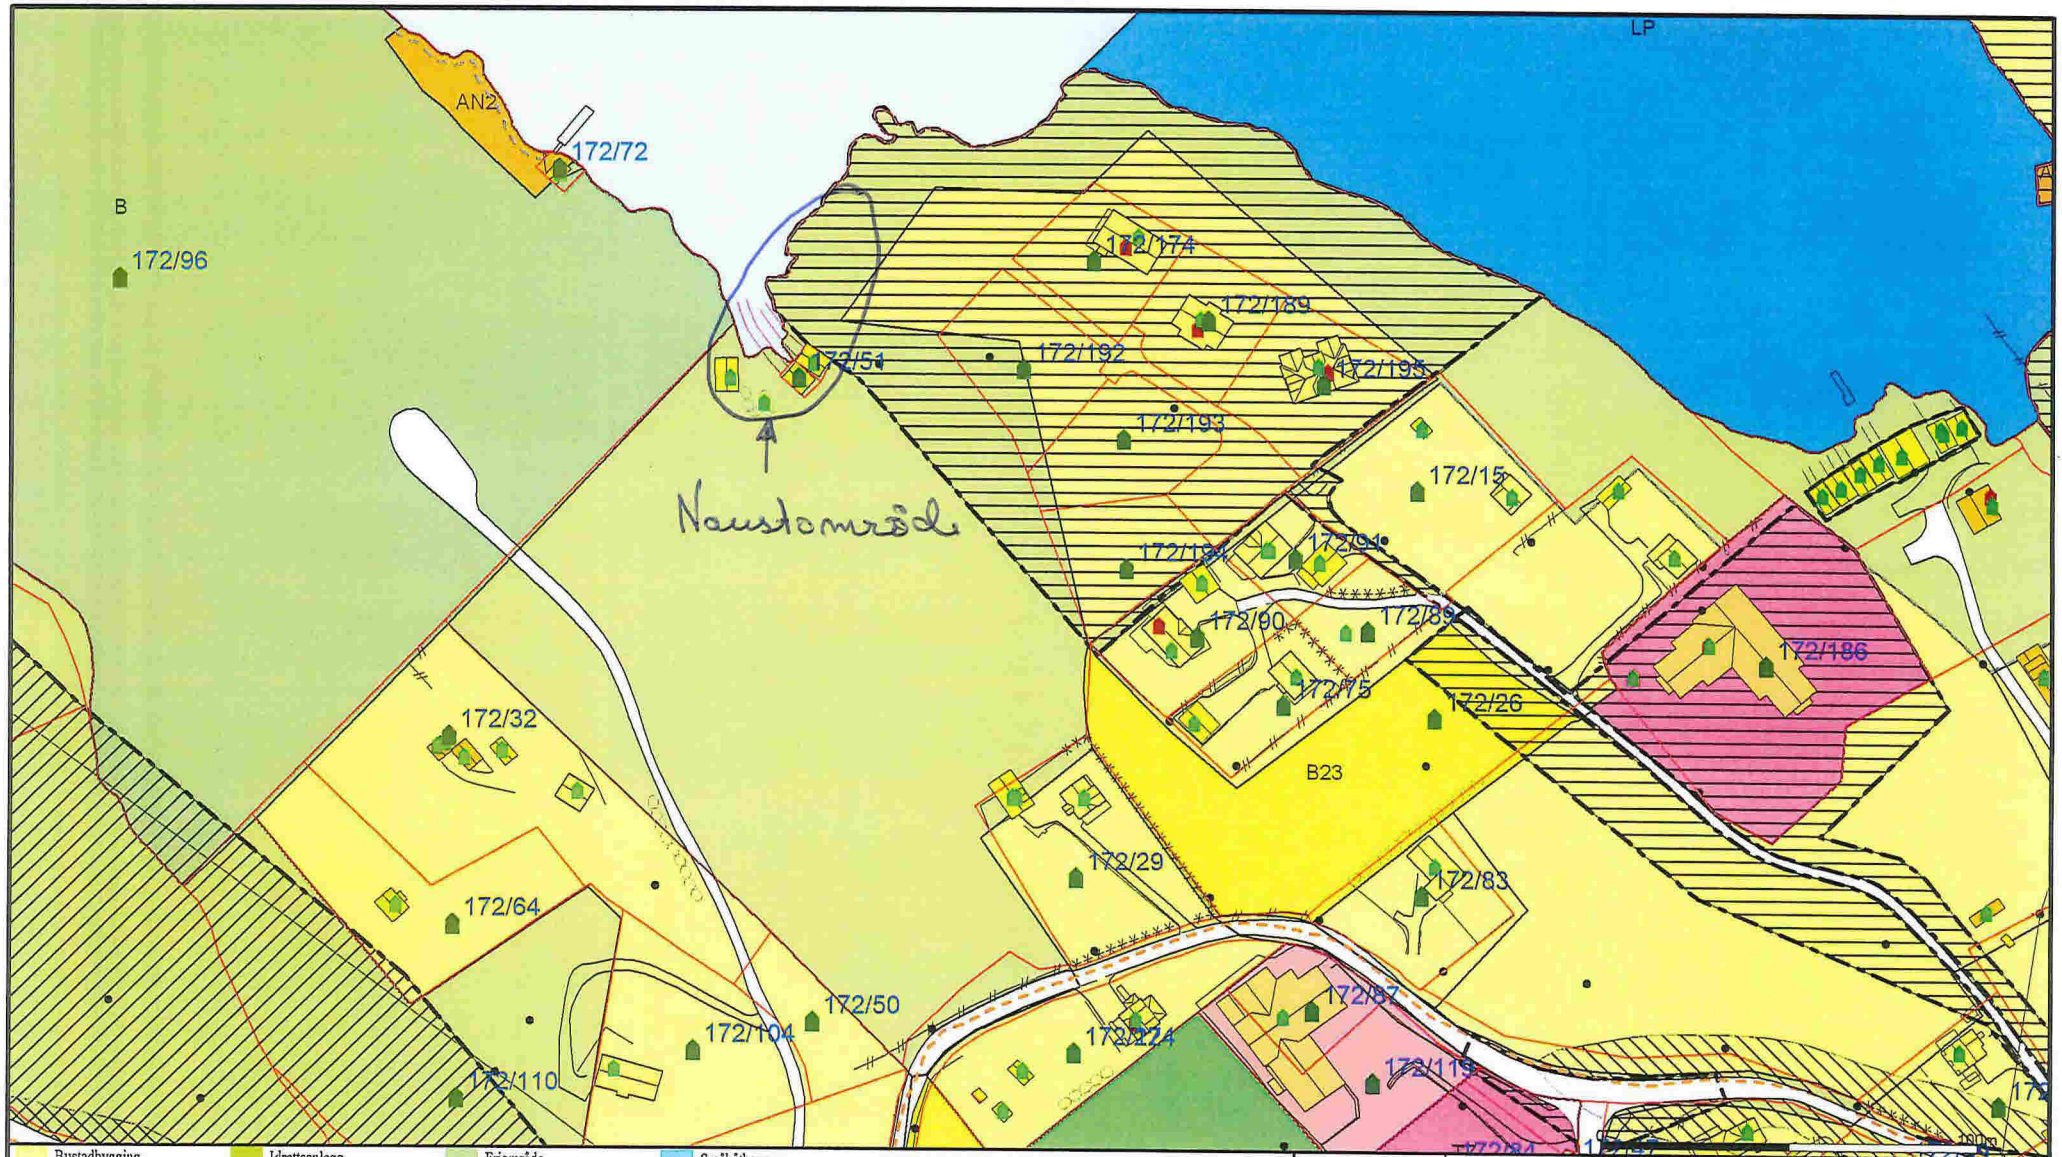

Bustadbygging	Idrettsanlegg	Friområde	Småbåthavn
Fritidsbustader	Andre typer nærmere angitt be	Lærkråkeområde	Fiske
Sentrumsformål	Grav og urnelund	LNFR	Akvakultur
Off. privat tenesteyting	Komb bebyggelse og Næring	Spredt bustadbygging	Drikkevatt
Fritids- og turistforemål	Veg	Spredt Fritidsbustder	Friluftsområde
Råstoffutnytting	Hamn	Spredt Næringsbygging	Kombinerte foremål i sjo og vassdrag med eller utan tilhoyrand
Næringsbebyggelse	Grønstruktur	Bruk og vern av sjo og vassdrag	ilforlomsigone

Beliggenhet og høyder må oppfattes som orienterende.



Lindås kommune  
Geodata avdeling



Dato: 2018.09.07  
Sjgn: lini

Målestokk  
1:2000