


Nhdigi.no

N6726534, Ø295788



9m

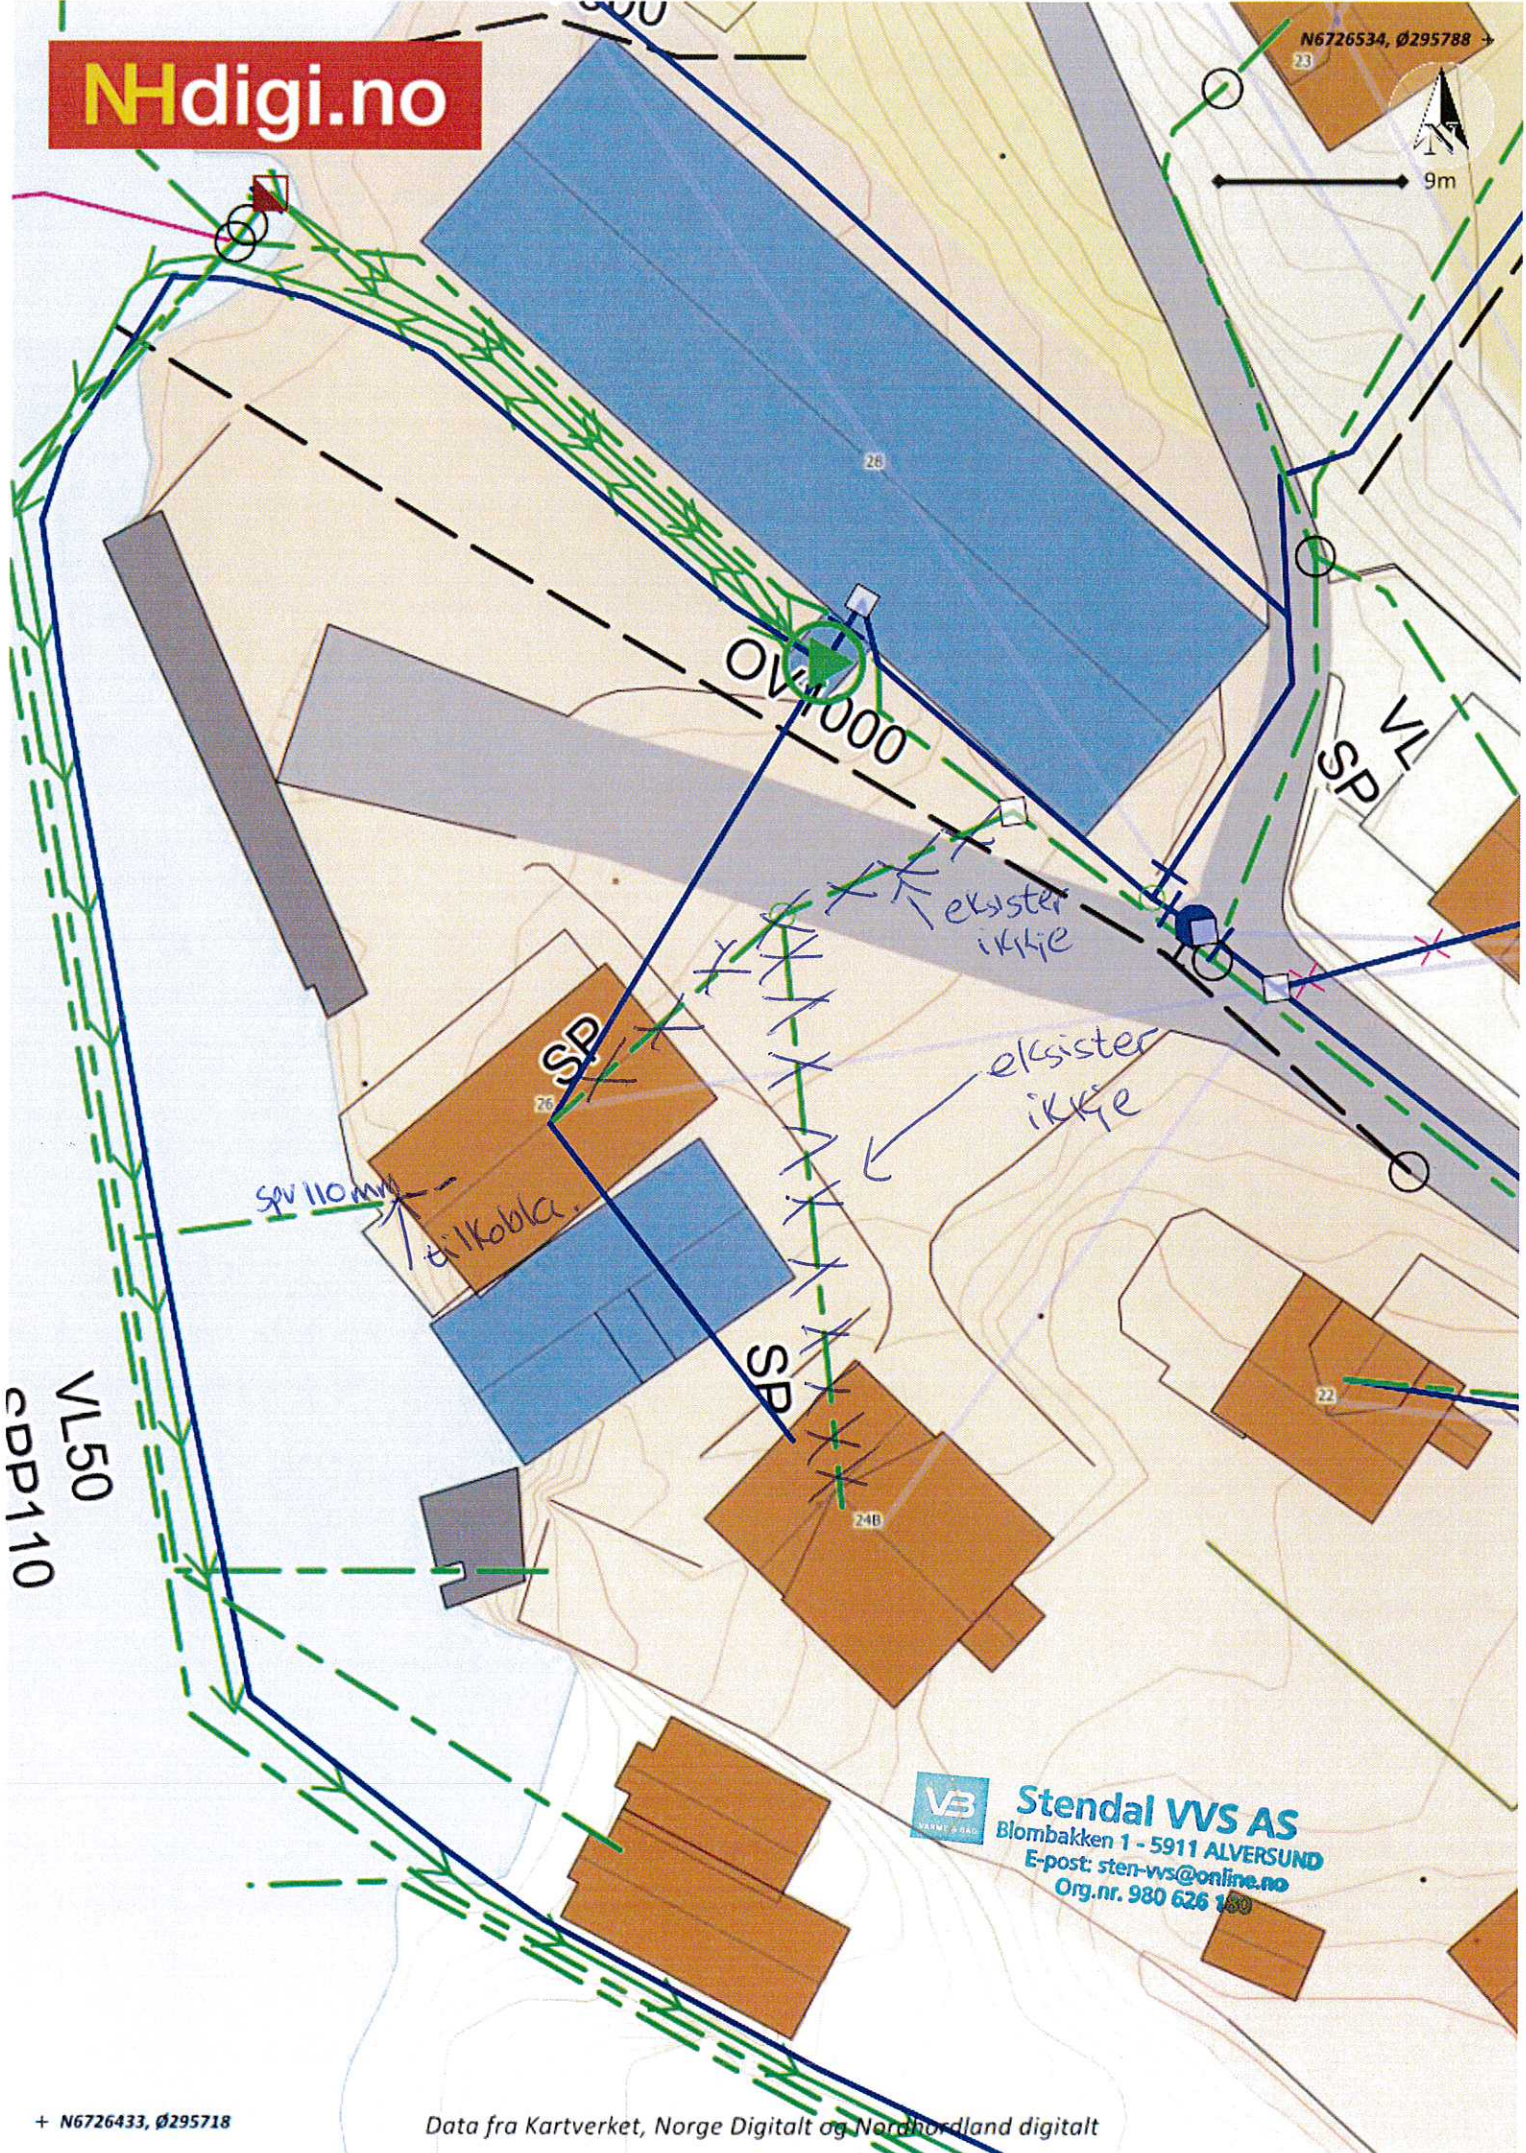

VL50
cDP110

SPV 110 mm

tilkobla.

OV1000

eksister ikke

eksister ikke



Stendal VVS AS
Blombakken 1 - 5911 ALVERSUND
E-post: sten-vvs@online.no
Org.nr. 980 626 150