


Fra: Marte Hagen Eriksrud <marte.hagen.eriksrud@lindas.kommune.no>
Sendt: torsdag 13. september 2018 10:00
Til: e-hages@online.no
Emne: VS: Vedrørende innspel til kommuneplanen

Hei, viser til telefonsamtale.

Her er kartutsnitt frå gjeldende kommuneplan. Det er veldig fint om du kan markere de aktuelle arealene du ønsker en endring av arealføremålet på, og sender tilbake. Viss mulig, send også gjerne med noe meir tekst om bakgrunnen for endringen.

Viss du sender dette til meg, kan eg sørge for at det blir registrert som innspill til kommuneplanen sin arealde.

Ta elles bare kontakt med meg igjen, om du skulle ha spørsmål.

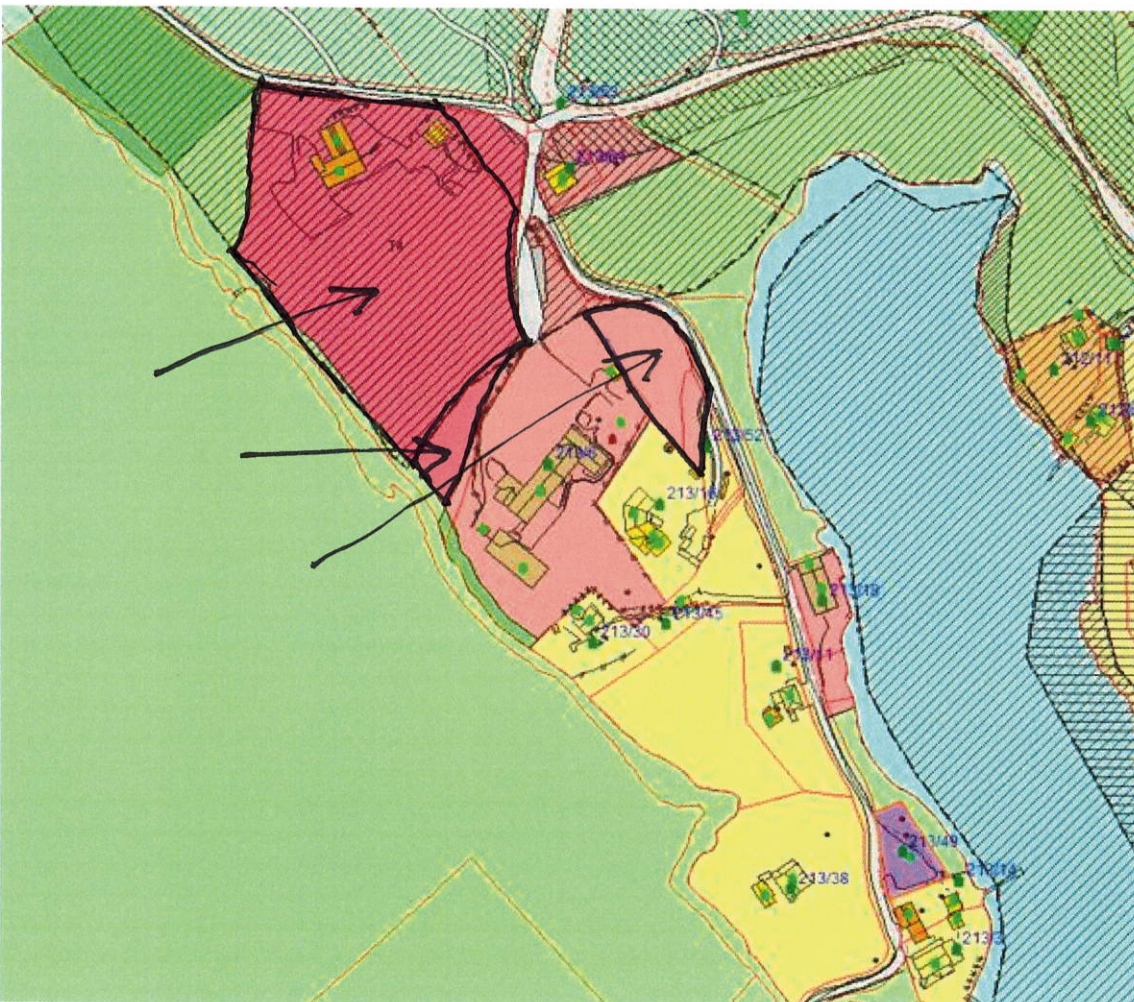

Marte Hagen Eriksrud | Arealplanleggjar

E-post: marte.hagen.eriksrud@lindas.kommune.no | Telefon: 56 37 56 37
Kundesenter: +47 56 37 50 00 | Heimeside: www.lindas.kommune.no



Område/Areal det
gjeld er der
piler viser.

Mvh.
Arne Martin