

Stranda, 12.09.2018

**Innspel til kommuneplanen sin arealdel 2019-31
Stykke Gard 16/4**

Vi har følgende Planer om utviding eller etablering av tilleggsnæring/anna næring på garden/spredt næring.

Endringer er markert på gardskartet med bokstavbenevning **A** til **E**

A: Gårdens eksisterende driftsbygning ønsker vi å bruke til Inn på Tunet virksomhet, skolehageundervisning samt selskapslokale/kurslokale .


B: Vi ønsker å sette opp nytt bygg som kan inneholde kjøkken til lokalmatproduksjon, lager, gårdsbutikk og ull/ skinnverksted.

C: Vi ønsker å sette opp inntil fire enkle utleiehytter.

D: Vi ønsker å oppgradere strandareal, bygge ut kai til utleie av småbåter, samt sett opp båthus/oppholdsrom til Inn på Tunet, undervisning og turisme.

E: Vi ønsker å sette opp et sel/løe i utmarka på Strandafjellet

Mvh
Sidsel Kalve og Olav Nygård
Stykke Gard
Stranda 502
5993 Ostereidet

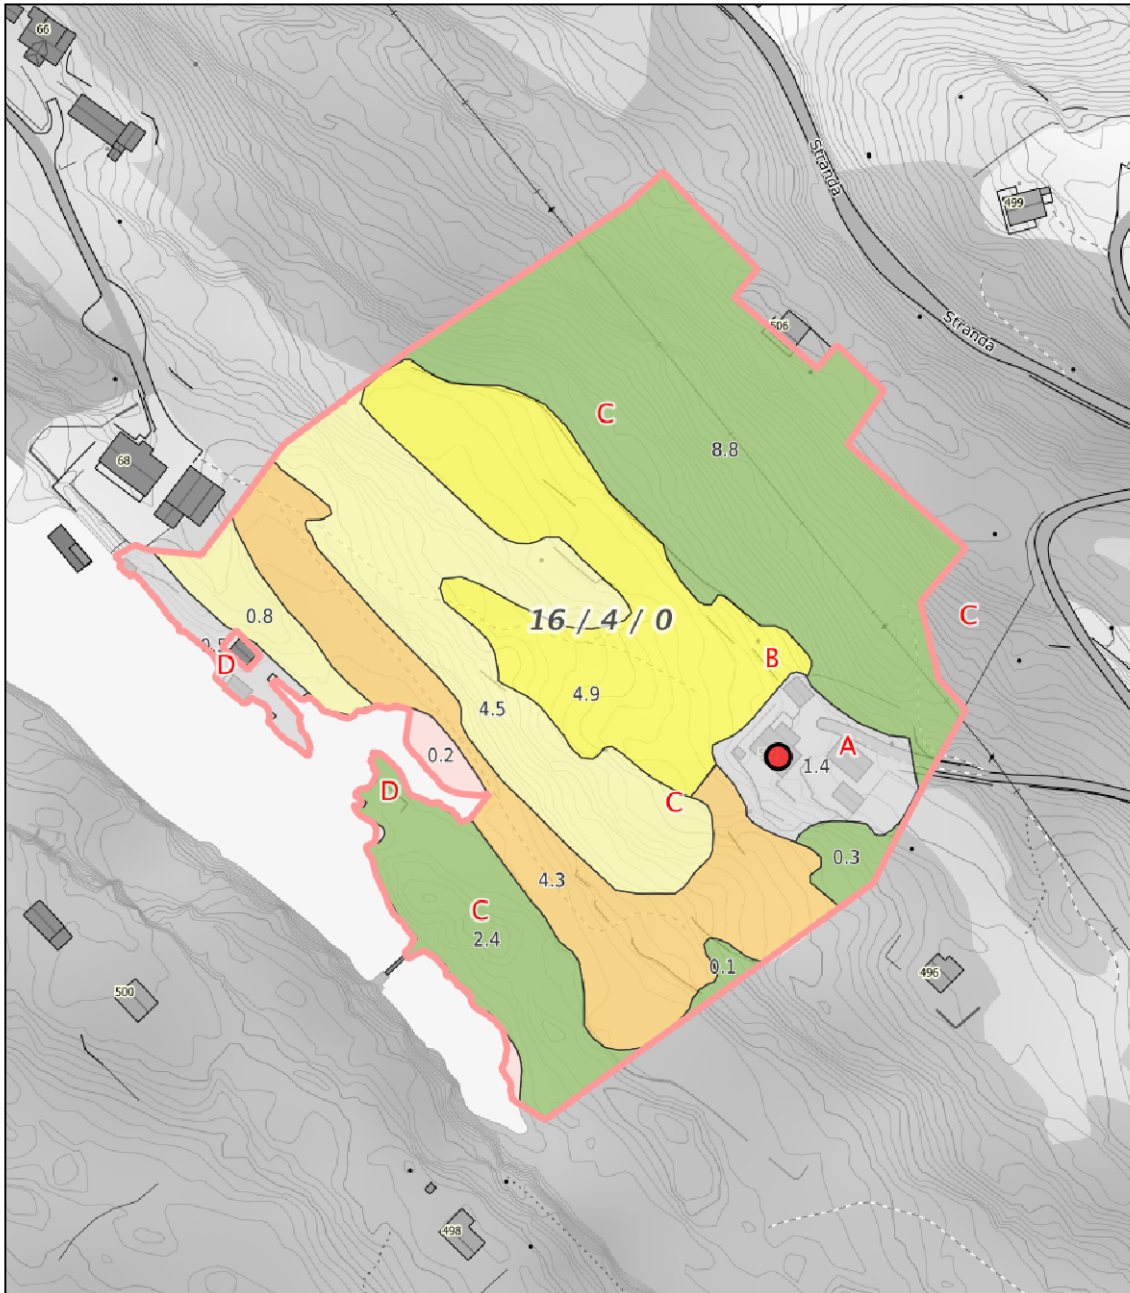

Målestokk 1: 1500 ved A4 utskrift

 Utskriftsdato: 13.09.2018 00:57

 Eiendomsdata verifisert: 13.09.2018 00:37

GÅRDSKART 1263-16/4/0

 Tilknyttede grunneiendommer:

 16/4/0



Markslag (AR5) 7 klasser		AREALTALL (DEKAR)	
TEGNFORKLARING			
=	Fulldyrka jord	4.3	
5	Overflatedyrka jord	4.9	
6	Innmarksbeite	5.3	14.5
w	Produktiv skog	13.2	13.2
	Annet markslag	69.3	
	Bebyggd, samf., vann, bre	0.4	69.7
	Ikke klassifisert	0.0	0.0
	Sum	97.4	97.4

Kartet viser valgt type gårdskart for eiendommen man har søkt på. I tillegg vises bakgrunnskart for gjenkjennelse.

 Arealstatistikken viser arealer i dekar for alle teiger på eiendommen. Det kan forekomme avrundingsforskjeller i arealtallene.

Ajpurføringsbehov meldes til kommunen.

- Arealressursgrenser
- Eiendomsgrenser
- Driftssenterpunkt

