


Nhdigi.no

N6739026, Ø290934

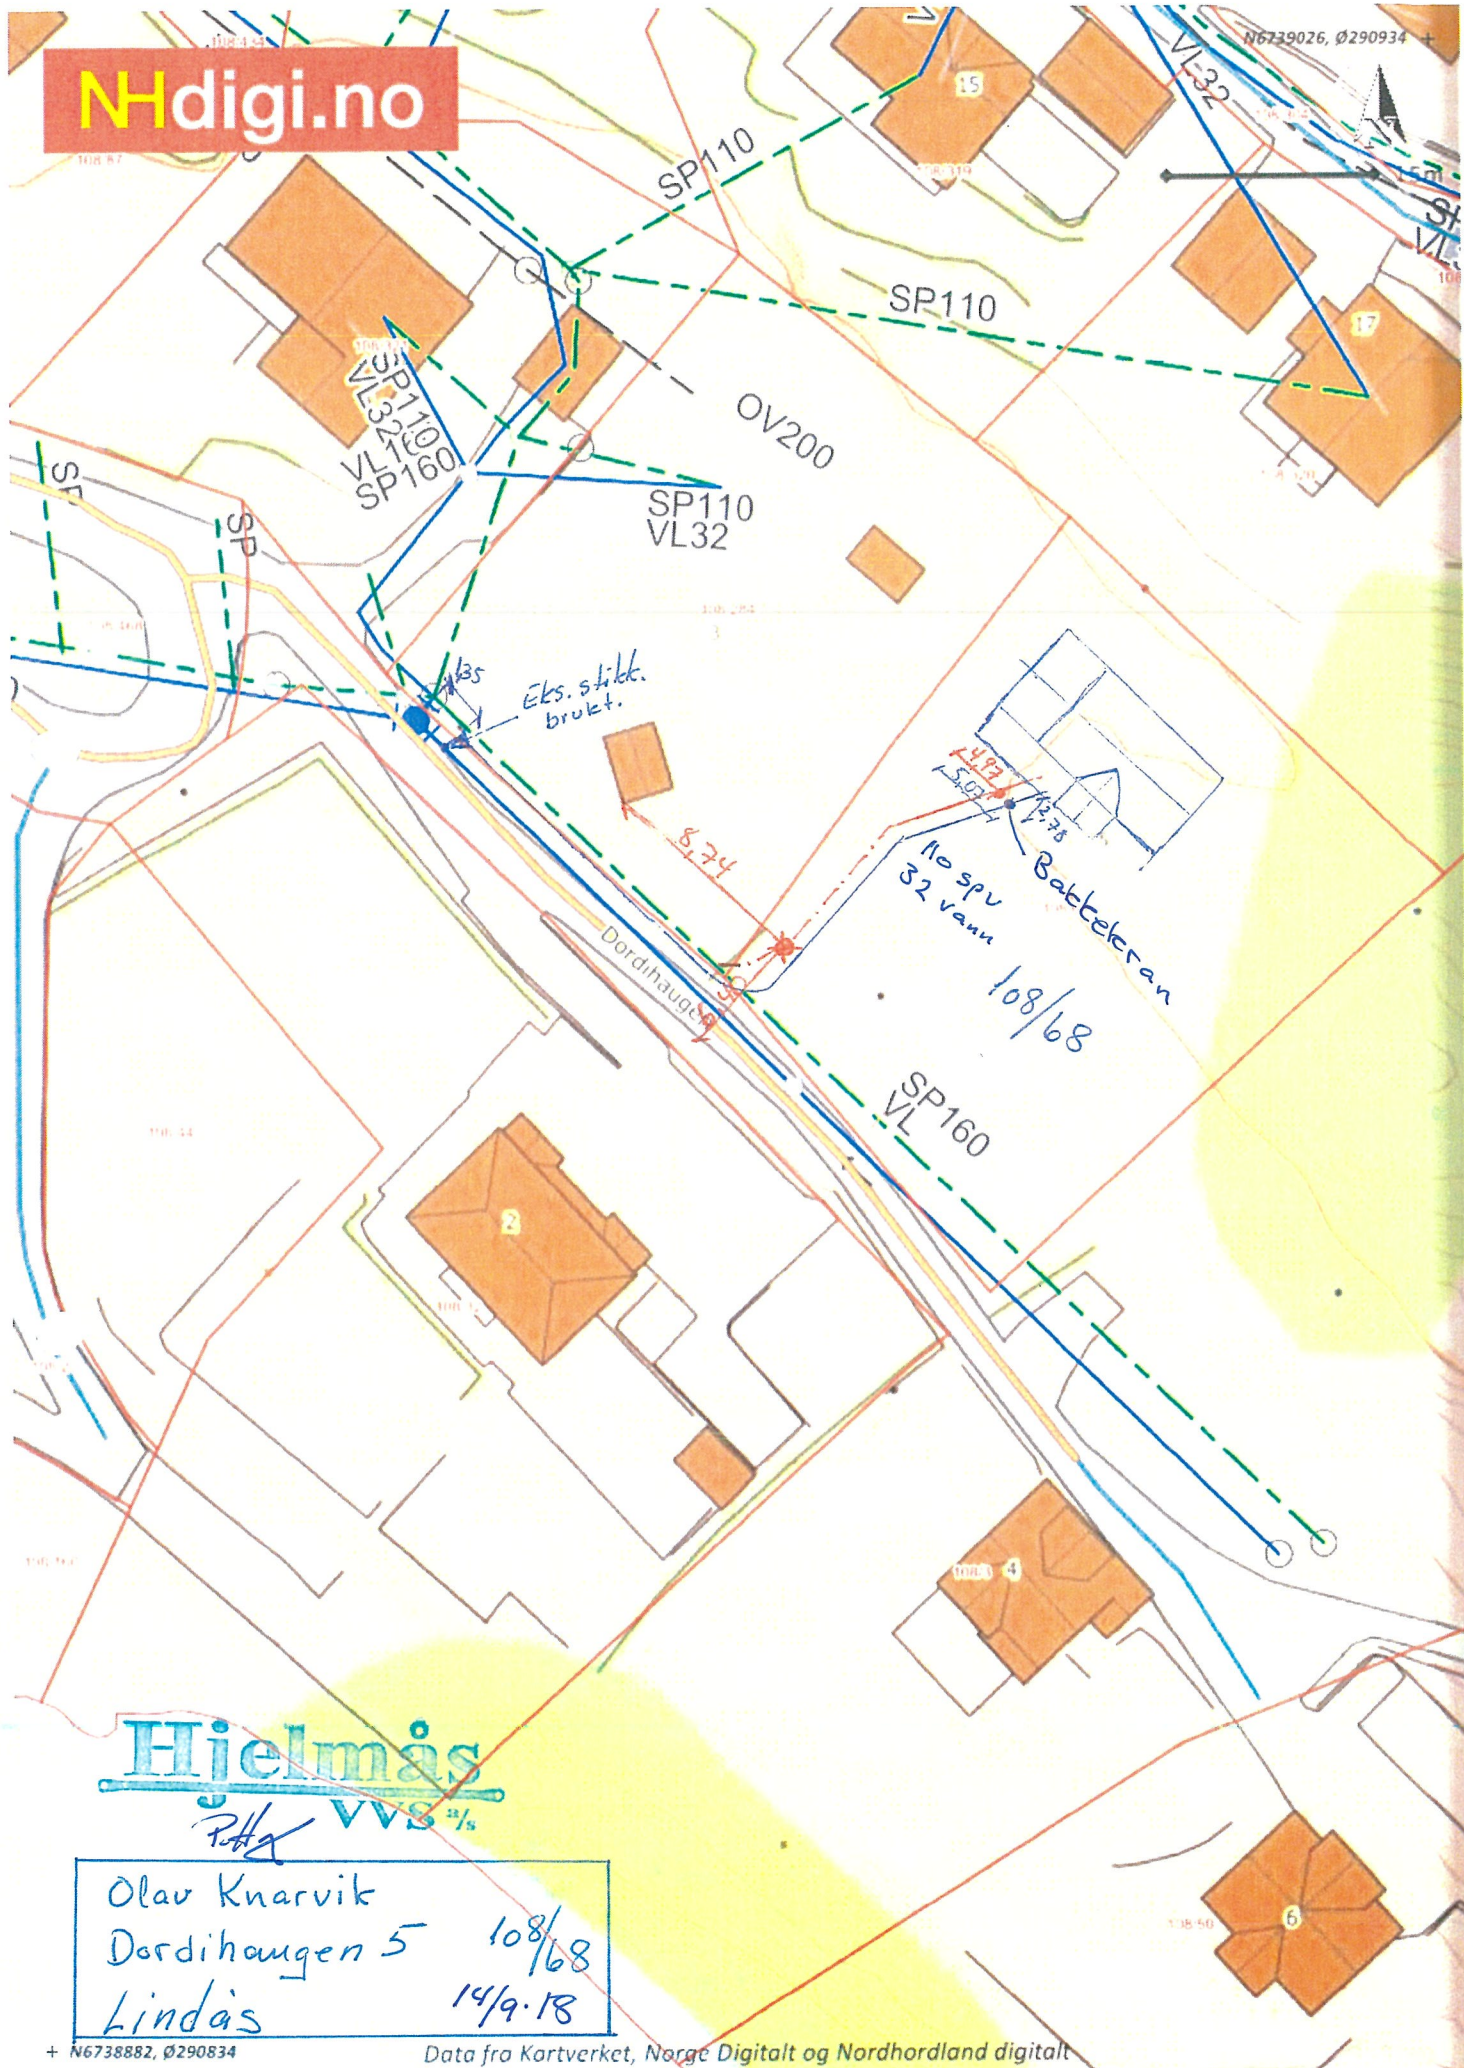


Hjelmås  
VVS

Olav Knarvik	
Dordihaugen 5	108/68
Lindås	14/9.18

+ N6738882, Ø290834

Data fra Kartverket, Norge Digitalt og Nordhordland digitalt

507.

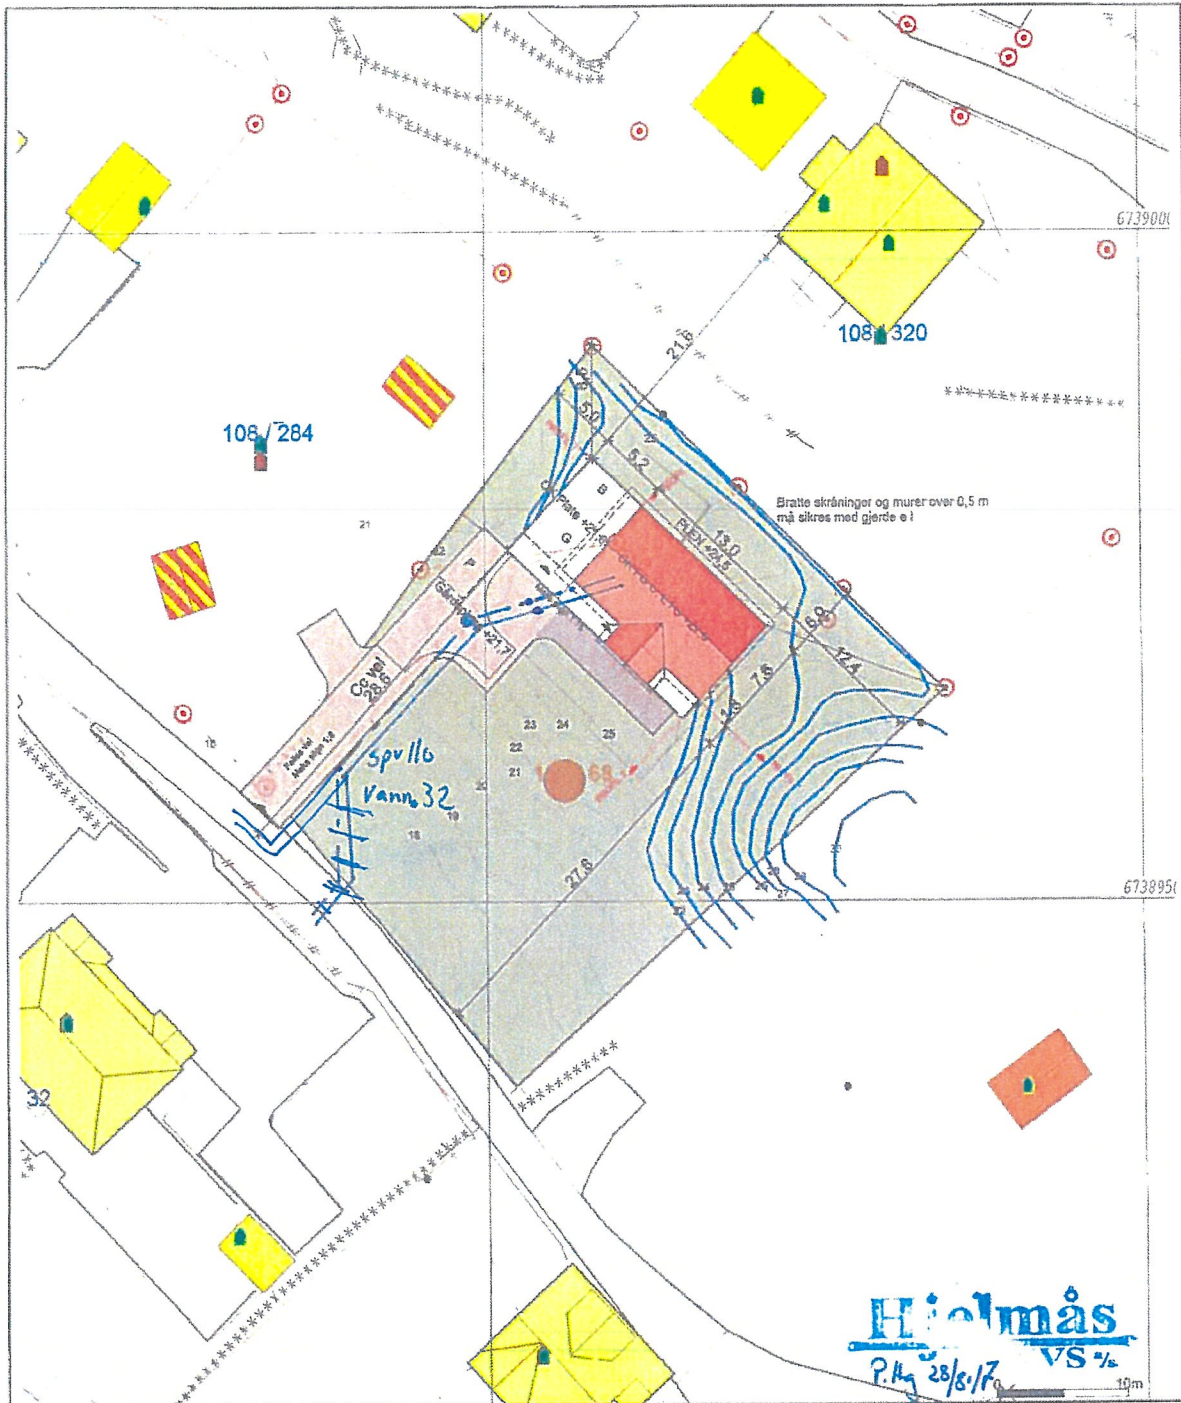

**Hjelmas**  
19m

- Jilke Grenser
- Regulerte Grenser
- Udefinert grenser
- Terrengmålte grease
- Konstruert grensepunkt
- Jolg
- Bustad in/leilighet
- /Inngangsbuss

- Storre bustader
- Hytte/ferielus
- Garnsjetulhus
- Industri/lager
- Andre bygg



Lindås kommune  
Geodata avdeling



Dato: 2016.11.16  
Sign: liei

Gnr 108 bnr 68 og 97

Målestokk  
1:500

genhet og høyder må oppfattes som orienterende.

Prosjektør for:  
**Helge Rød as**



C	Div små planløsning, bakdng og rev. vinduer	02.05.17	BRJ
A	Planløsning og plassering på tomt	05.12.16	JH
Rev	Beskrivelse	Date	Sign

Byggherre:  
Olav Knarvik

Byggadresse:  
Dordihaugen 5 5955 LINDÅS  
G.nr. 108 B.nr. 68 og 97, Lindås kommune

Prosjektnr.:	Fase:	Målestokk:	Dato:	Sign:
16859	Anmeldelse	A4:1:500	21.11.2016	EH

Type tegning:  
Situasjonsplan

Tegningnr.:



Type bygg: Enebolg