


Supplerende info vedr kotehøyder påført illustrasjon i snitt for parkering.
Bergen 06.09.2018

Lengdesnitt av parkering tatt fra modell.

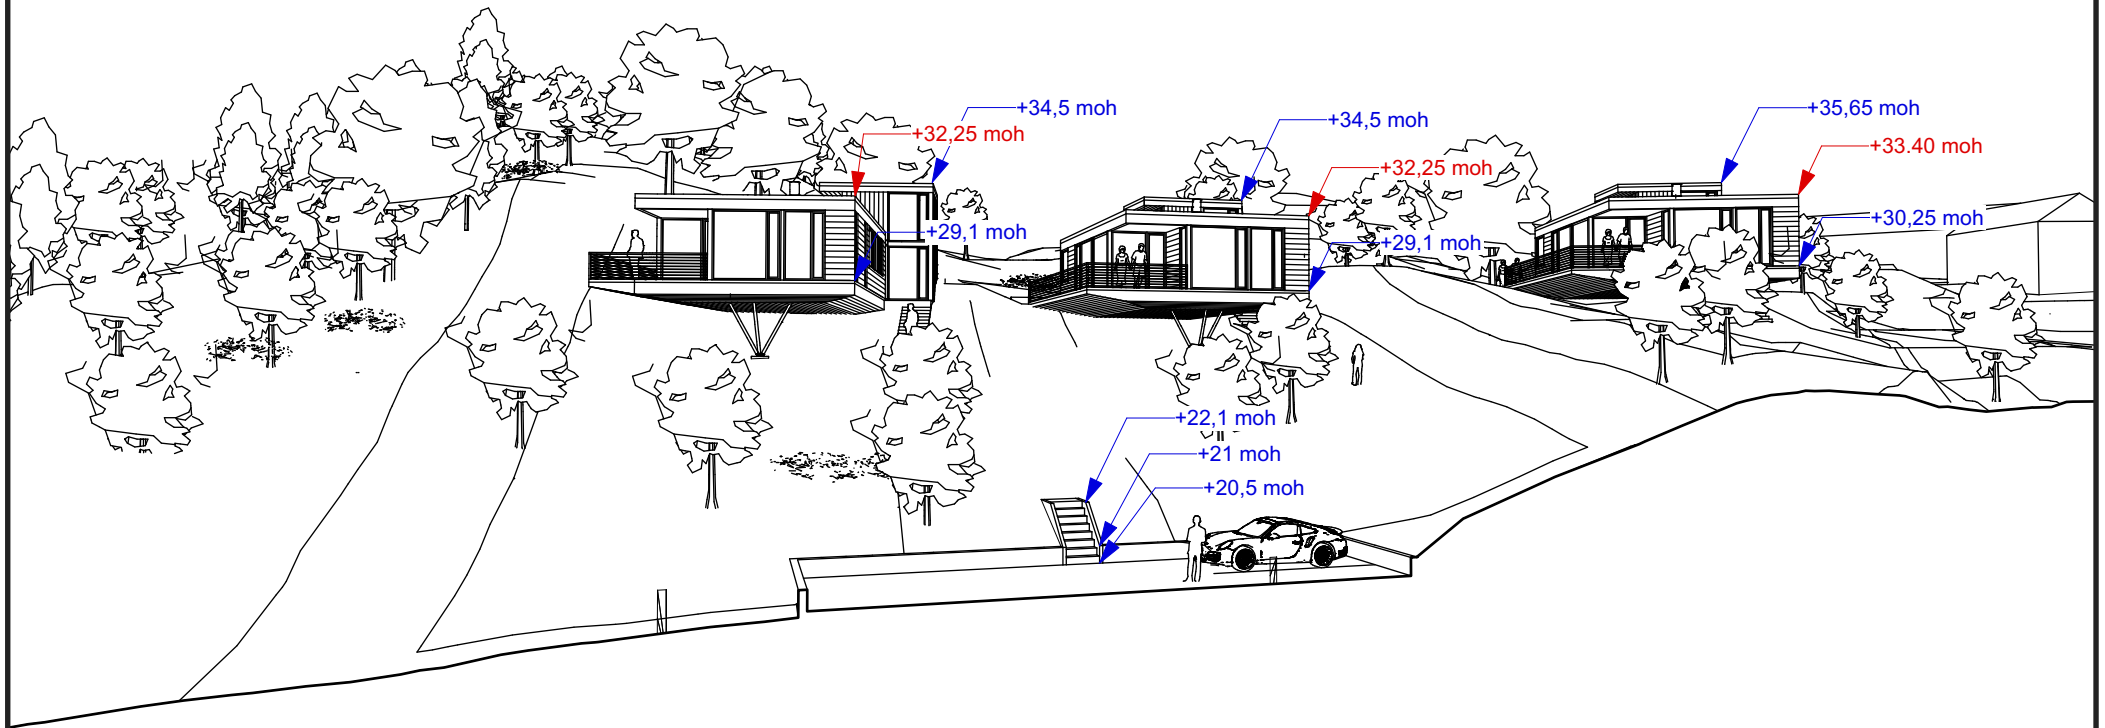

Hytter Keilegavlen, Lindås	NABOVARSEL		BYGGHERRE Sijoni Invest AS Fabrikkgaten 5 5059 Bergen	MÅL 1:100	DATO 08.05.2018 SIGN. bsl KONTROLLERT bsl PROSJEKT NR	TEGNING modellsnitt	TEGN. NR. RT 20.004	lund laastad arkitekter as	Strandgaten 201 5004 Bergen
	GNR:	BNR:							

