

18/12 SEPT 2018
18/2826**Melding om bygning eller tilbygg som er unntatt søknadsplikt**

Dette skjemaet skal brukes for å melde fra til kommunen om at du har bygget et tilbygg eller et tilbygg som er unntatt søknadsplikt.

Kryss av for hva som skal meldes inn:
 Tilbygg inntil 15 m²
 Bygning inntil 50 m²

Underkategori (ett kryss):

 Garasje eller uthus til bolig

 Garasje eller uthus til fritidsbolig

 Fiskeri- eller landbruksbygning

 Annen type bygning, beskriv:

Informasjon om eiendommen:

Eier:

Geir Hugo Dalseng & Carina Rose Marie Eckerbom

Adresse:

Brørakastet 54, 5911 Alversund

Gårdsnummer (du kan finne gårdsnummer ved å søke opp adresse på www.seeiendom.no)

137

Bruksnummer (du kan finne bruksnummer ved å søke opp adresse på www.seeiendom.no)

629

Festenummer (gjelder kun hvis festetomt):

Seksjonsnummer (gjelder kun hvis sameie):

Informasjon om bygningen eller tilbygget:

Bruksareal (BRA):

Innvending areal (areal innenfor ytterveggene)

18 m²Dato for ferdigstillelse:
(dag.mnd.år)

2 | 0 | 0 | 6 | 2 | 0 | 1 | 8

Legg ved et kart hvor tilbygget eller bygningen er tegnet inn:**Slik gjør du:**

Bruk et kartutsnitt over eiendommen for å tegne inn hvor bygningen eller tilbygget er plassert.

Kartet kan for eksempel være:

- et situasjonskart fra kommunen
- et kart fra kommunens nettside
- et kartutsnitt fra www.seeiendom.no

Vi anbefaler at du:

- tegner inn et omriss av bygningen eller tilbygget
- oppgir hvor mange meter det er fra bygningen/tilbygget til nabogrensa.

Kartet som viser plasseringen sendes til kommunen sammen med dette meldingsskjemaet.



Se eiendom

informasjon fra matrikkel og grunnboken

Dato:
11/09 2018

Gårds-/bruksnr: Lindås 1263-137/629
Adresse: Brørakastet 54, 5911 Alversund
Eiendomstype: Grunneiendom

Tegnforklaring grenselinjer:	
	Nøyaktig måling
	Middels nøyaktig
	Mindre nøyaktig
	Lite nøyaktig
	Skissenyaktighet
	Uavklart grense (m. kvalitet)
	Fiktiv grense
	Hjelpelinje vannkant
	Hjelpelinje vegkant
	Hjelpelinje punktfaste




Se også andre sida.

137/630

NABOGRENSE

137/629

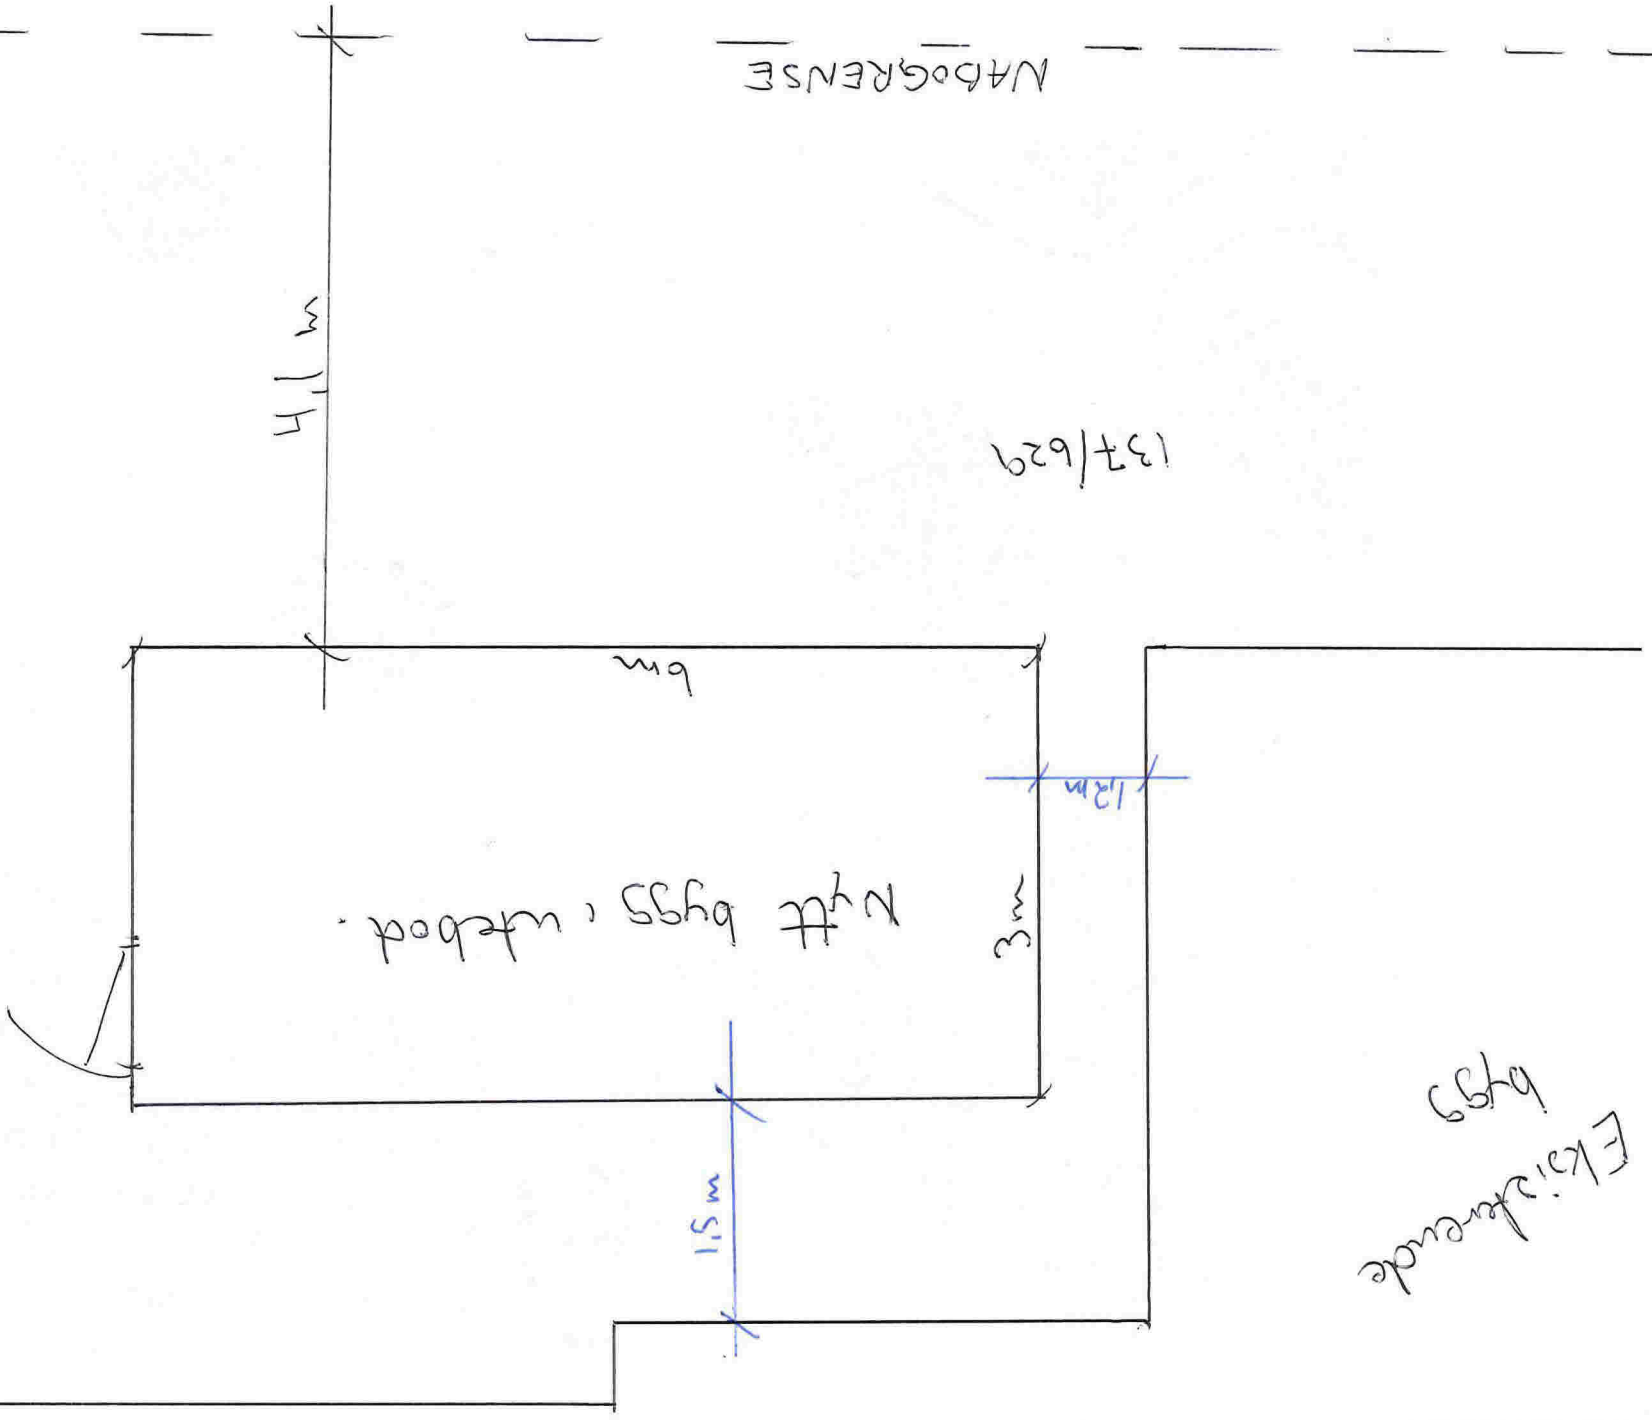

Eksisterende bygg